



NR 15. ENDAEY 4/10 81  
 Samþykkt á fundi bygginga-  
 nefndar þ. 10/8 1981  
 BYGGINGAFULLTRÚINN  
 Í HAFNARFIRÐI  
*L. G. Halld*

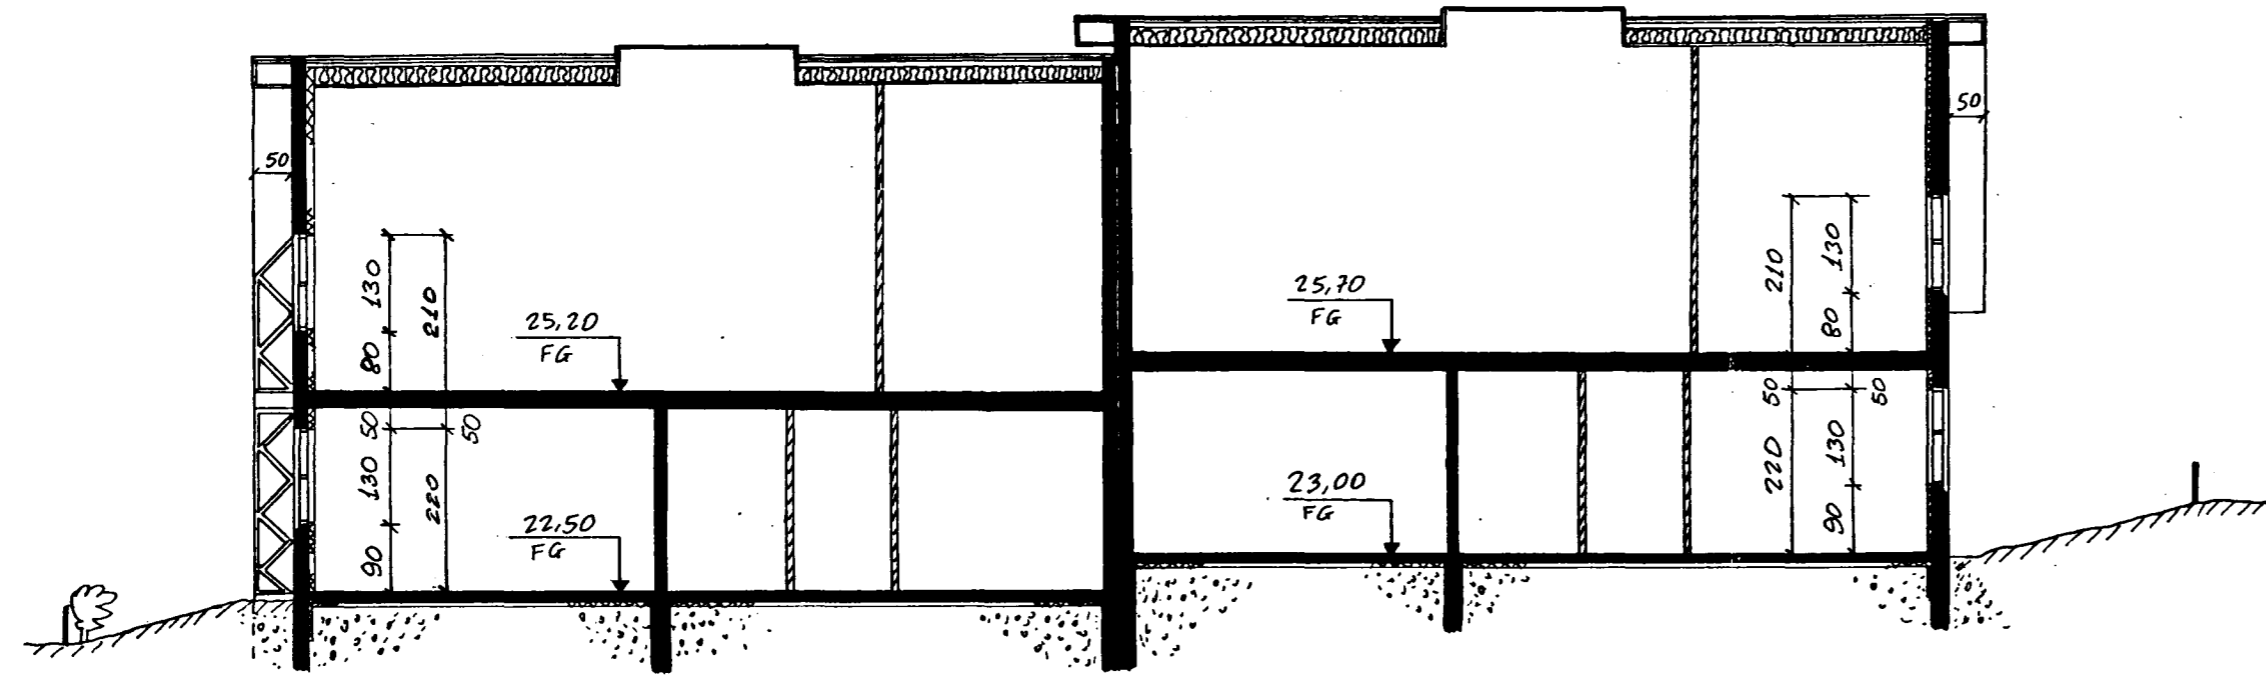

SNID A-A. 1:100

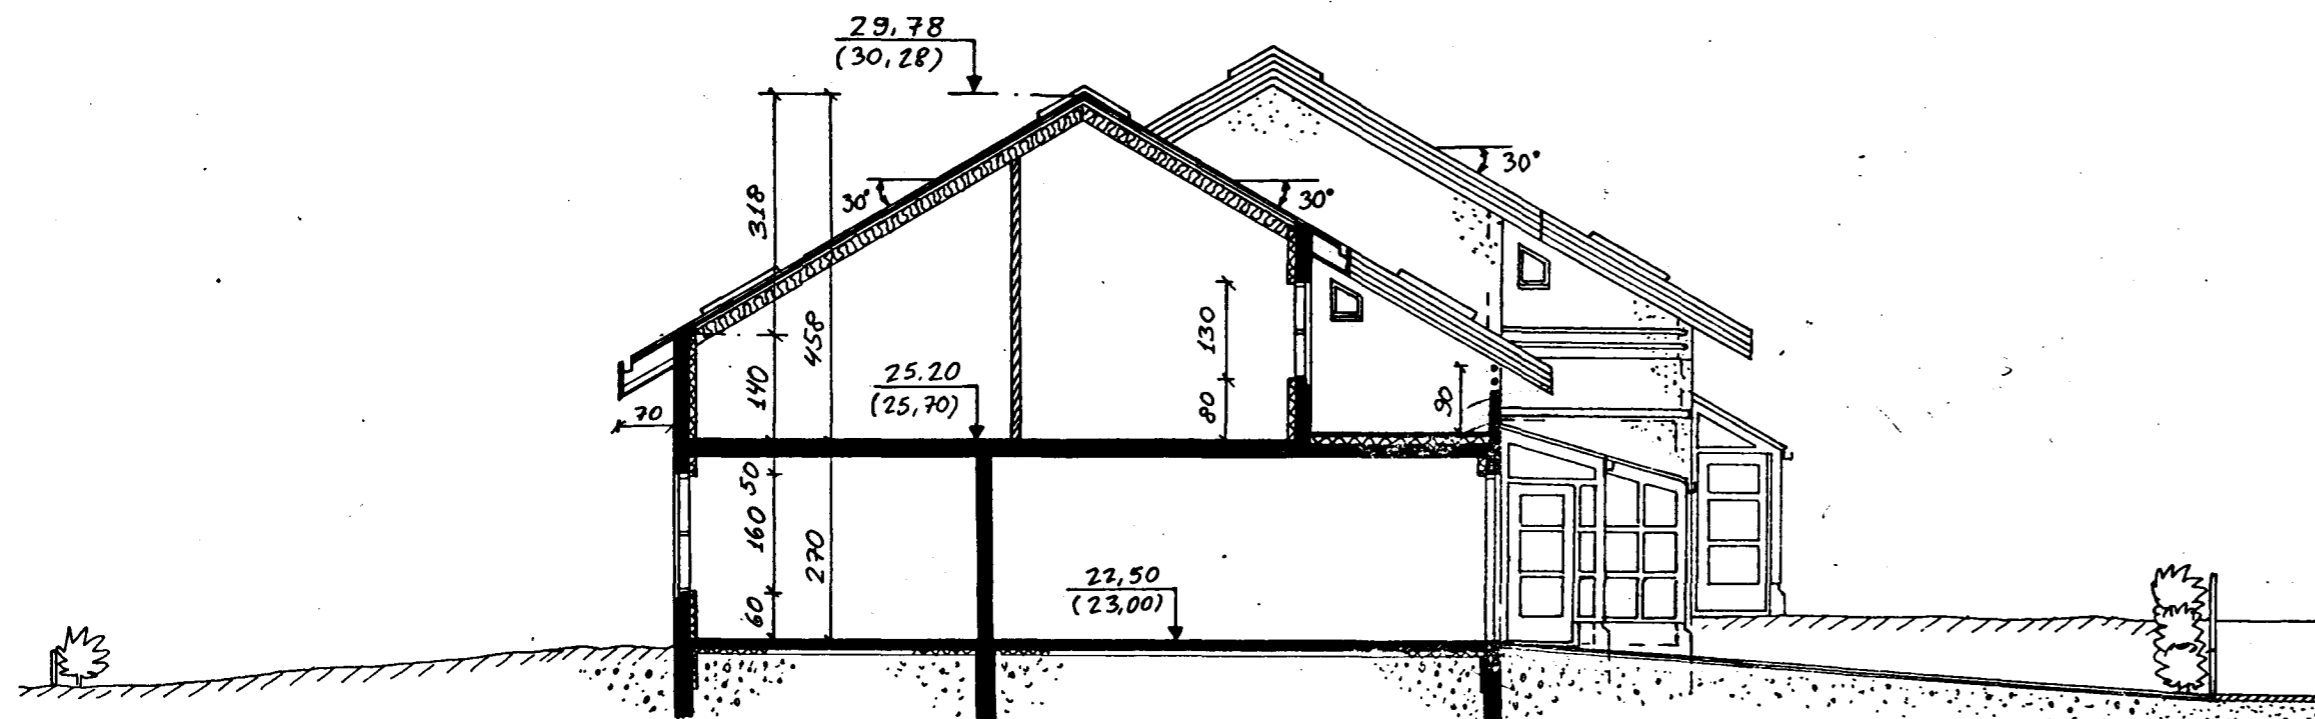

SNID B-B. 1:100  
 SNID B'-B' ER Í ÖLLUM  
 ADALATRÍÐUM EINS

DOFRABERG 13 OG 15  
 HAFNARFIRÐI

SNID A-A OG B-B  
 Mkv. 1:100

BREYTT 28/7 '84 *Jón Kristjánsson* / VINDFANG Í NR. 13 OG 15. ÓUPPHIT. SÓLSTOFA NR. 13.  
 BREYTT 17/11 '88 - *Jón Kristjánsson* / HÆÐARLEGA LÓÐAR

JÓN KRISTJÁNSSON BYGGINGAVERKFRÆÐINGUR FVFÍ  
 FÍFUSELI 11 S. 78731  
 REYKJAVÍK Í OKTÓBER 1988 *Jón Kristjánsson*