




Samþykkt á fundi bygginga-
nefndar þ. 10/8 1994
BYGGINGAFULLTRÚINN
Í HAFNARFIRÐI
Sigríður Halldóttir
NR 15 EDDURU 4/1995

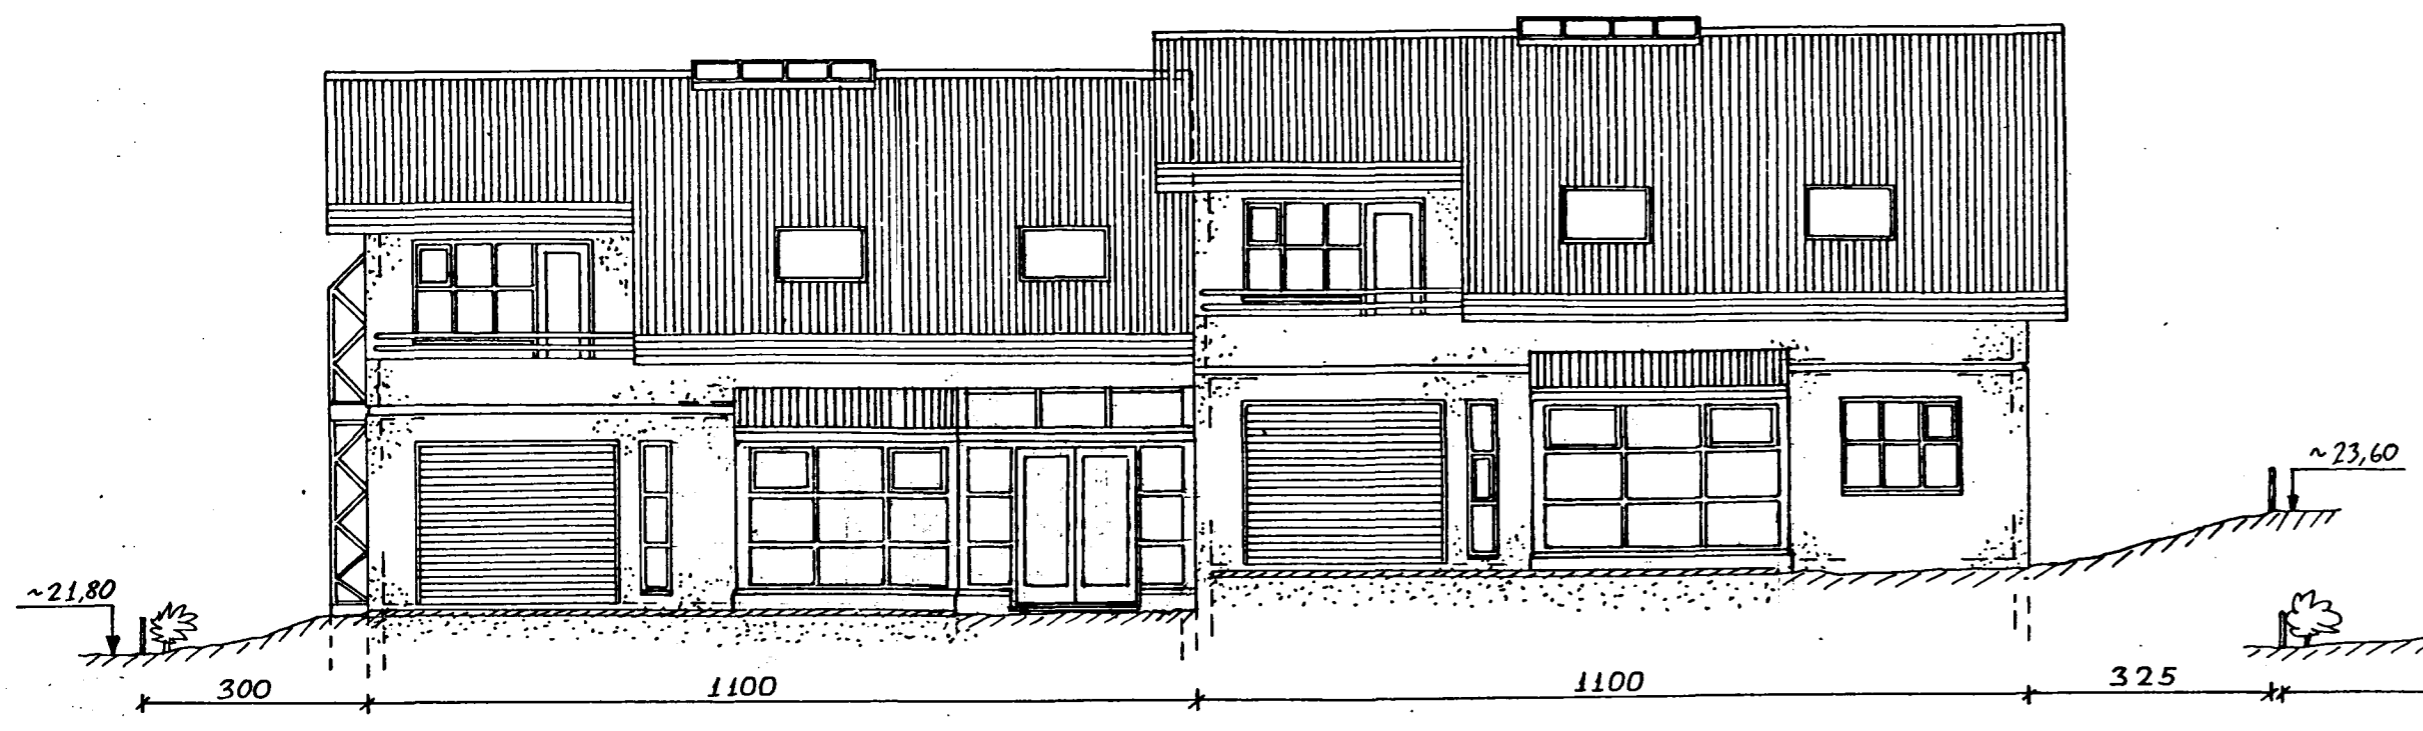


SUÐAUSTURHLIÐ. 1:100

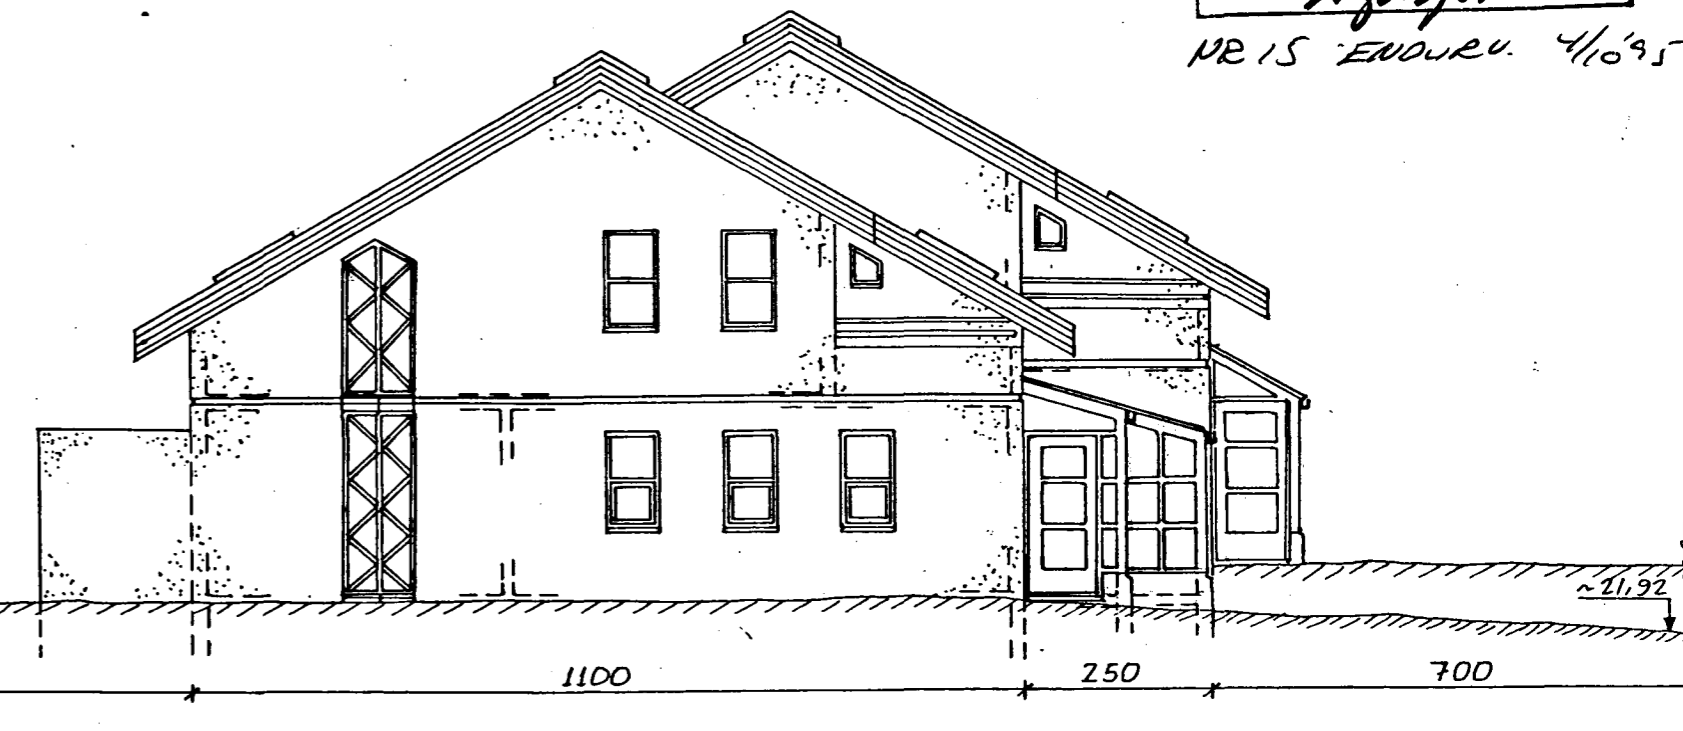

SUÐVESTURHLIÐ. 1:100

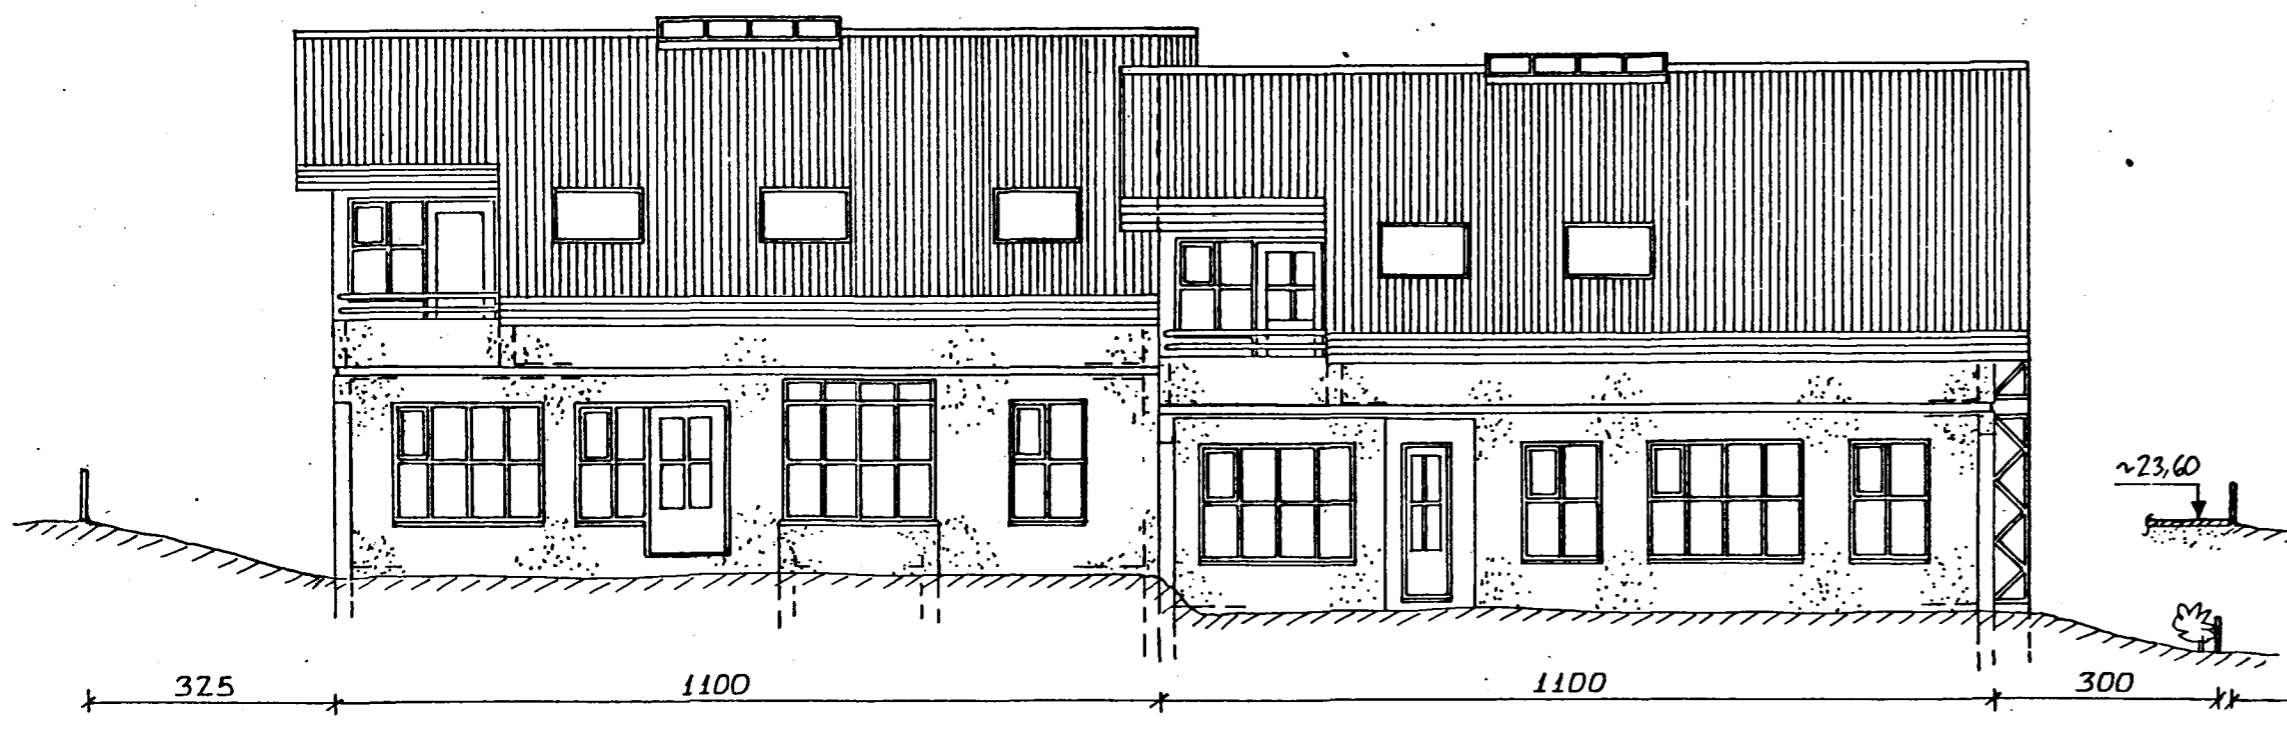

NORÐVESTURHLIÐ. 1:100

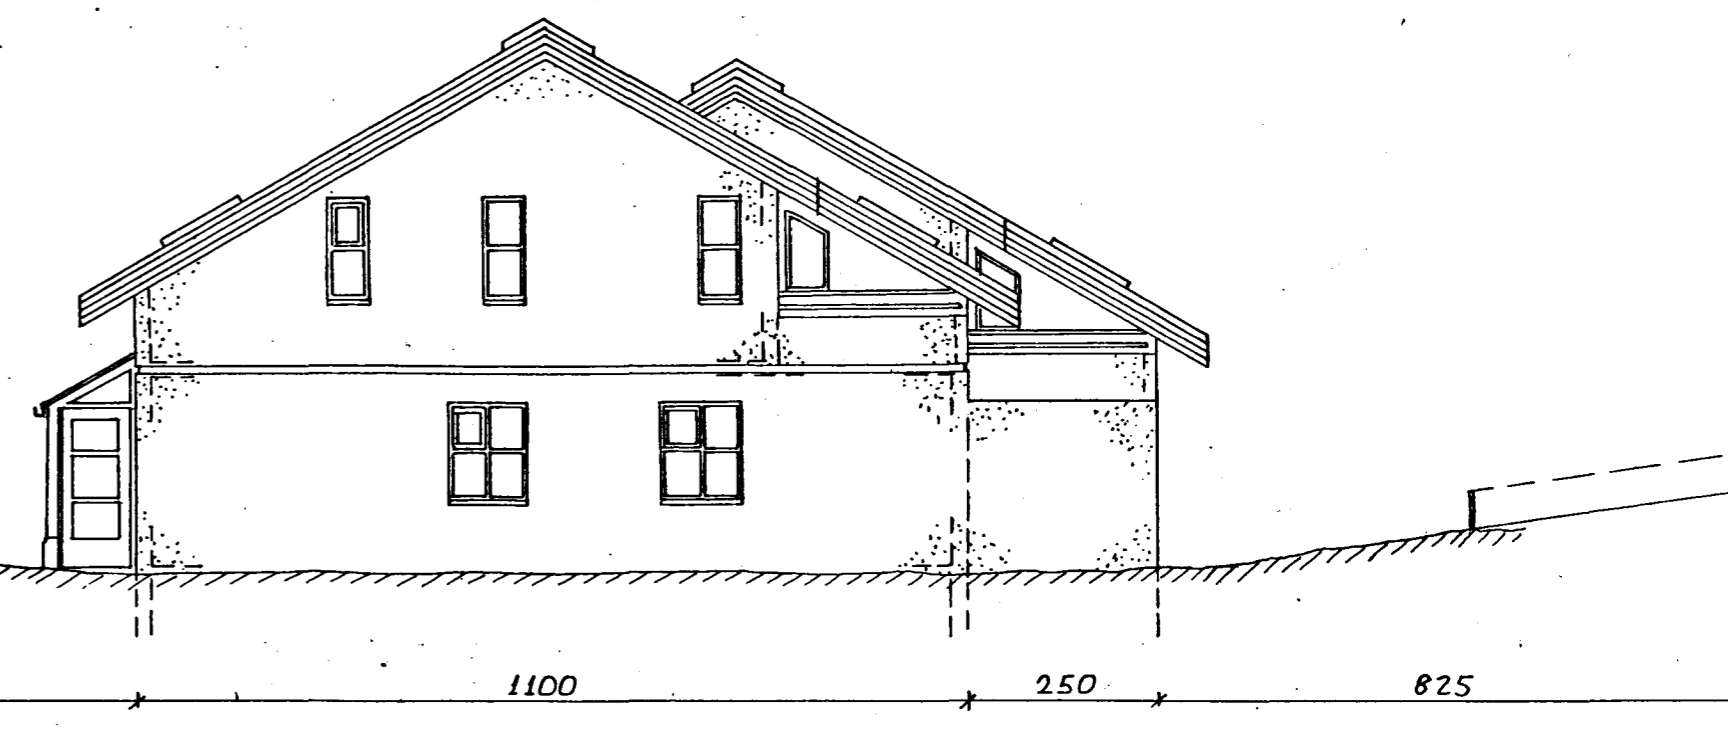

NORÐAUSTURHLIÐ. 1:100

DOFRABERG 13 OG 15
HAFNARFIRÐI

HLIÐARMYNDIR
Mkv. 1:100

BREYTT 28/7 '94 *Jón Kristjánsson* / VINDFANG Í NR. 13 OG 15. ÖUÐPHIT. SÓLSTOFA NR. 13
BREYTT 17/11 '88 - *Jón Kristjánsson* / HÆÐARLEGA LÓÐAR
JÓN KRISTJÁNSSON BYGGINGAVERKFRÆÐINGUR FVFI
FÍFUSELI 11 S. 78731
REYKJAVÍK Í OKTÓBER 1988 *Jón Kristjánsson*