Samþykkt á fundi byggingar-
nefndar þ. 10/8 1994
BYGGINGAFULLTRÚINN
Í HAFNARFIRÐI
Sigurjón Hallsson
NR. 15 ENDURÚ. 4/10 '95

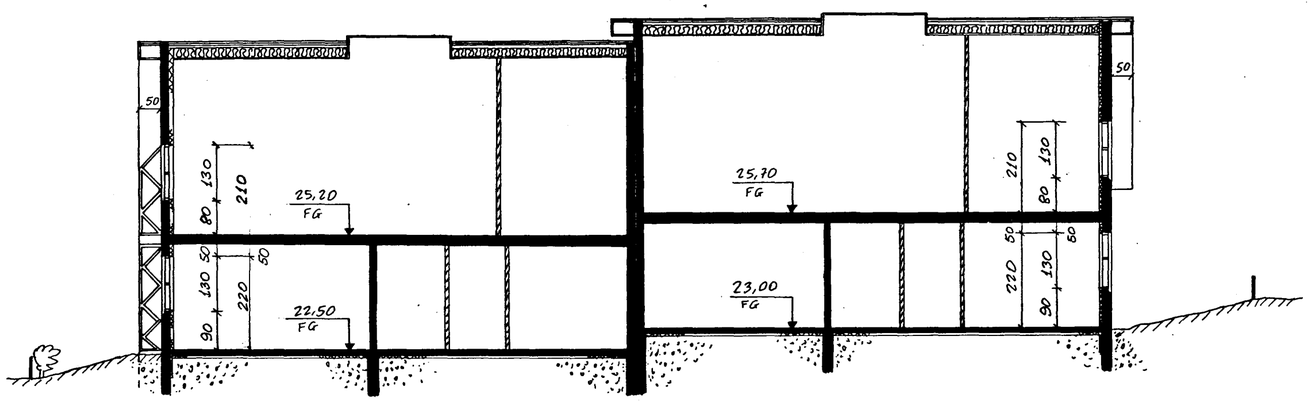

SNIÐ A-A. 1:100

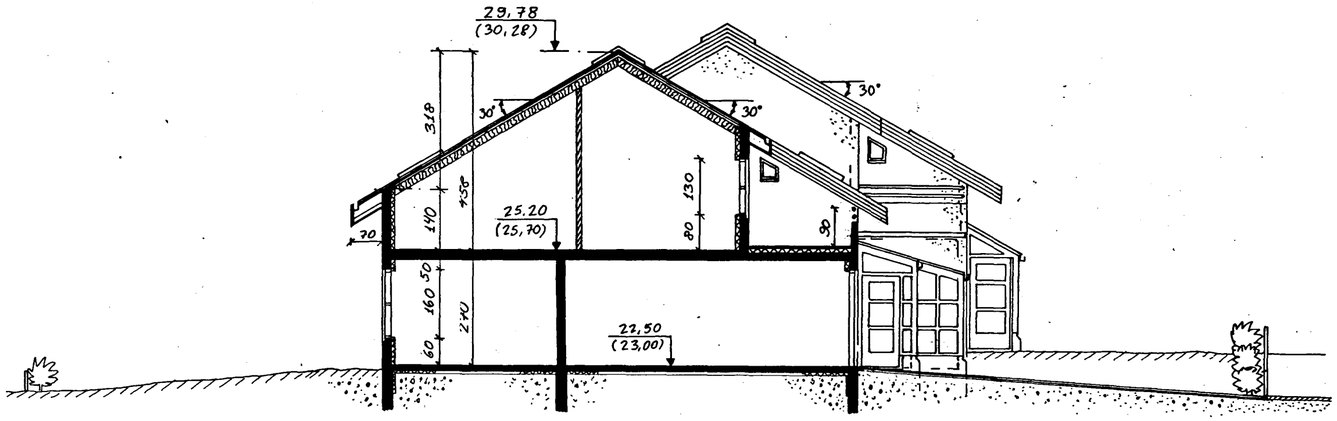

SNIÐ B-B. 1:100
SNIÐ B'-B' ER Í ÖLLUM
AÐALATRIÐUM EINS

BREYTT 28/7 '94 Jón Kristjánsson / VINDFANG Í NR. 13 OG 15. ÚPPHIT. SÓLSTOFA NR. 13.
BREYTT 17/11 '88 - Jón Kristjánsson / HÆÐARLEGA LÓÐAR.

DOFRABERG 13 OG 15
HAFNARFIRÐI

SNIÐ A-A OG B-B

Mkv. 1:100

JÓN KRISTJÁNSSON BYGGINGAVERKFRÆÐINGUR FVFÍ
FÍFUSELI 11 S. 78731
REYKJAVÍK Í OKTÓBER 1988 Jón Kristjánsson