


280

280

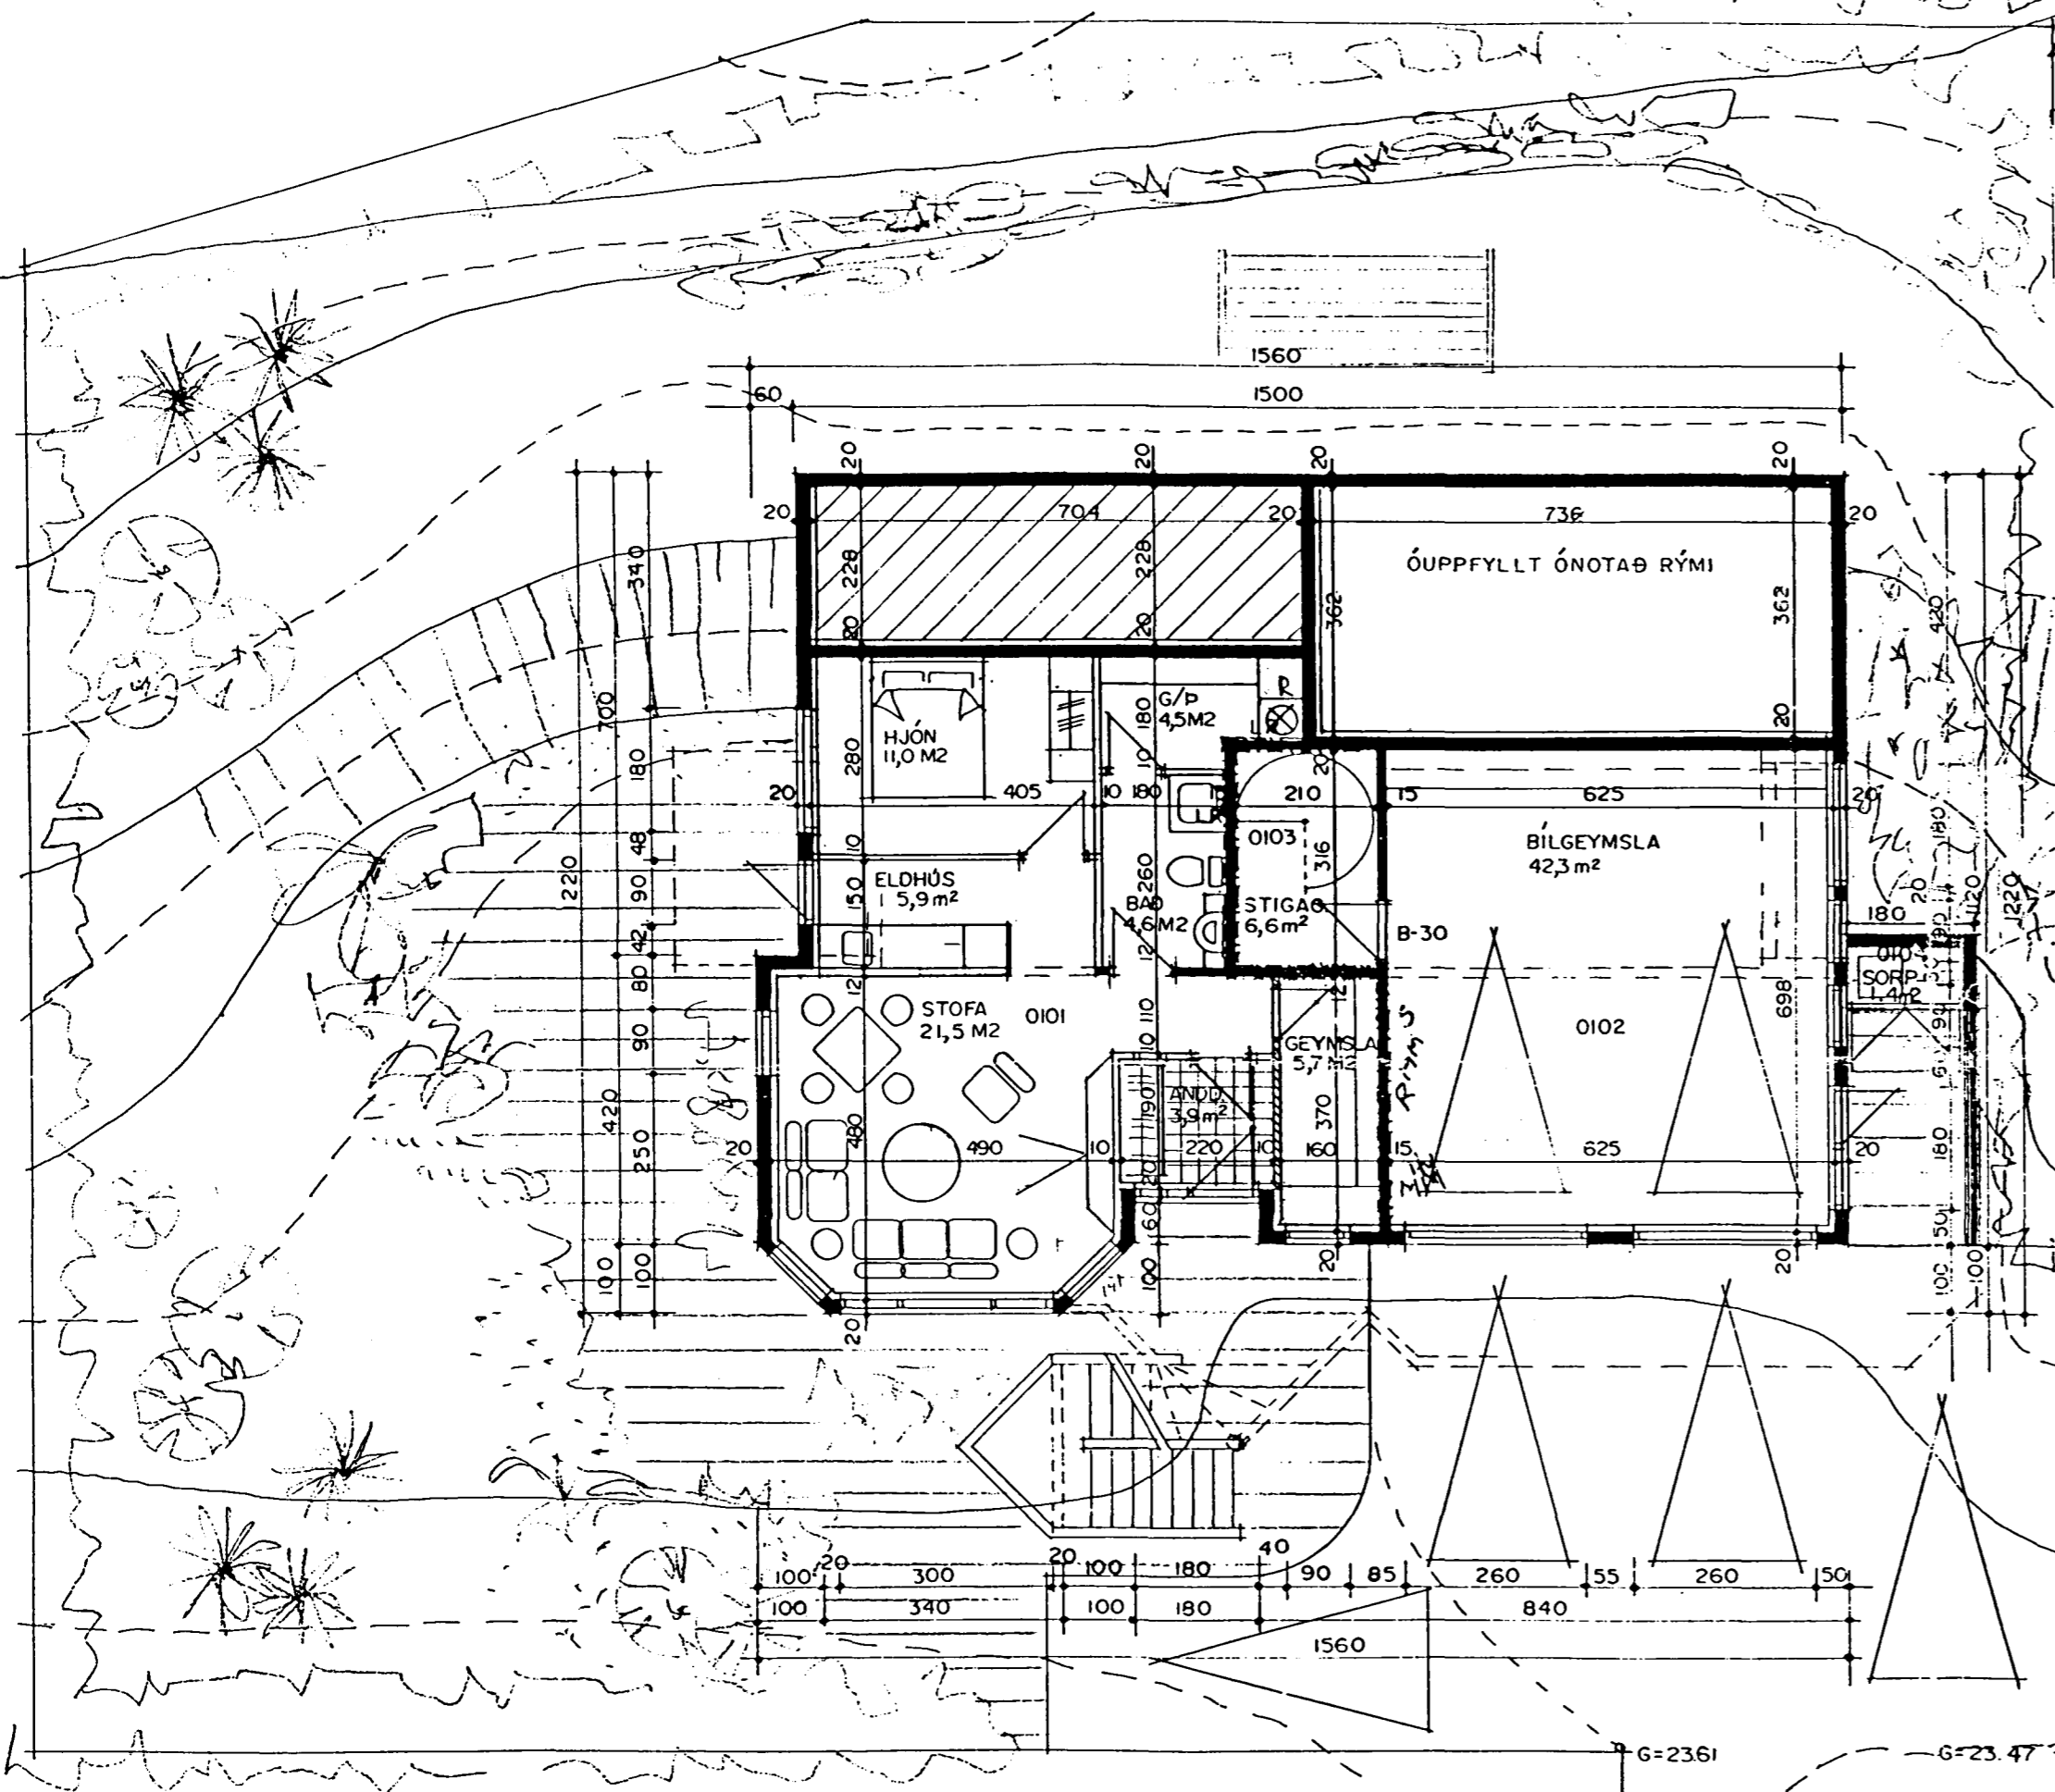


Skráningartafa: Dofraberg 17, Hafnarfirði				Skrásetjari: Frjólfur Sigurðsson													
Landnúmer: 120281				Kennitala: 200724-2249													
Máthlutunúmer: 01				Útgáfa 4 01													
				Dags.: 12.12.1998													
Uppskipting og lýsing	D0	D1	D2	D3	D4	D5	D6	D7	D8	D9	D10a	D10b	D11	D12	D16	D17	
Loftun	Rýs hæð-ríb	Notkun teki	Höfuð-Ribbun	Eignar-hald	Stærðir	Maðnflokkur	Stig	Op	Brúttuflokkur	Brúttuflokkur sk=1.8	Salarhæð min	Salarhæð max	Brúttu rúmval m²	Nettuflokkur m²	Dr. fl. rúmval m²	Reinistala vepturumræks	
						303.1	0.0	2.4	3.2	299.9	0.0			1 019.1	258.4	299.9	799 992
														34.8			
						126.5	0.0	2.4	0.0	126.5	0.0			341.5	109.1	126.5	
A	0101	1. hæð	N	0101	IBÚÐ	70.7				70.7		2.70	2.70	190.9	60.2	70.7	2.70
A	0102	Bilgeymsla	B	0102	IBÚÐ	48.2				48.2		2.70	2.70	130.1	42.3	48.2	2.70
A	0103	Stigagangur	U	0201	IBÚÐ	7.6		2.4		7.6		2.70	2.70	20.5	6.6	7.6	2.70
						176.6	0.0	0.0	3.2	173.4	0.0			642.8	149.3	173.4	
A	0201	2. Hæð	N	0201	IBÚÐ	168.2				165.0		2.70	4.43	538.2	141.9	165.0	3.20
A	0202	Skrifstofa	N	0201	IBÚÐ	8.4				8.4		2.30	3.10	23.8	7.4	8.4	2.83
A	0203	Skrifstofa	V	X	IBÚÐ	8.4				8.4		0.10	1.34	80.8			8.400
CB	0204	Svalir	S	0201	IBÚÐ	8.4				8.4							1.00
C	0205	Svalir	S	0201	IBÚÐ	22.0				22.0							1.00
C	0206	Úttöppur	U	X	IBÚÐ	16.0				16.0							22.000

Athugasemdir  
Vá útreikning netstofa er miðað við að úttvegir með einangrun séu 0.30 m.  
Sorpskápunni við suðausturgaffi hússins, sem er 1.8 m², 2.5 m² er ekki tekið með í stærðarútreikning hússins.  
Sér htakerfi og sér rafmagnskerfi er fyrir hvora íbúð.

Sameignir summa

Eignarhald	Eignar-hald	Náknun teki	Brúttur rúmval m²	Skiptarúmval m²	Sameignir summa m²
0101	IBÚÐ		70.7	162.540	162.540
0102	Bilgeymsla		48.2	114.210	114.210
0201	IBÚÐ		181.0	523.242	523.242
	Alls		299.9	799.992	799.992

GRUNNMYND JARÐHÆÐAR MKV. 1:100

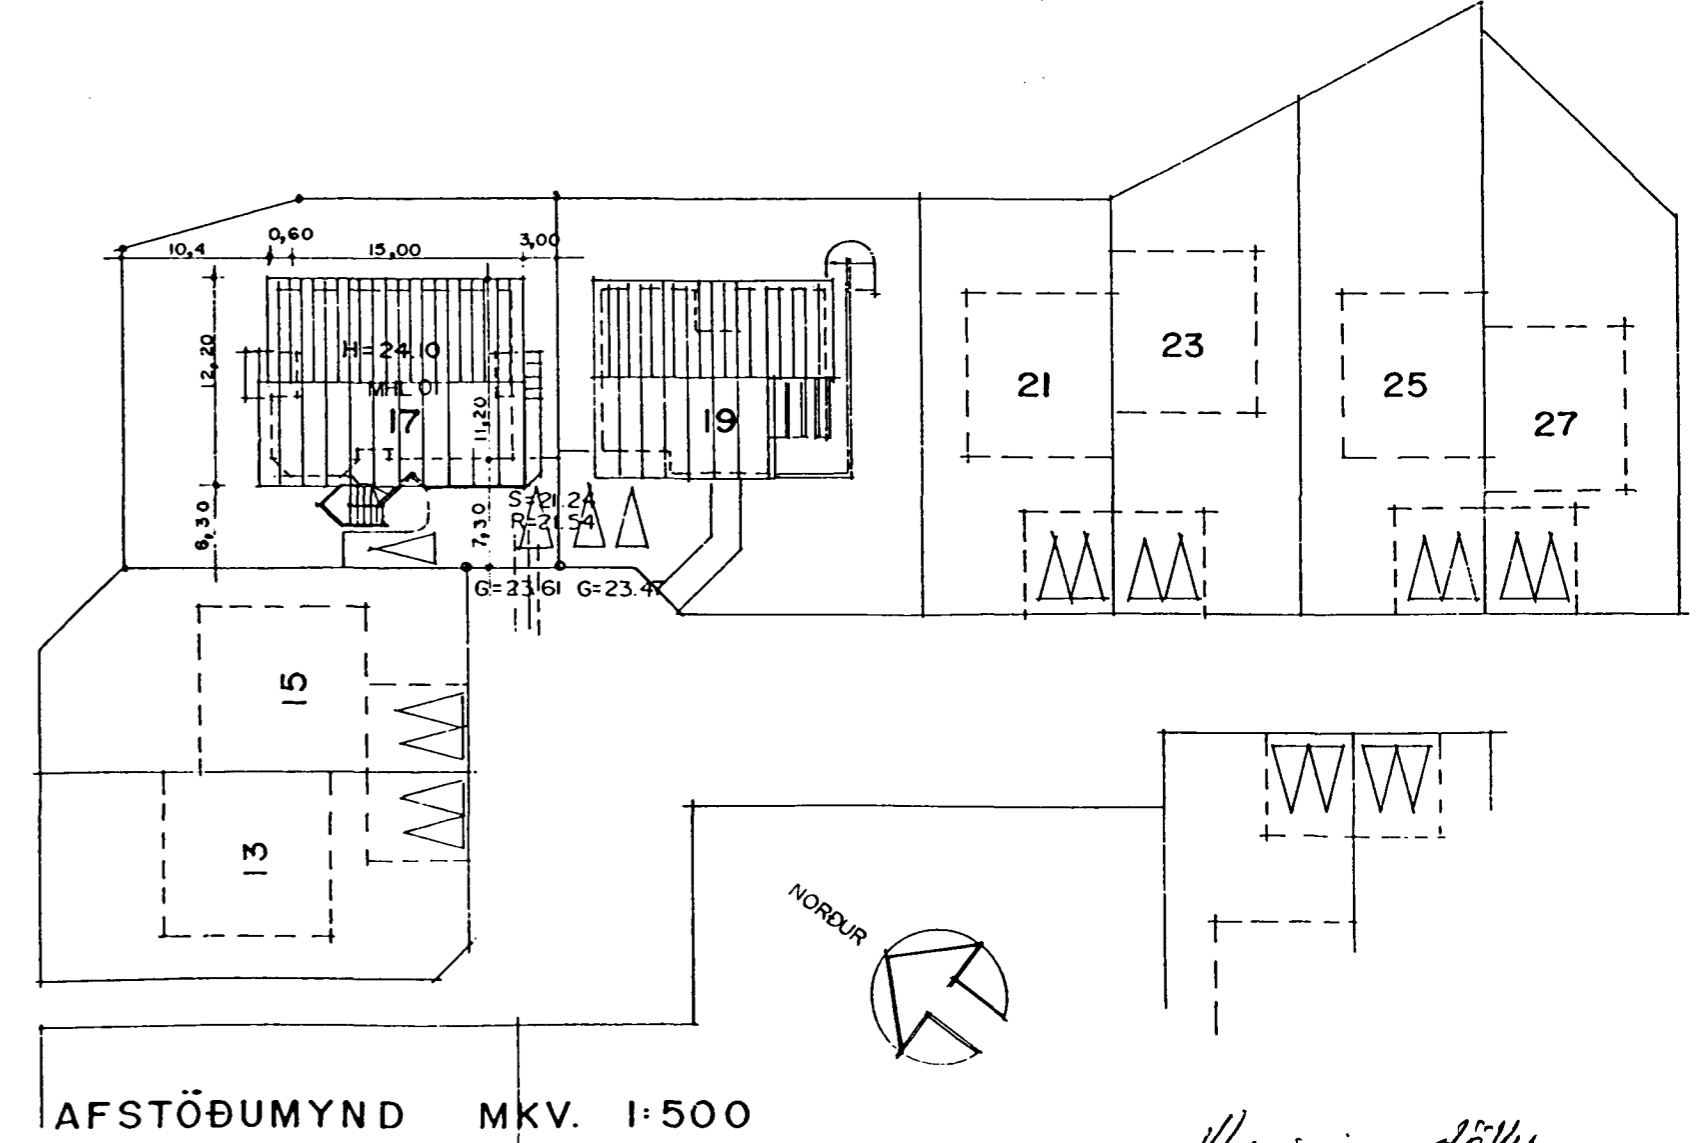

AFSTÖÐUMYND MKV. 1:500

Byggingaulltrúinn  
14/12 98 Erlendur Hjalmarsson

IBÚÐ Á J. HAFÐ BREYTT Í NÓV 1998.  
BREYTT: FEB 1994  
BREYTT: Í FEBR. 1992

Sigurður Þorvarðarson