


Byggingarlausnir
18.3.92
BYGGINGAFRÆÐINGUR
Í HAFNARFIRÐI
[Signature]


Ganga skal frá öðru
údstaði í samræmi
við reglugerðir

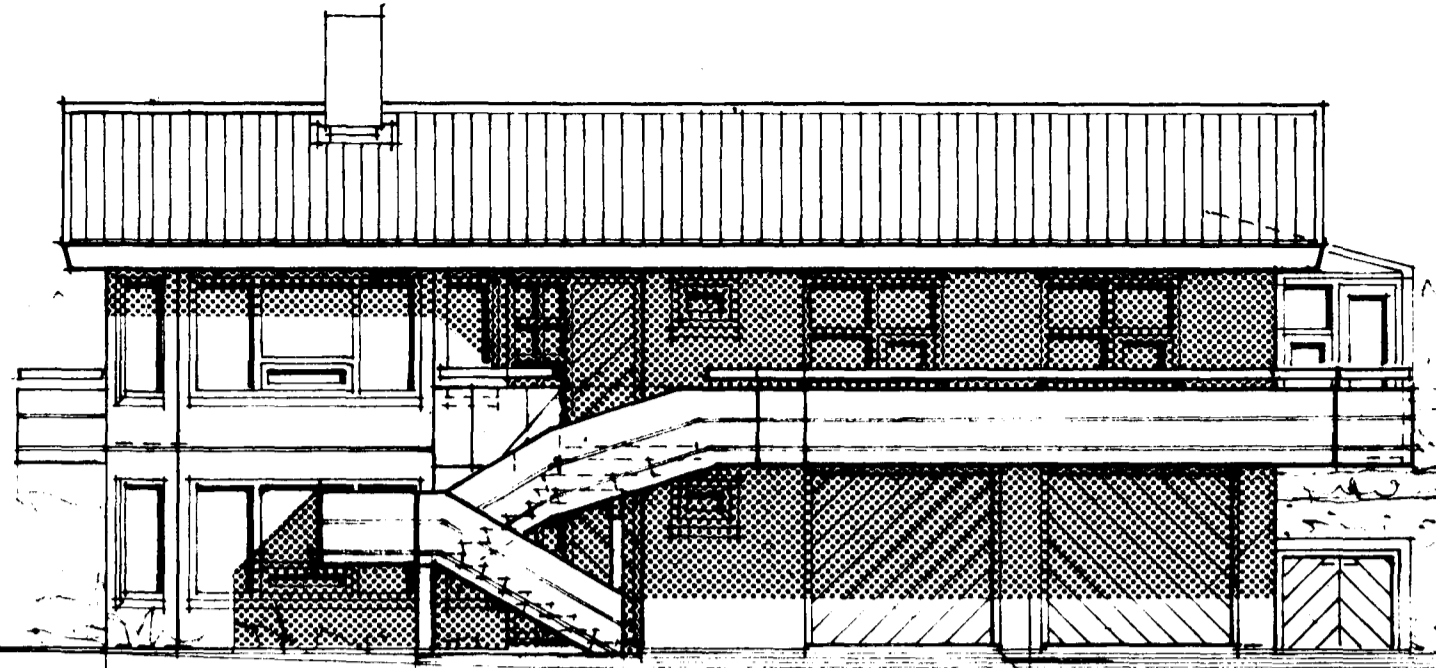


SUÐVESTURHLIÐ MKV. 1:100



SUÐAUSTURHLIÐ MKV. 1:100

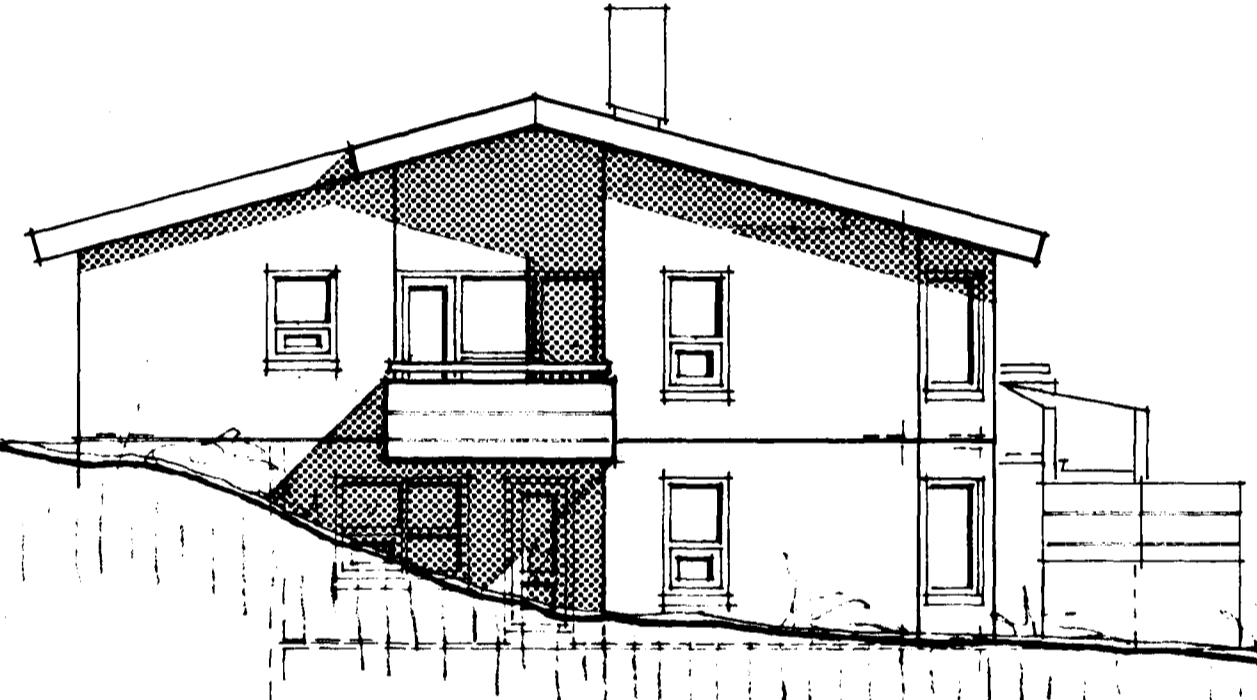

NORÐVESTURHLIÐ MKV. 1:100

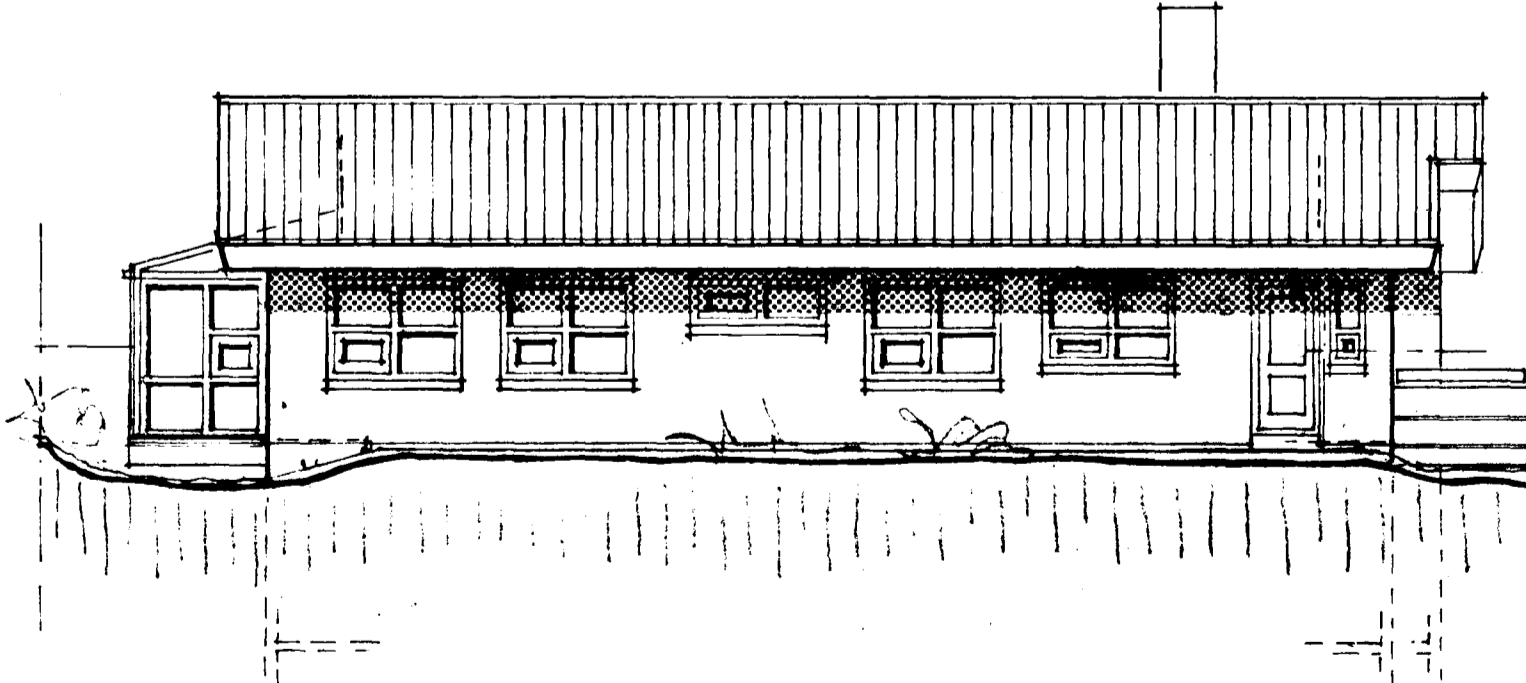

NORÐAUSTURHLIÐ MKV. 1:100

BREYTT Í FEBR. 1992

[Signature]