


STÆRÐIR BRÚTTO		
I. HÆÐ	177,0 M ²	645,35 M ³
JARÐHÆÐ	124,9 M ²	337,20 M ³
PAR AF BILGEYMSLA	47,5 M ²	
PAR AF SÉRIBÚÐ JARÐHÆÐAR	67,0 M ²	
HEILDAR STÆRÐIR BRÚTTO	301,9 M ²	982,55 M ³

*750m² í 100 hl. er þetta
si. í þessu*

GRUNNMYND JARÐHÆÐAR MKV. 1:100

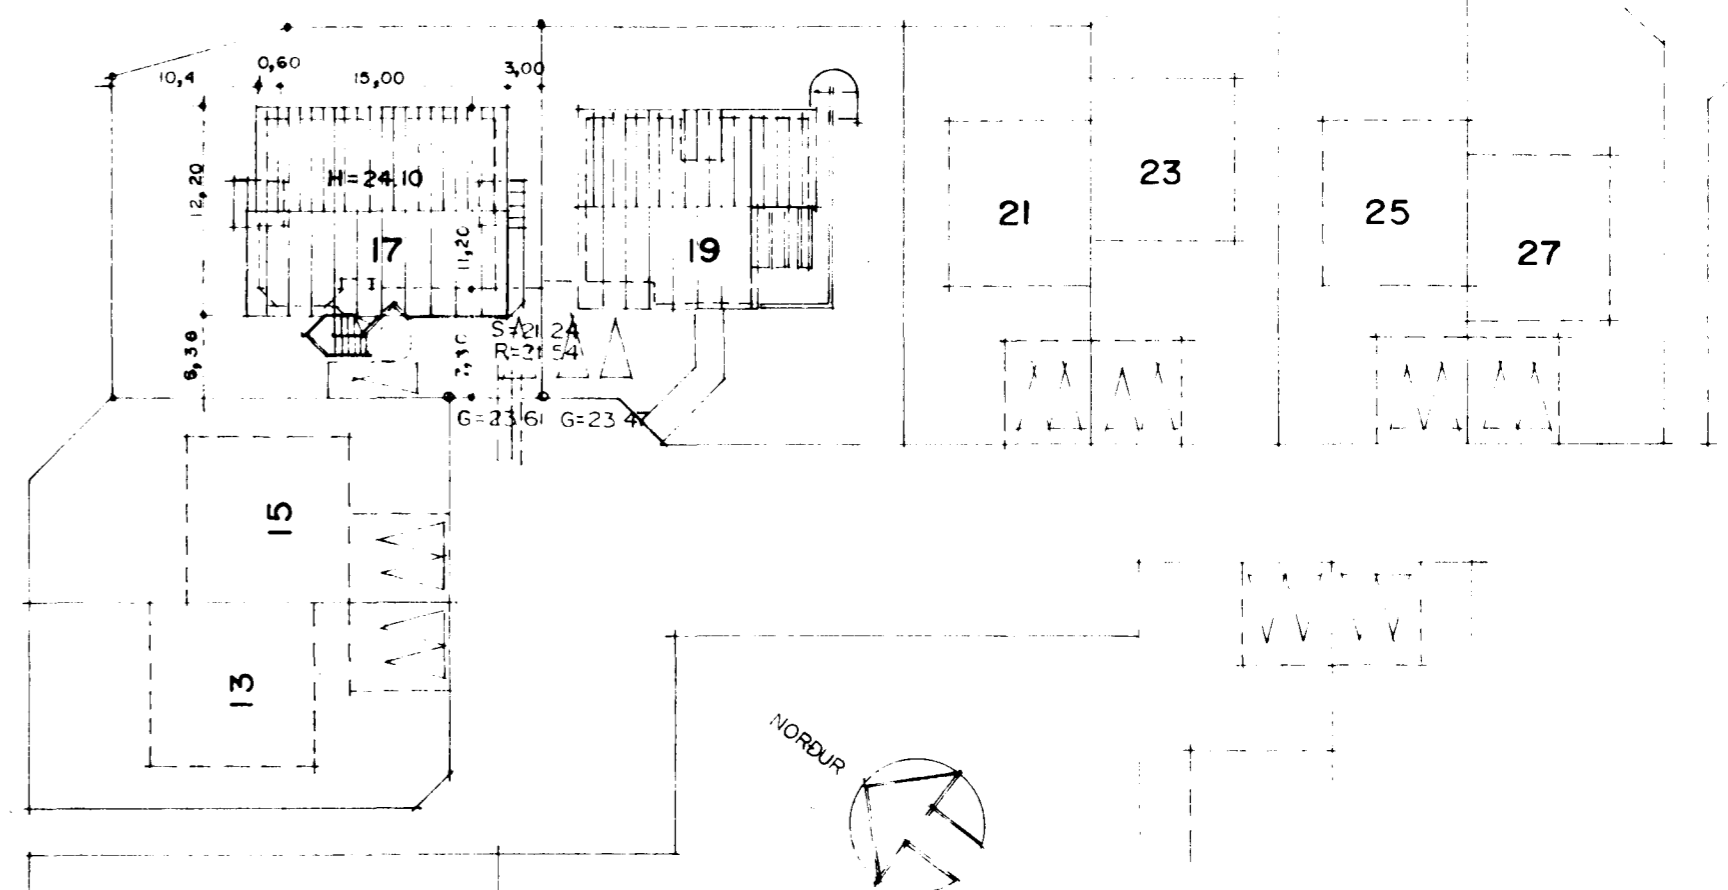

AFSTÖÐUMYND MKV. 1:500

BREYTT: FEB 1994
BREYTT: Í FEBR. 1992