
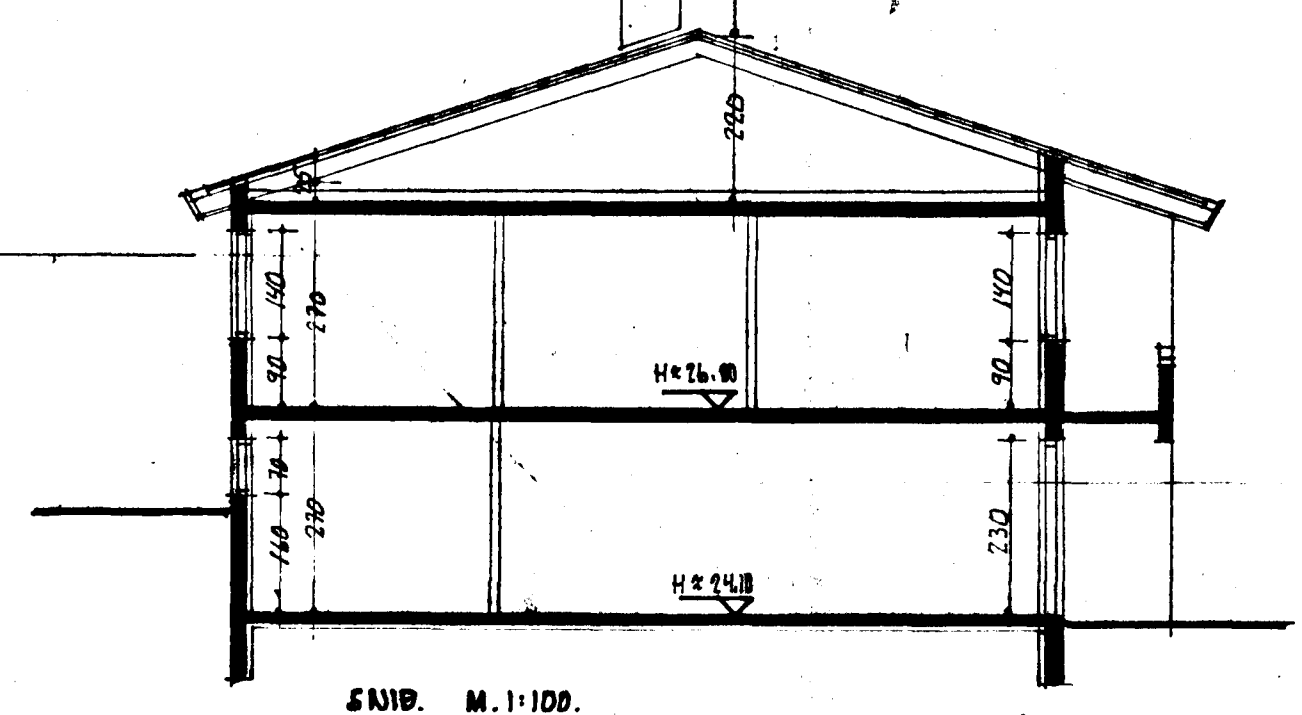
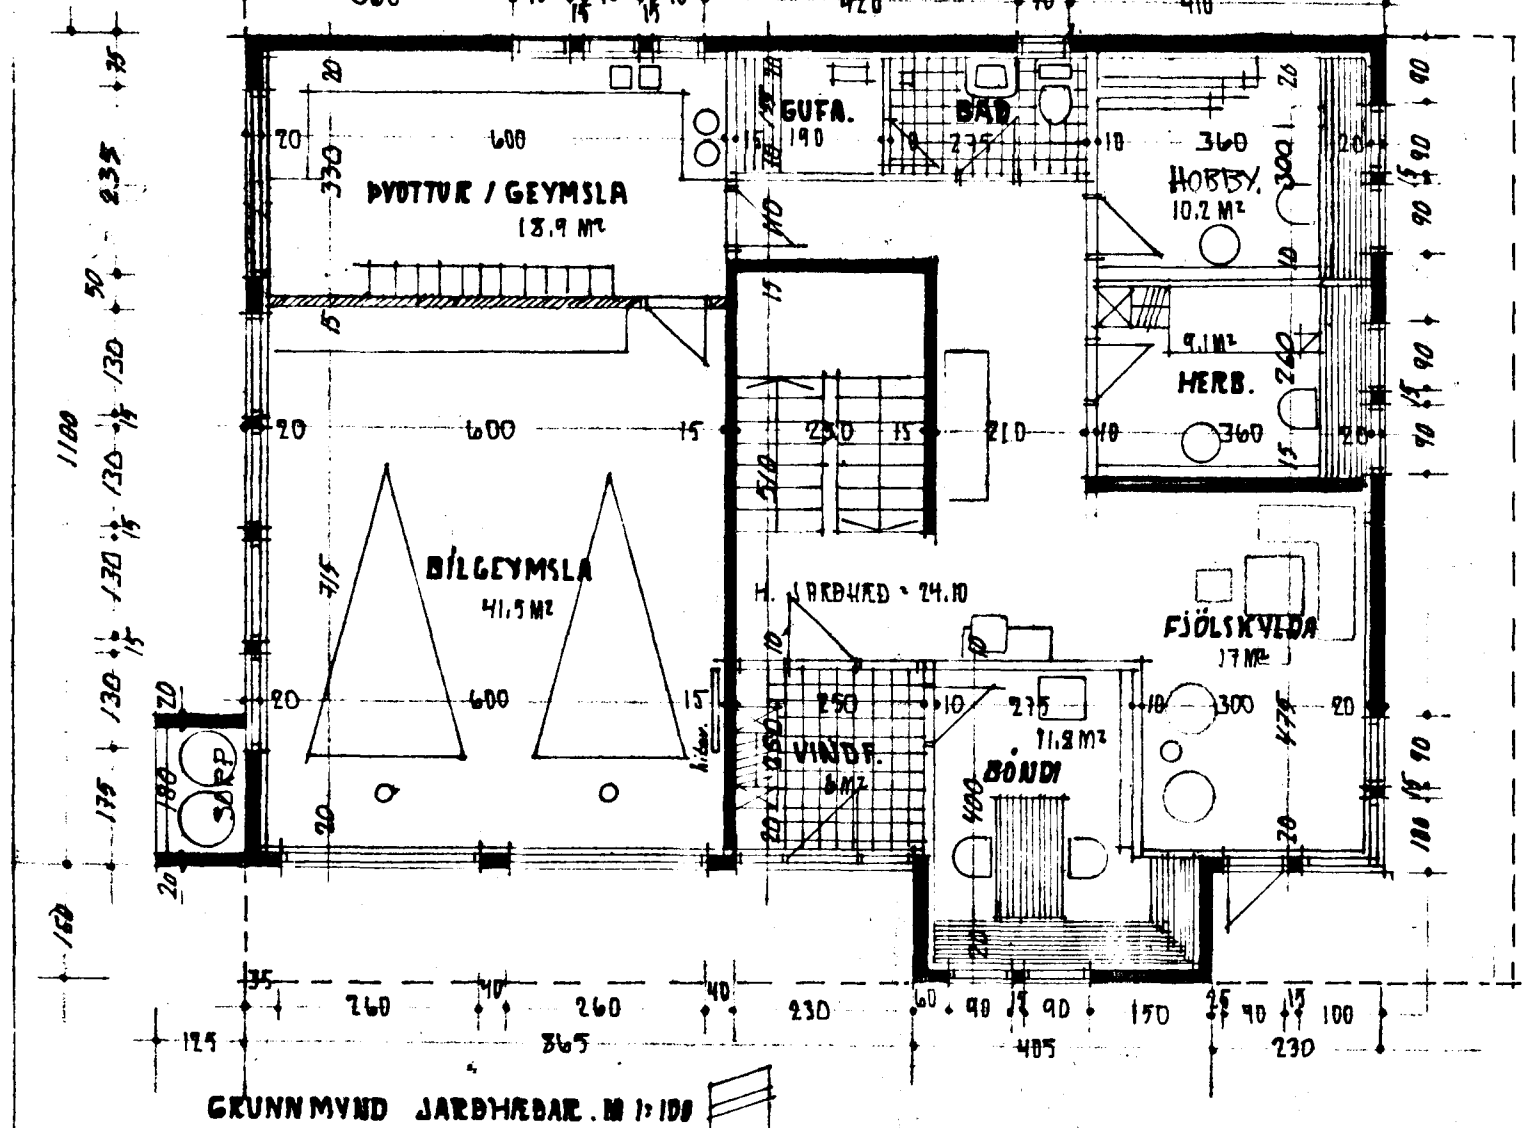
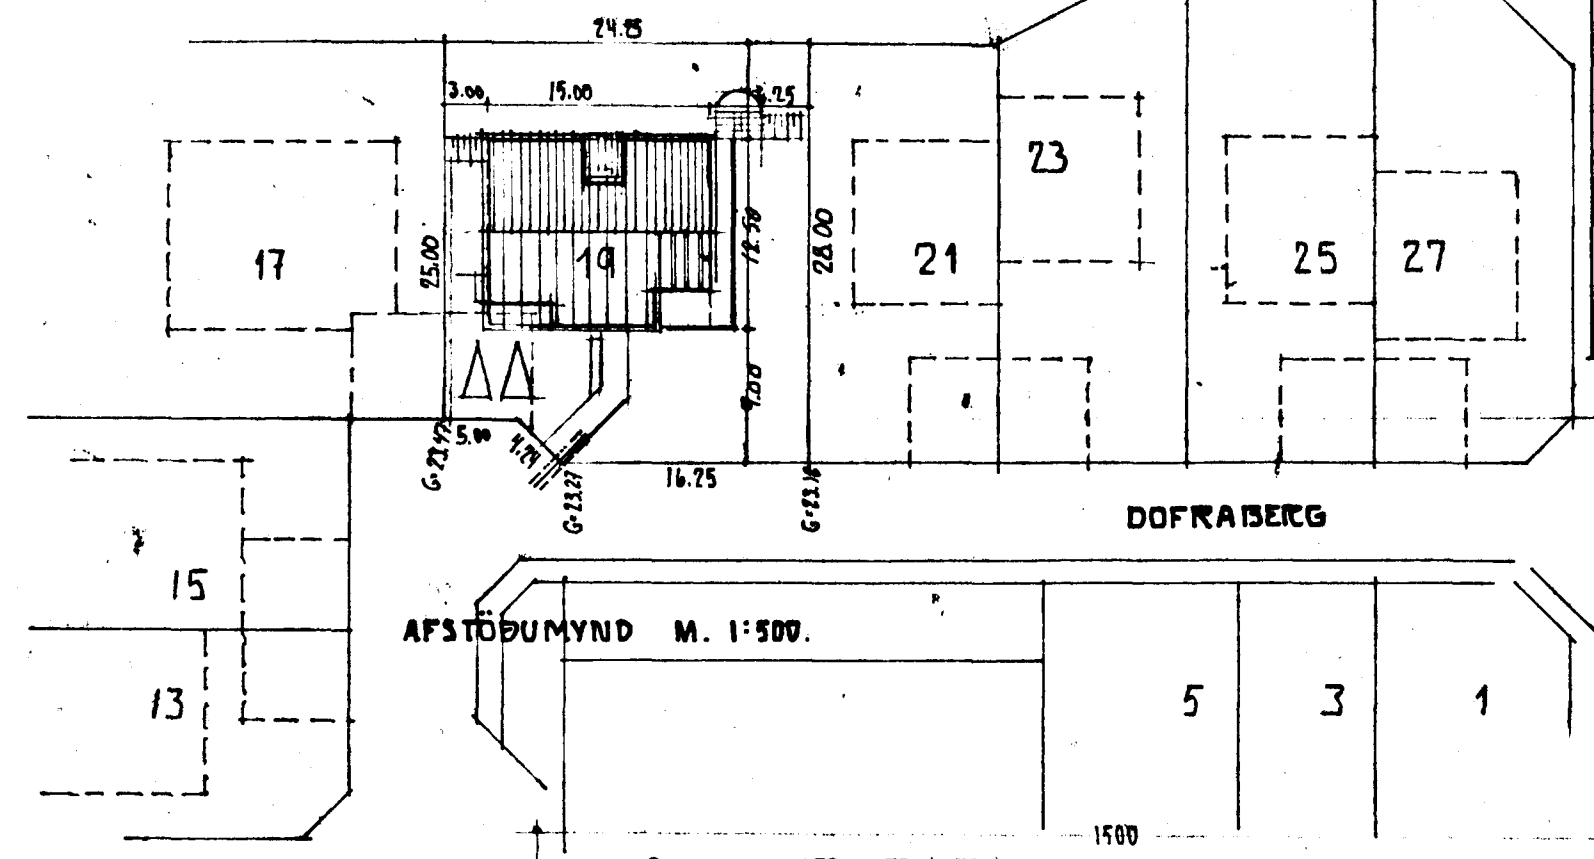
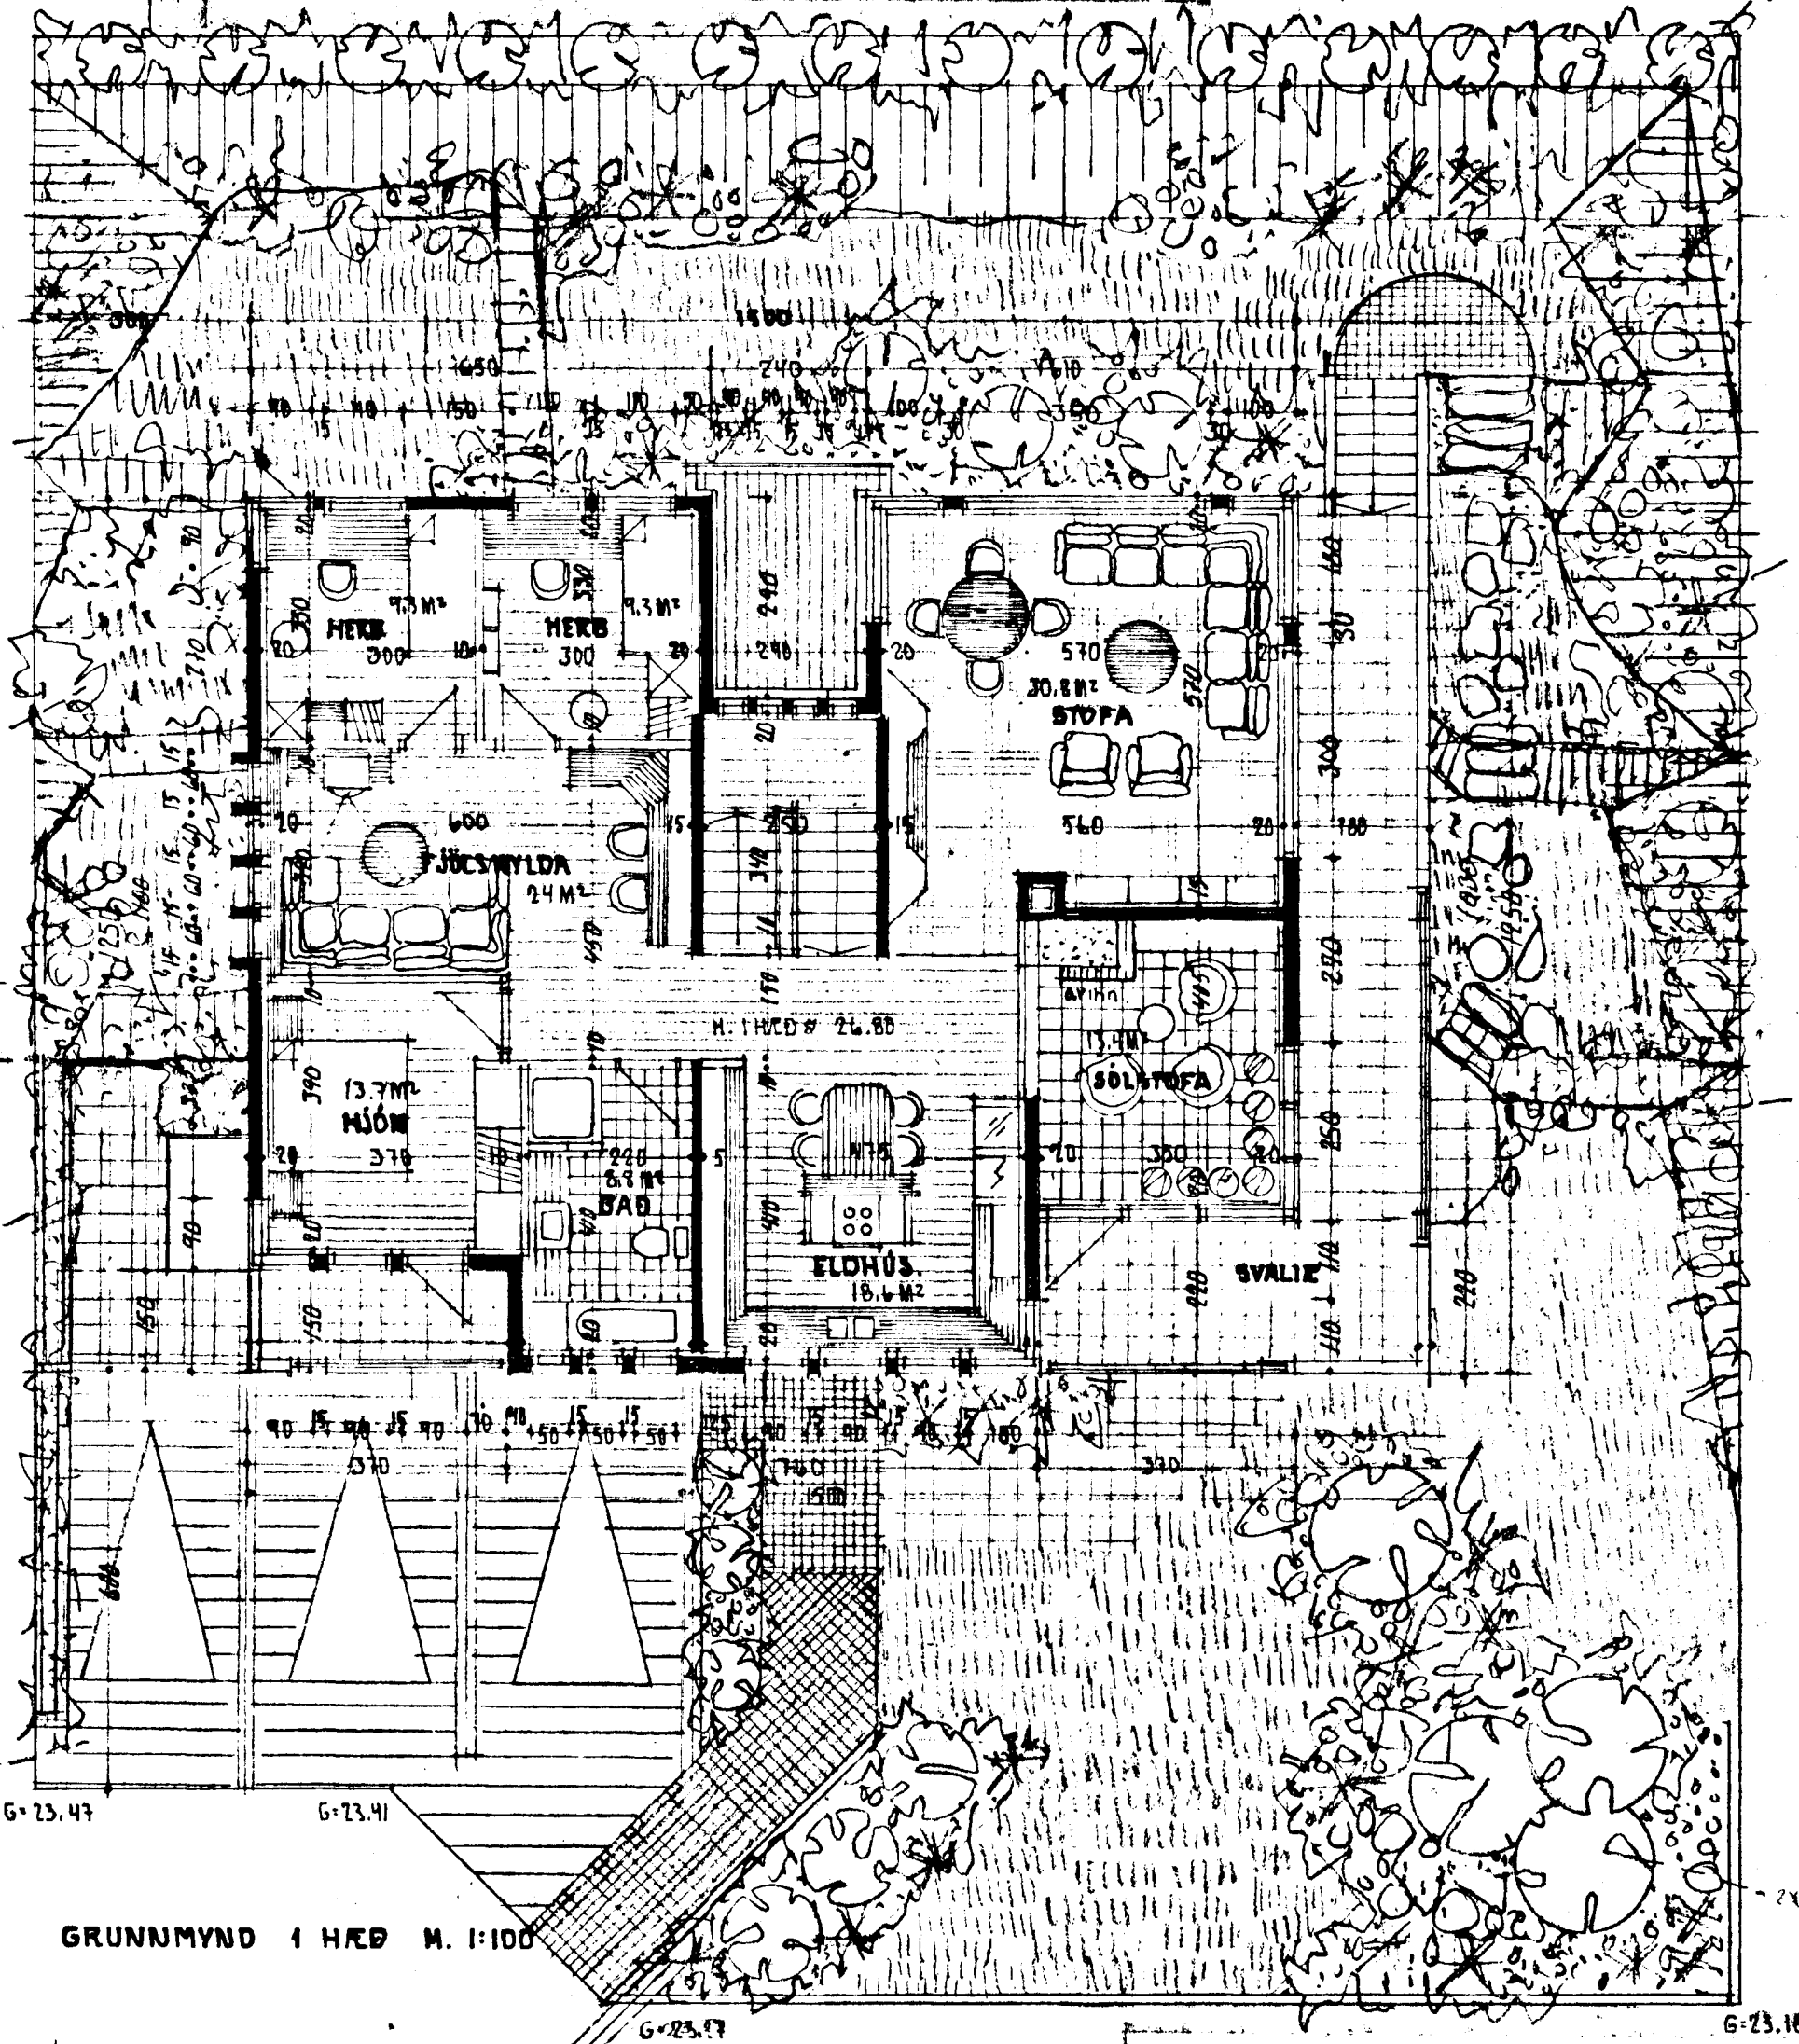


ENDURSKILING 24/7/91

Samþykkt á fundi bygginga-  
nefndar þ. 15/6 1989  
BYGGINGAFULLTRÚINN  
HAFNARFIRÐI

Ganga skal frá opnu  
eldstæði í samræmi  
við reglugerðir.

STÆRDIR:  
FLATARMÁL : JARÐHÉÐAR ER 171.0 M<sup>2</sup>. ÞAR AF BÍLGEYMSLA 47.0M<sup>2</sup>.  
: 1.HÉÐAR ER 166.8 M<sup>2</sup>.  
HOSID ER SAMTALS 337.8 M<sup>2</sup>.  
HOSID ER SAMTALS 1.092.0 M<sup>3</sup>.  
FLATARMÁL LÖÐAR ER 659.5 M<sup>2</sup>.

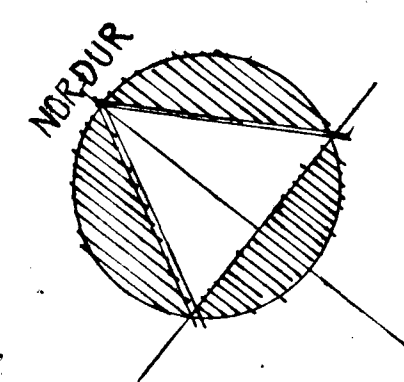

SKYRINGAR:  
HOSID ER STAÐSTEYPT Á HÉÐRUNDIN HÁTT MED STÁLKLEDDU ÞAKI.  
KÖLNUMARTÖLUR EINSTAKRA BYGGINGAHLUTA SEU Í SAMRÆMI VIÐ ÍST.66.  
LR= LOFTREISING.  
GENGID SKAL FRÁ OPNU ELDSTÆÐI Í SAMRÆMI VIÐ BRUNAMÁLAREGLUGERÐ.

LANDI + BAKHÉÐUR BÉYTT  
2. JUNÍ 89  
LANDI BÉYTT 2. MAÍ 89 SÍÐ

*Sigurður Þorvaldsson*