


SKÝRINGAR:

LÖGNIN SKAL VERA ÚR SVÖRTUM STÁLPIPUM, SODIN SAMAN EDA LÖGD MED TENGSTYKKJUM (FITTINGS).
 PÍPUR SKAL TVÍMÁLA MED GÓÐRI BLÝMENJU OG EINANGRA MED 20 MM GLERULLARHÓLKUM OG SÍÐAN VEFJA MED PLASTDÚK.
 Á ALLA OFNA KOMI LOFTSKRÚFA, STILLITÉ OG SJÁLFVIRKUR OFNLOKI SEM STJÓRNIST ANNAD HVORT AF HITASTIGI HERBERGIS (TÚRLOKI), EDA HITASTIGI BAKRENNSLIS (RETÚRLOKI).
 ÁÐUR EN LAGNIR ERU HULDAR SKAL ÞRÝSTIPRÓFA KERFIÐ MED KÖLDU VATNI OG 8 KG/CM² ÞRÝSTINGI.
 SKAL HANN STANDA Í 24 KLST. ÁN ÞESS AD FALLA.
 ALLAR PÍPUVIDDIR ERU GEFNAR UPP Í MM OG ERU ÞAD INNANÞVERMÁL ÞEIRRA.

OFNASKRÁ

VARMAPÖRF		HÁMARKSMÁL OFNA		STÚTAR	VALDIR OFNAR DELTA-T = 40°			
OFN NR.	Q WÖTT	LENGD MM	HÆÐ MM	A B C D	TEGUND	LENGD MM	HÆÐ MM	Q WÖTT
A101	1915	2400	750	AD-10				
A102	480	1500	750	CD-10				
A103	680	900	750	CD-10				
A104	115	500	600	CD-10				
A105	280	800	700	CD-10				
A201	1830	2600	350	CB-10				
A202	850	1100	750	AB-10				
A203	1425	1400	650	AD-10				
A204	675	900	650	AB-10				
A205	1520	1300	650	AB-10				
A206	870	1300	650	AB-10				
A207	1200	1300	650	CD-10				

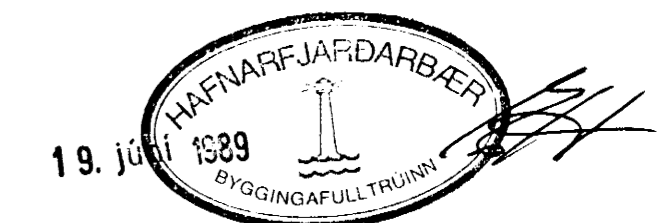

Breytt 18. júní '89
 Lagnir yfir bílskurshurð færðar upp á efri hæð. *Gudni*

GUDNI F. GUDJÓNSSON byggingatæknifræðingur Dísarási 10, 110 Reykjavík s. 78070 FTÍ	
DOFRABERG 25, HAFNARFIRDI	
RÚMMYND HITLAGNA OG OFNASKRÁ	Mál. 1:50
<i>Gudni F. Gudjónsson</i>	Dags. DES. 1988
	Bl.nr. 3.203