



Samþykkt á fundi bygginga-
nefndar þ. 20/9 1967

BYGGINGAFULLTRÚINN
I HAFNARFIRÐI
F. Sigurðsson

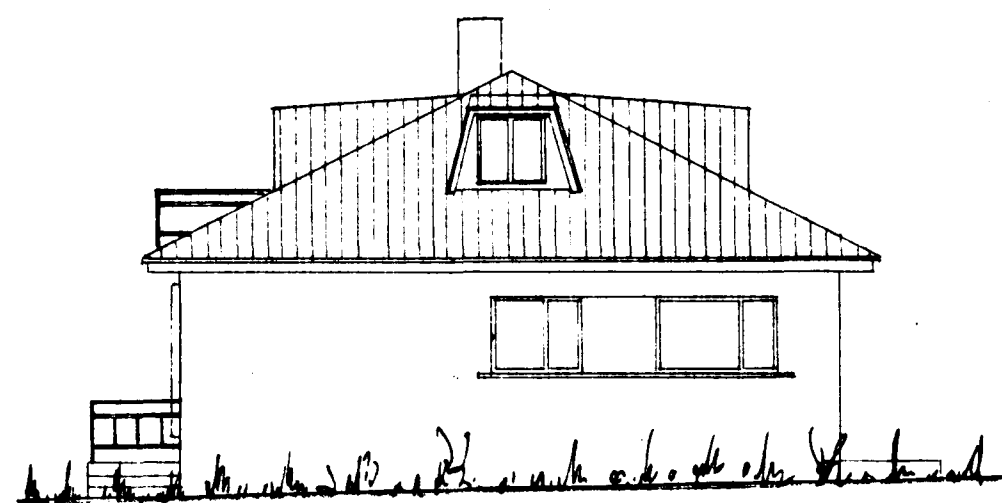


Norðaustur

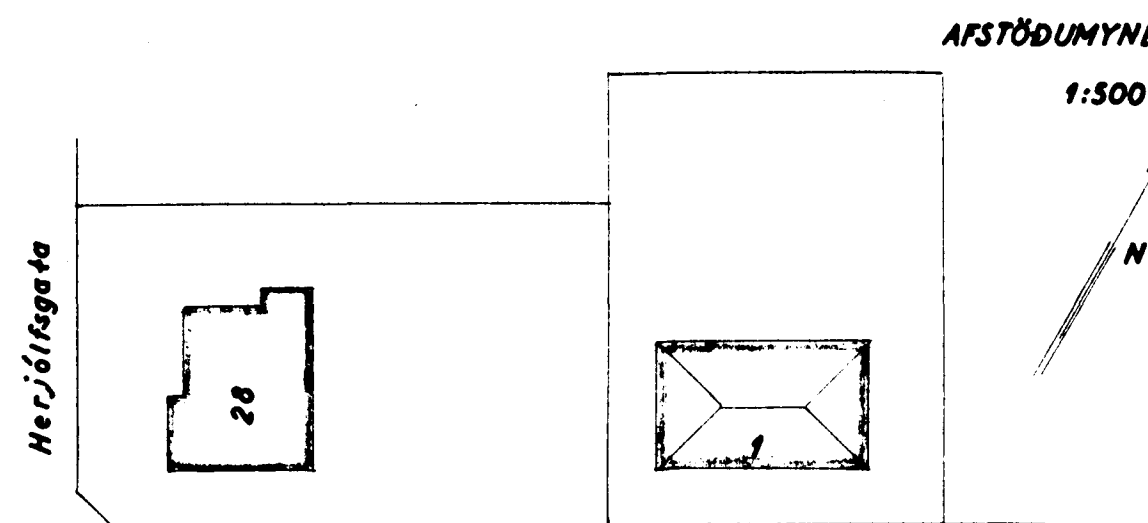

AFSTÖÐUMYND

1:500


DRANGAGATA

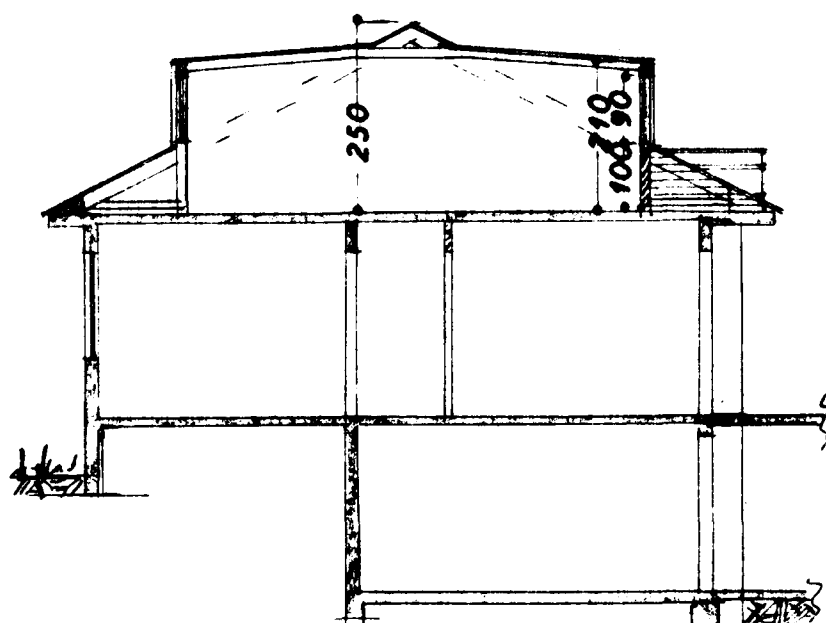

Snið: AA



Suðaustur

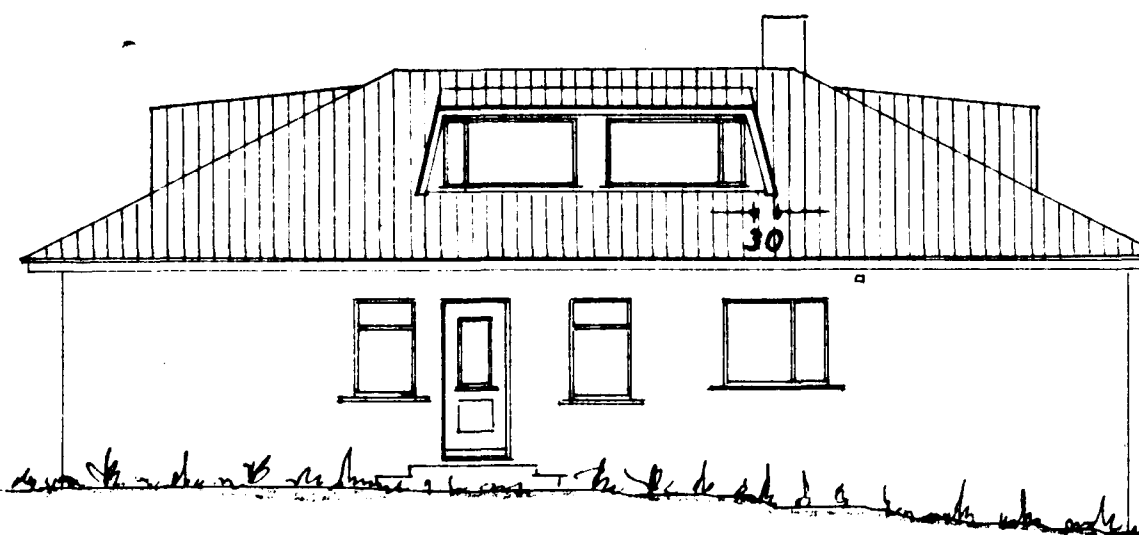


Norðvestur



Suðvestur

180 40 180

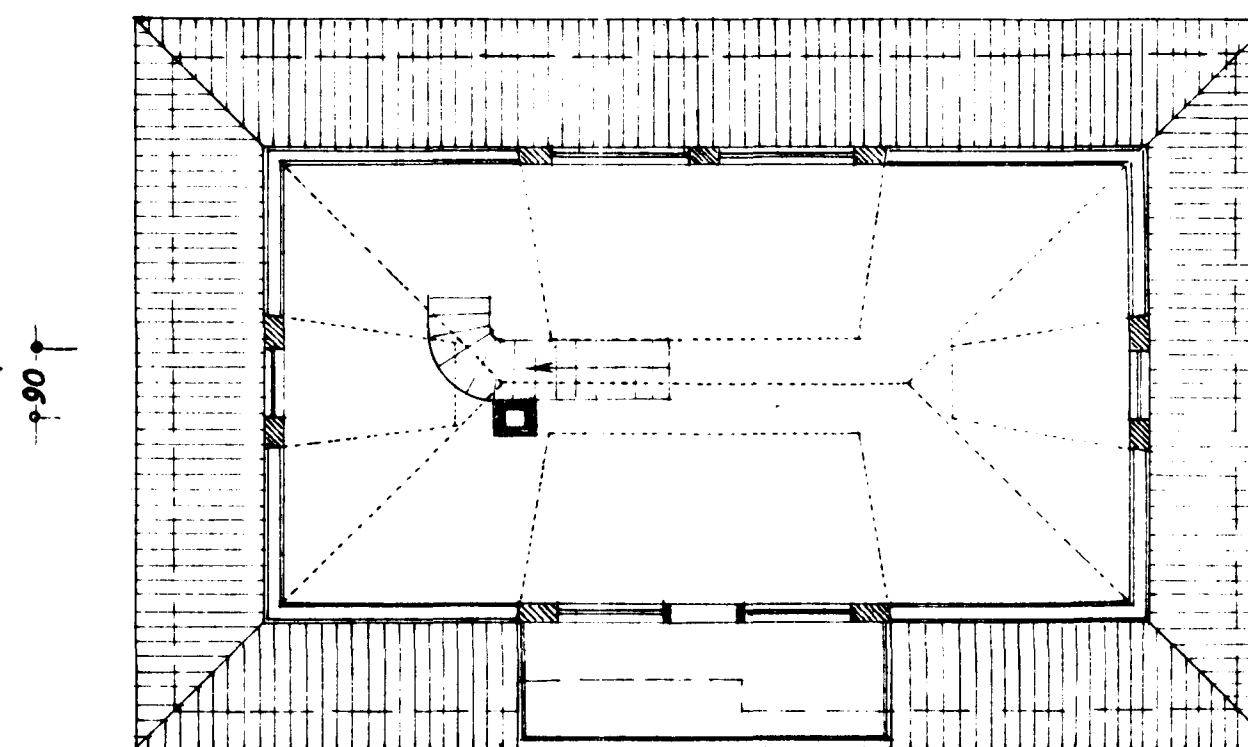

90

90

140 90 140
10 10

Rishæð

Rúmmálsaukning
120 m³

Breyting við samþ. myndavéll
frá 3. maí 1957

DRANGAGATA NR. 1

BREYTING: KVISTIR A ÞAK

ÚHIT }
Grunnmynd } 1:100
Snið }
Afstöðumynd 1:500

F. Sigurðsson