




Samþykkt á fundi bygginga-
nefndar þ. 18/11/1981
BYGGINGAFULLTRÚINN
Í HAFNARFIRÐI

S. Sigurðsson

Ganga skal frá önnu
aldreymi í samræði við
slökkviliðsþjóra

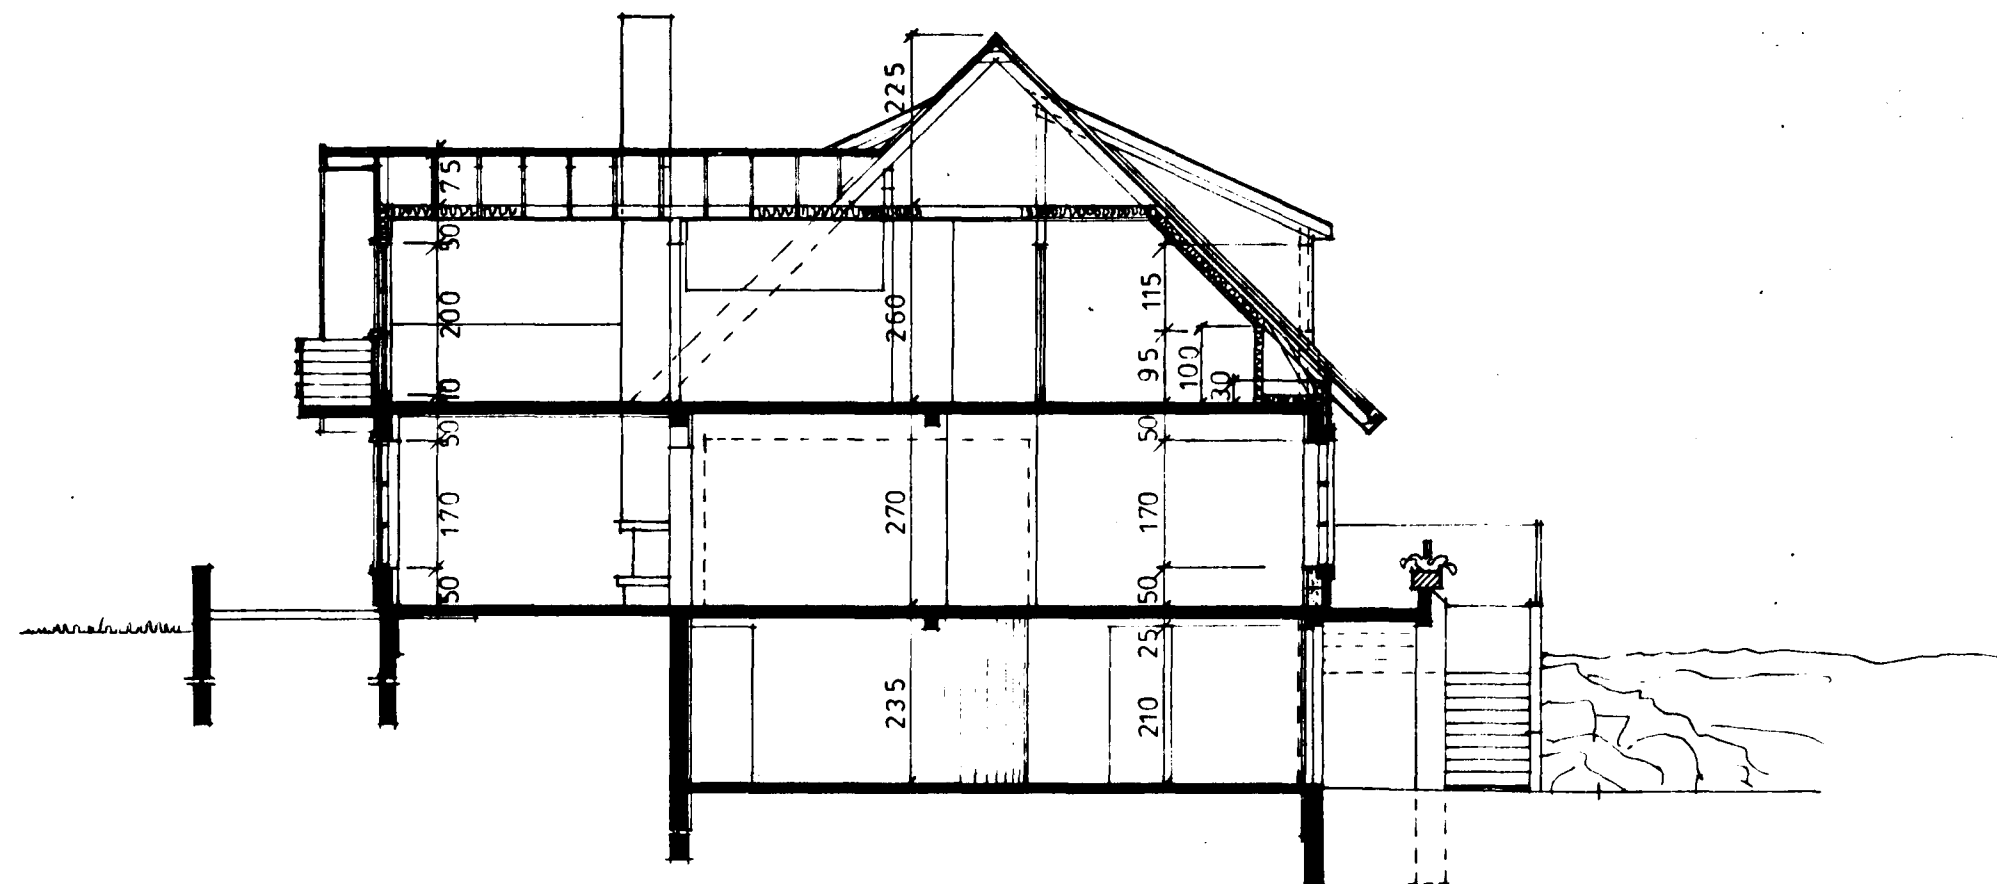

SNIÐ A - A

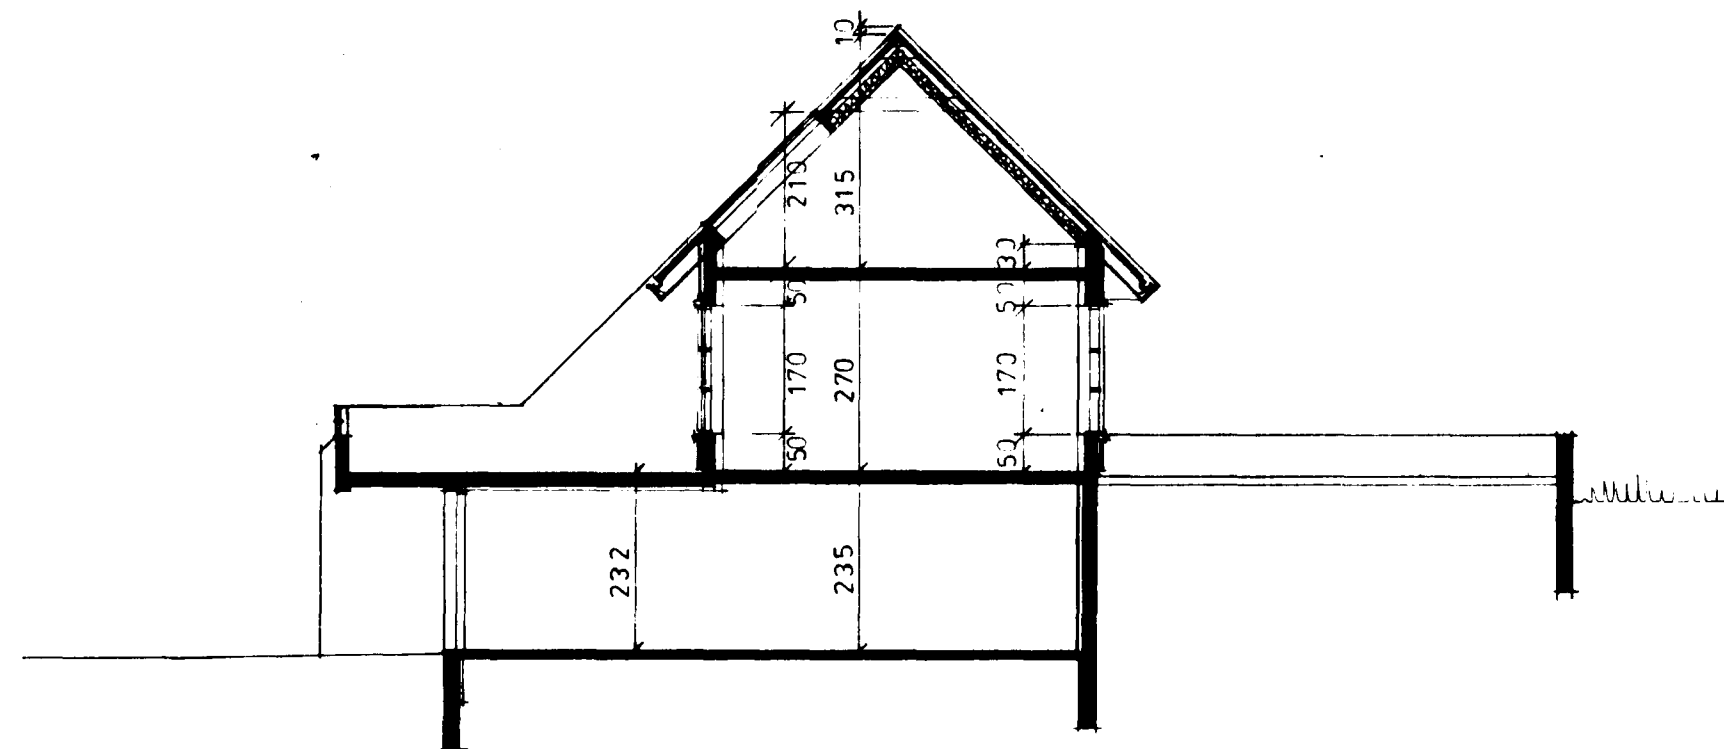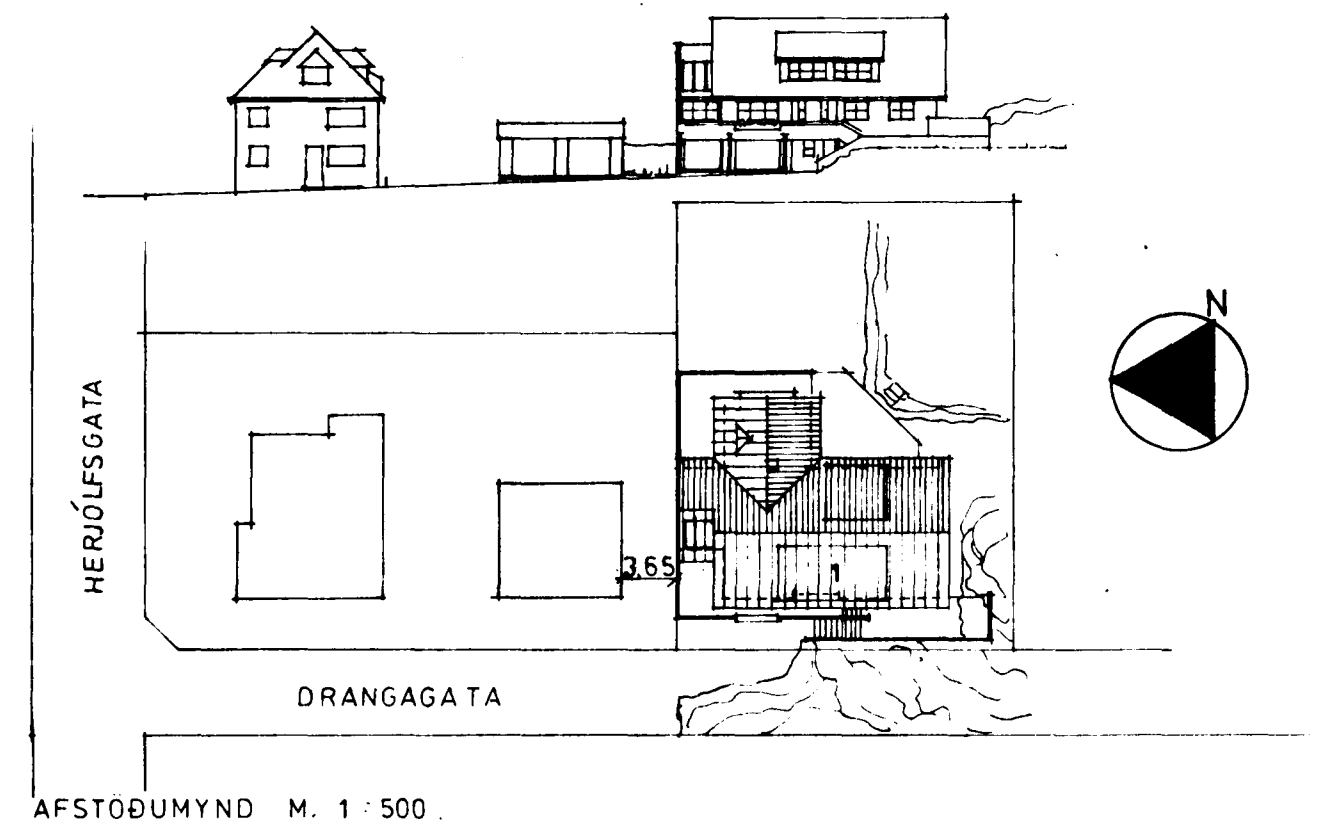

SNIÐ B - B

1820-0010 01