

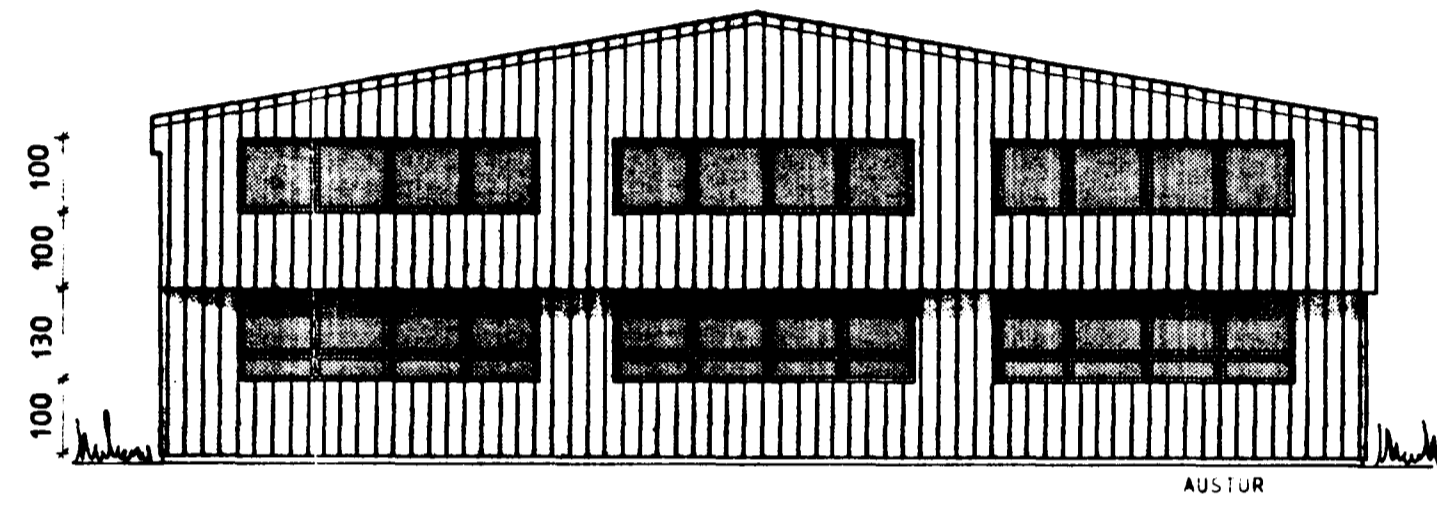
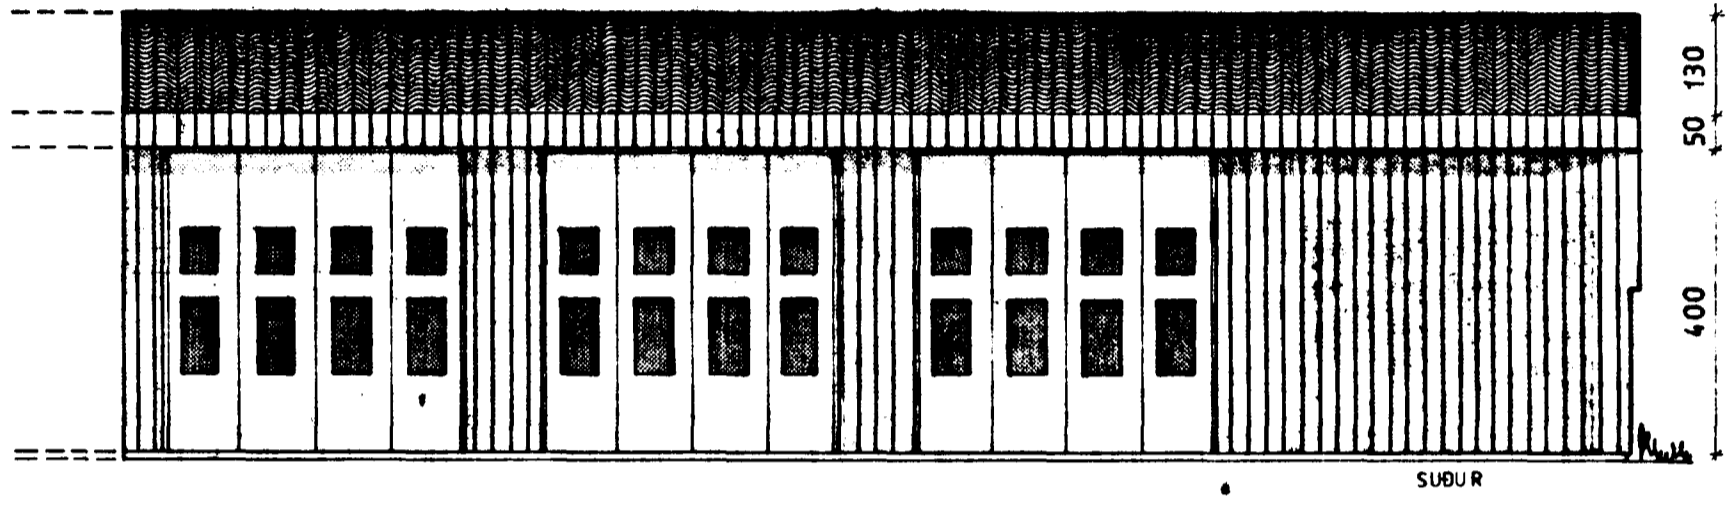
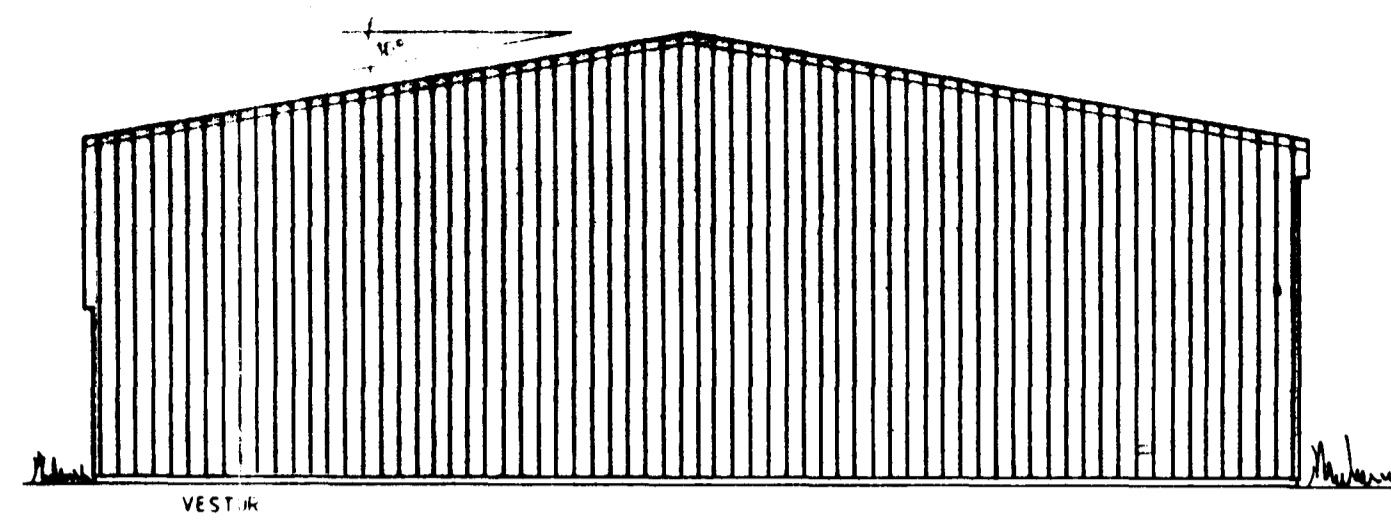
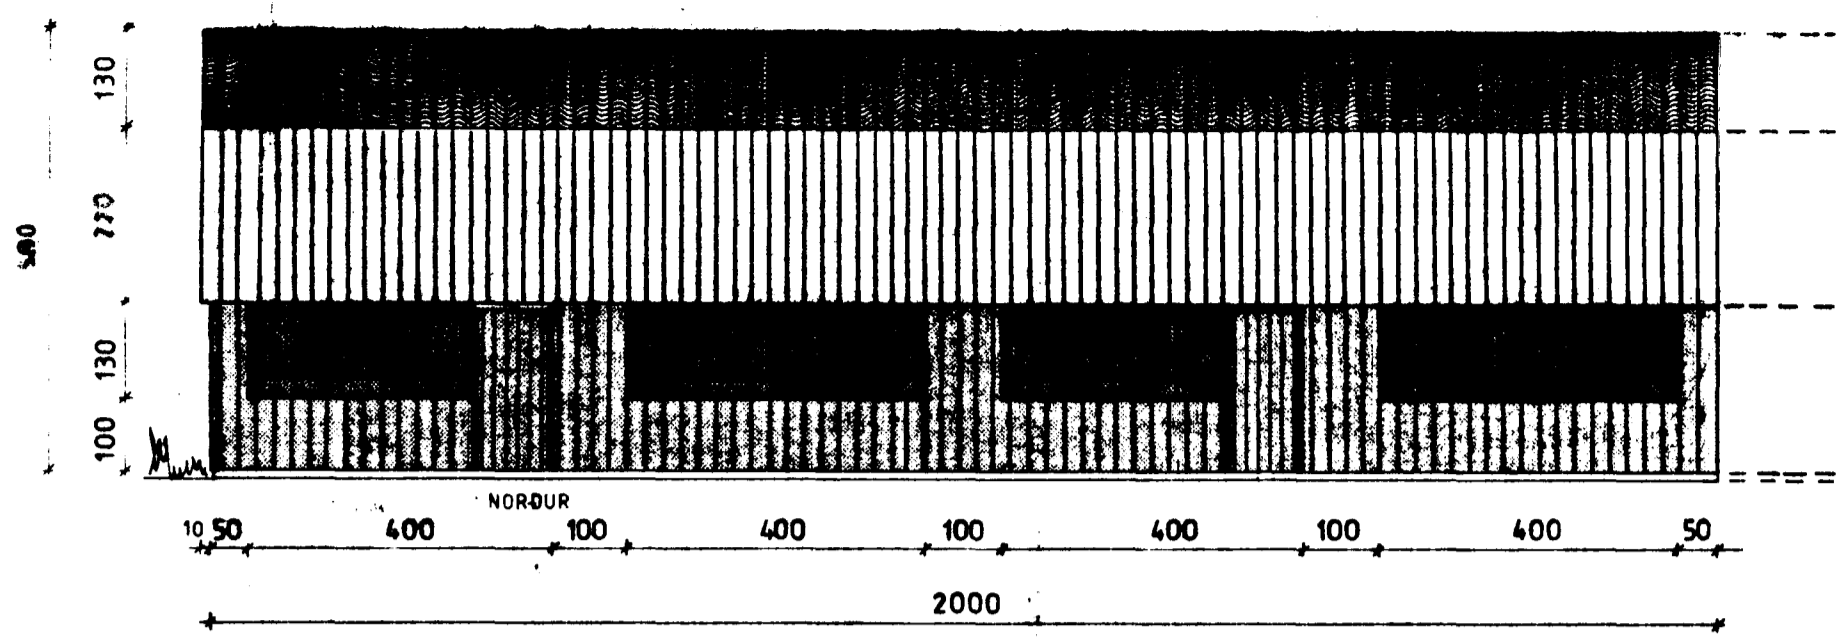


Sambykkt á fundi bygginga-
nefndar þ. 15/9 1982
BYGGINGAFULLTRÚÐIN
Í HAFNARFIRÐI
S. Gunnarsson

Áskilið er sambykkt
Erunamálastofnunar ríkisstofna
Áskilið er sambykkt
heilbrigðisráðs Hafnarfjarðar

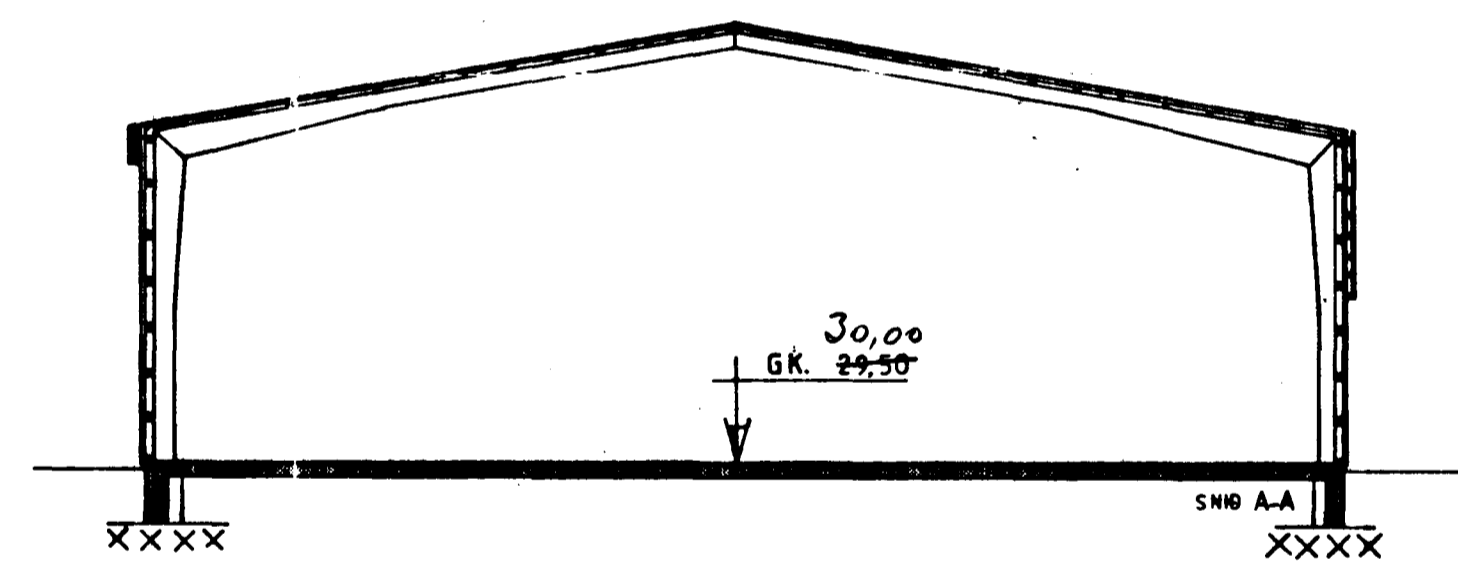


F brutto 320 m²
R 1648 m³

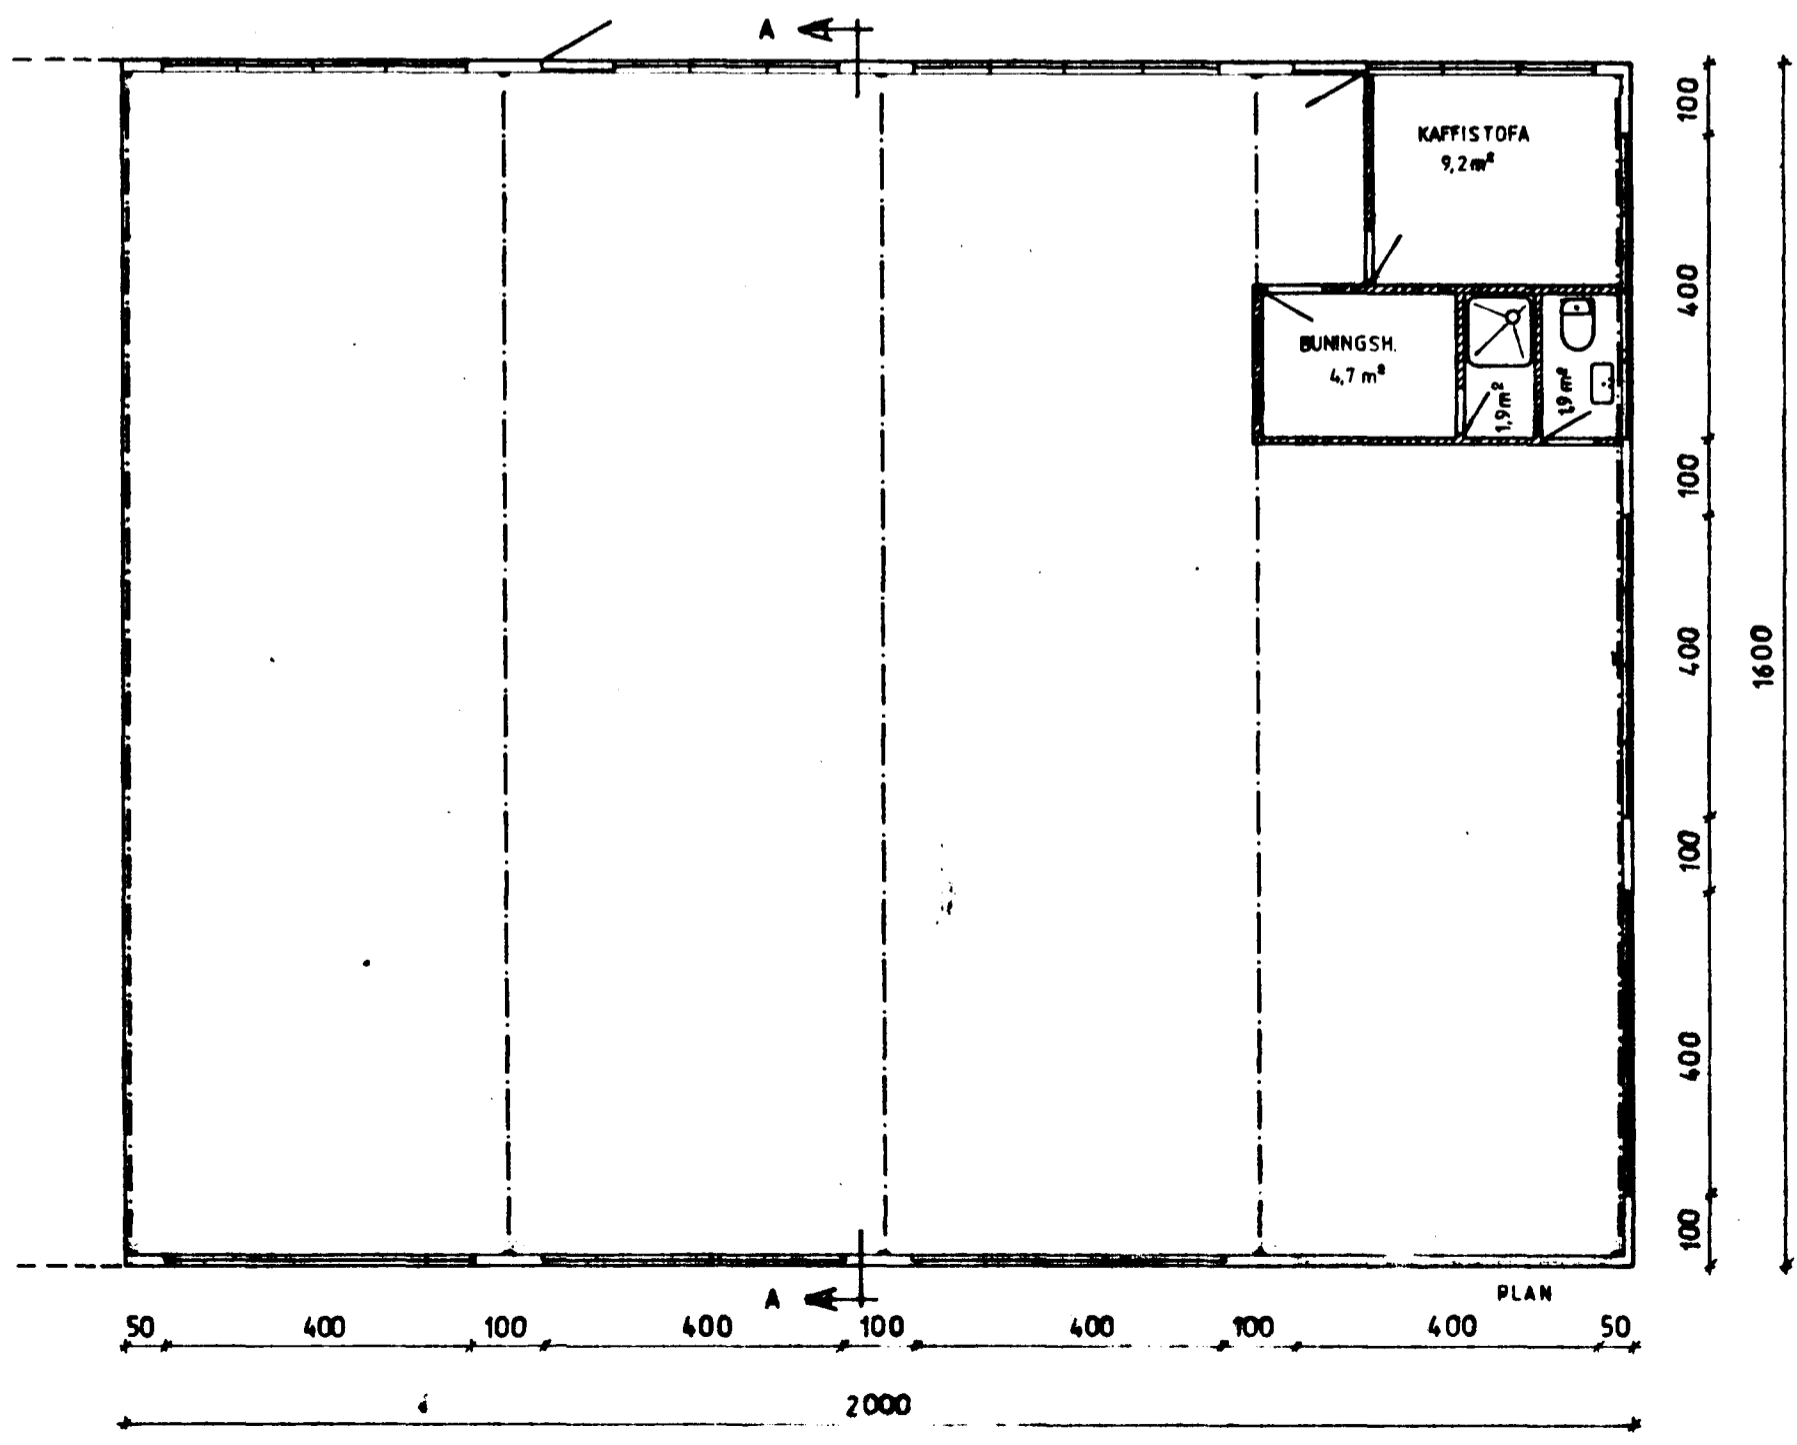

~~STÁLGRINDARHÚS.~~
~~KLÆÐNING: PLASTH. STÆLKLÆÐNING.~~
~~LANGBÖND OG GLUGGAR: TÍMBUR.~~
~~RAMMAR: IPE BITAR.~~

BREYTT Í STEINSTEYPU.

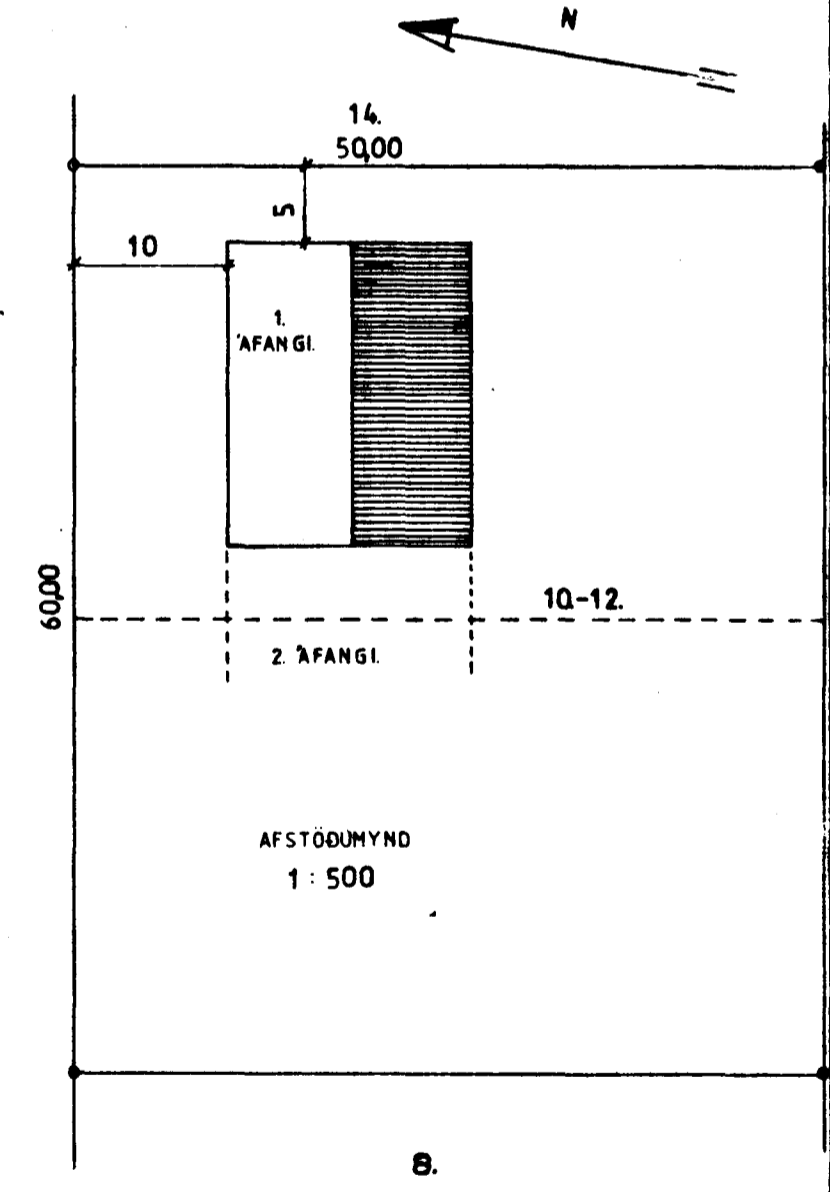

1840-0120 01

DRANGAHRÁUN 10-12 HAFNARF 1. ÁFANGI.
Svanlaugur Sveinsson
Svanlaugur Sveinsson, Breiðvang 56. s. 54032.
M. 1. 100 TEIKNAD. 22. 8. '81 BREYTT. 2. 11. '81.
BREYTT Í SEPT. '82.