
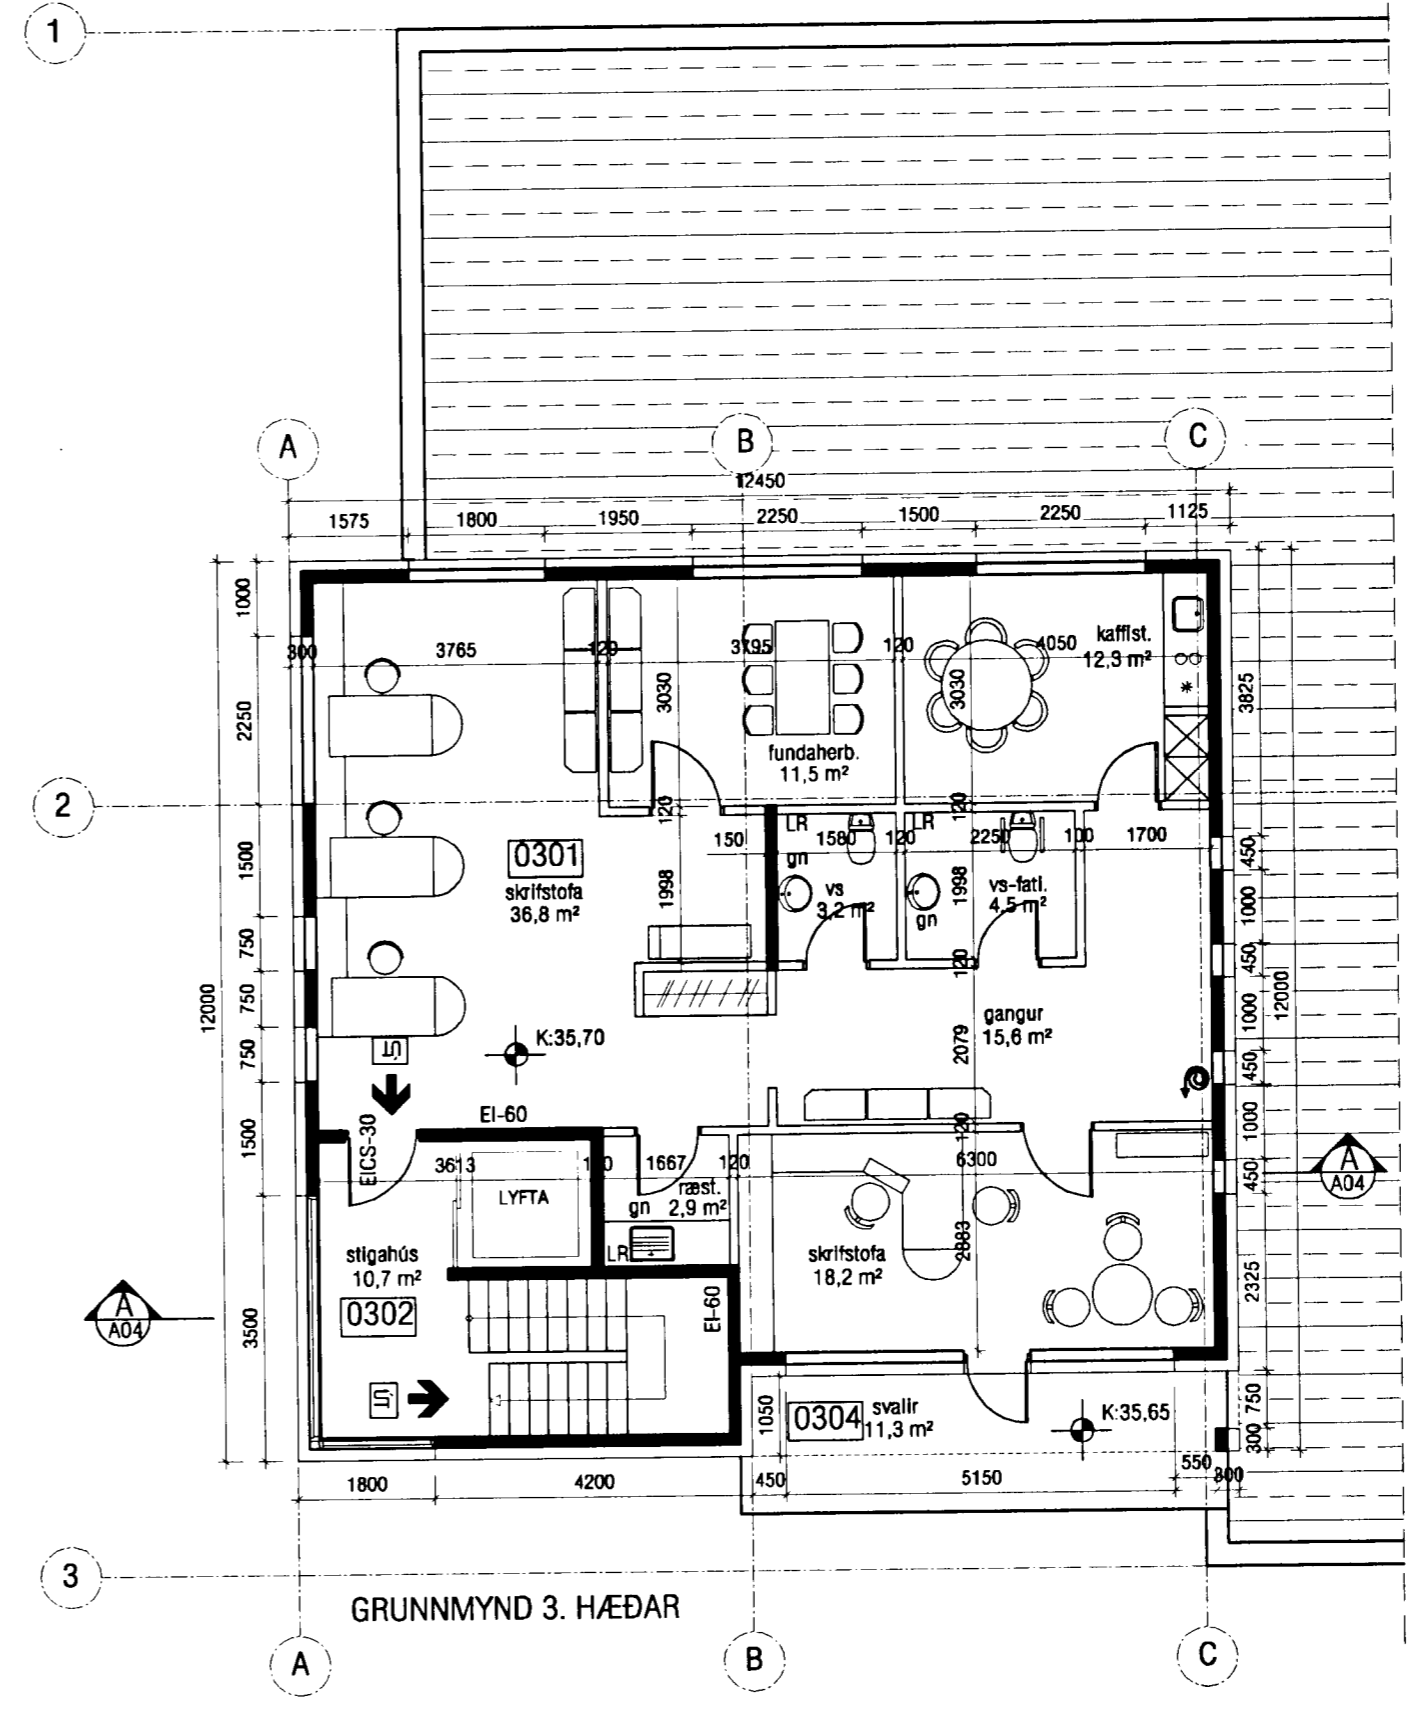


Byggingarfulltrúi  
samþykkir erindið.

29 JUNI 2005

Byggingarfulltrúi - Hildur Þórunn  
F. Kristján Þórunnsson

*[Handwritten signature]*

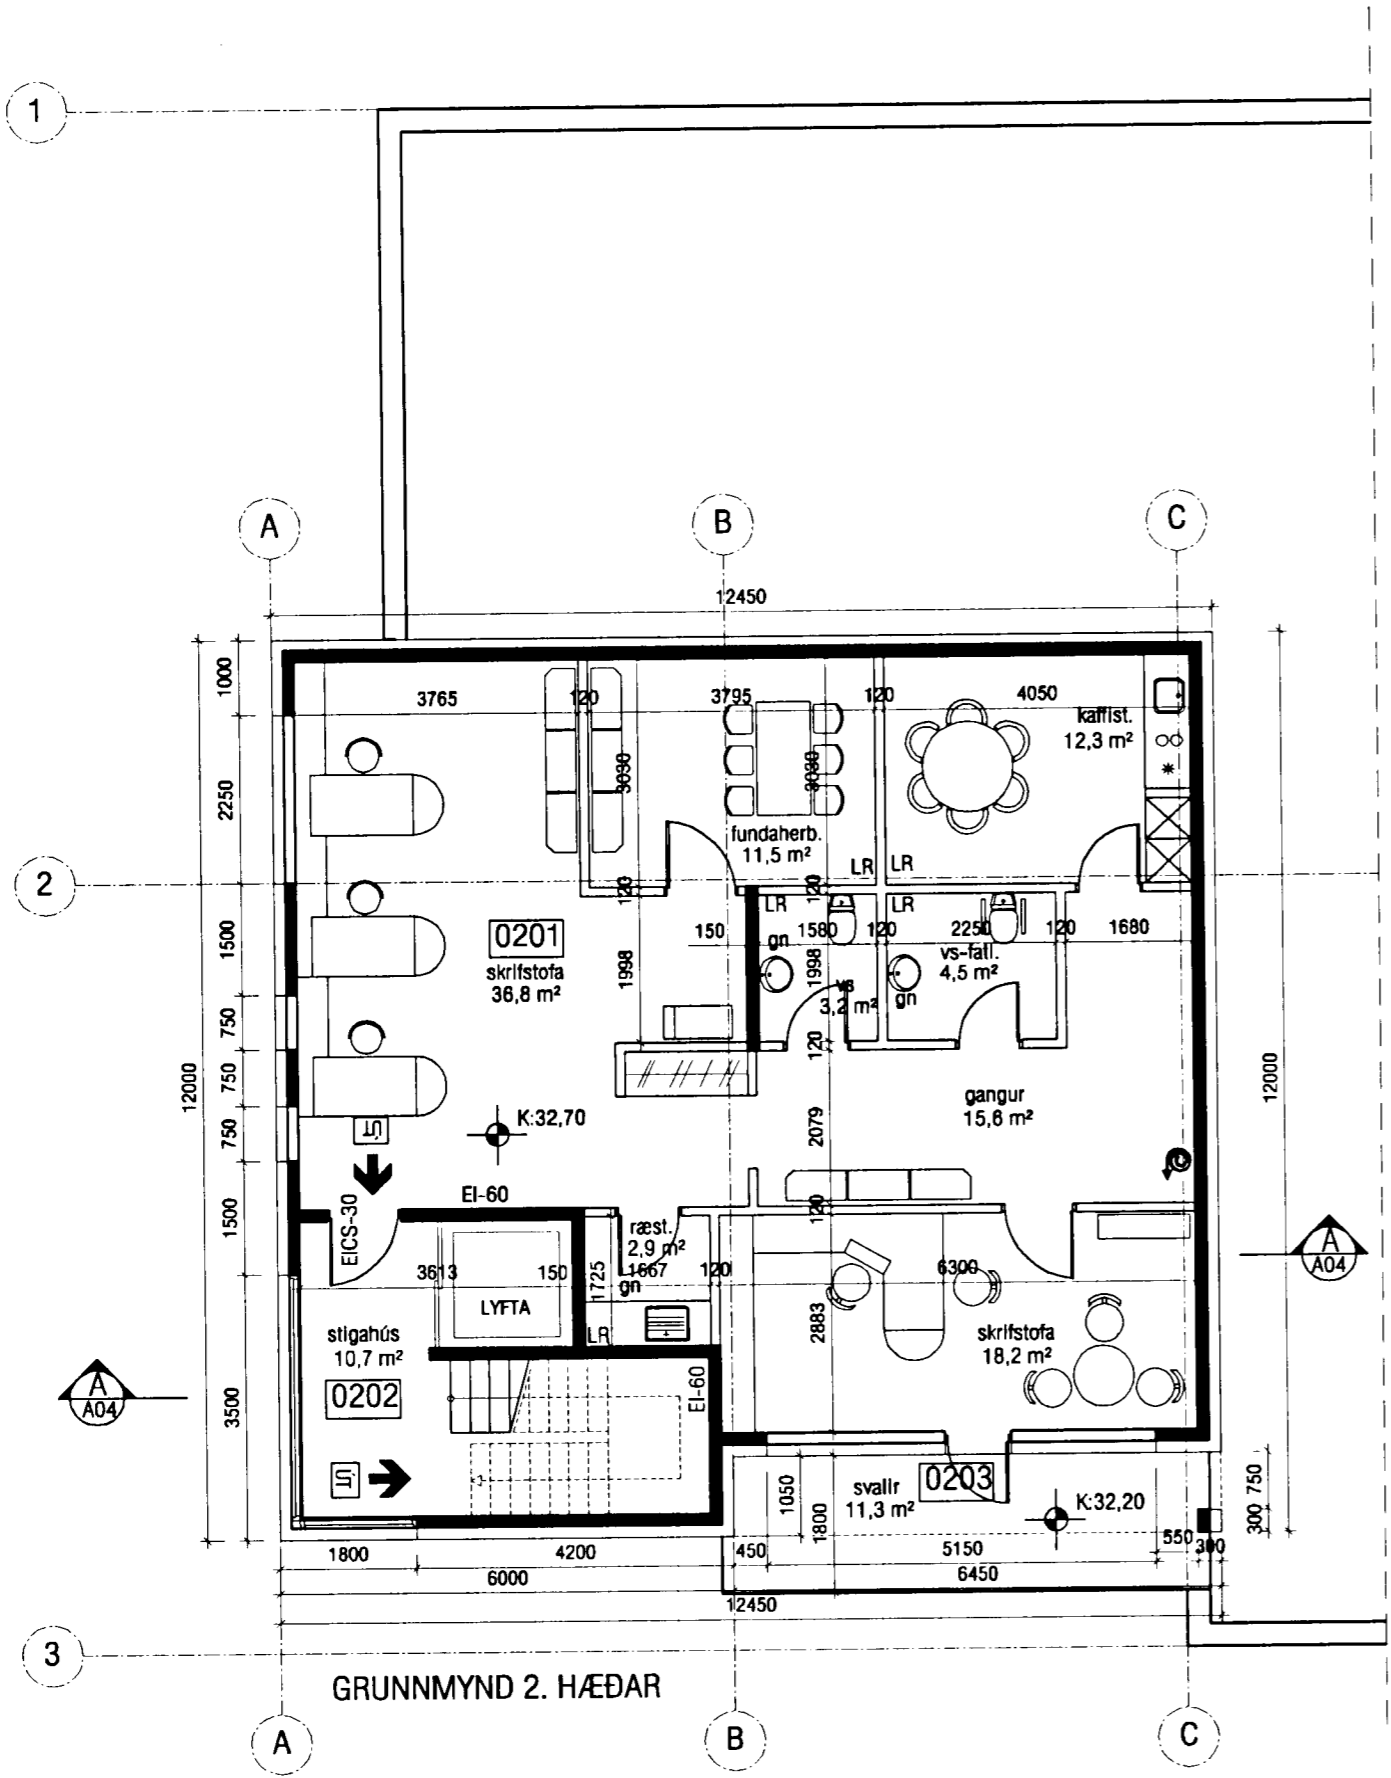

Breyting 1, 16.06.2005. Gluggar á austur- og suðurhlíð 2. hæðar felldir út

<p><b>VEKTOR</b> - hönnun og ráðgjöf - Nýbýlavegi 6, 200 Kópavogi.</p>		<p>Ríkharður Oddsson byggingarhöfundur tlf. 270261-5159 sími: 554-6650 fax: 554-6669</p>		<p>DRANGAHRAUN 14, HAFNARFIRÐI GRUNNMYND 2. OG 3. HÆÐAR</p>	
A-03	Gluggar á 2. hæð	Br.	Dags.	Hannað	Telnað
Telkn. nr.	Tilvísun á teikningu	Br.	Dags.	Jón H. Hildóversson	JHH
Samþykkt	<i>[Signature]</i>	Dagsetning	Verk nr.	Mælikvarði	Telkn. nr.
		04.05.05	A-05-01-02	1:100	A03