

DRANGAHRÁUN 1 HAFNARFIRÐI.


1840-0010
01

BYGGINGARLÝSING:
 UNDIRSTÖÐUR OG ÞOTNPLATA STEYPT Á HRAUNFYLLINGU
 ÚTVEGGIR STEYPTIR 20 sm, 7 sm EINANGRUN OG 2.5 sm MÚRHÚÐ
 GÓLF OG LÖFTPLATA Í SKRIFSTOFUHLUTA 16 sm STEYPT
 ELDVARNARVEGGUR MILLI SKRIFSTOFUHLUTA OG VEKSTÆÐIS 20 sm STEYPTUR
 ÞAK SKRIFSTOFUHLUTA STÓLABAR SPERRUR, HEILKLÆTT 1'X6", LAGT ÞAKPAPPA OG BÁRUJÁRNI. EINANGRUN 10 sm STEINULL
 ÞAK VEKSTÆÐI TIMBURKRAFSPERRUR ÞAKÁSA, HEILKLÆTT 1'X6", LAGT ÞAKPAPPA OG BÁRUJÁRNI
 10 sm STEINULLAREINANGRUN MILLI ÞAKÁSA, LOFTAKLÆÐNING PÉTTPRESSABAR SPÓNARPLÖTUR


Samþykkt á fundi bygginga-
 nefndar þ. 8/7 1981
 BYGGINGAFULLTRÚINN
 Í HAFNARFIRÐI
 Áskilið er samþykki
 Brunamálastofnunar ríkisins
 Áskilið er samþykki
 heilbrigðisráðs Hafnarfjarðar



HÓLS T.	432.0
HÓLS T.O.	1335.0
LÓD T.O.	2700.0
LÓD T.	1493.9

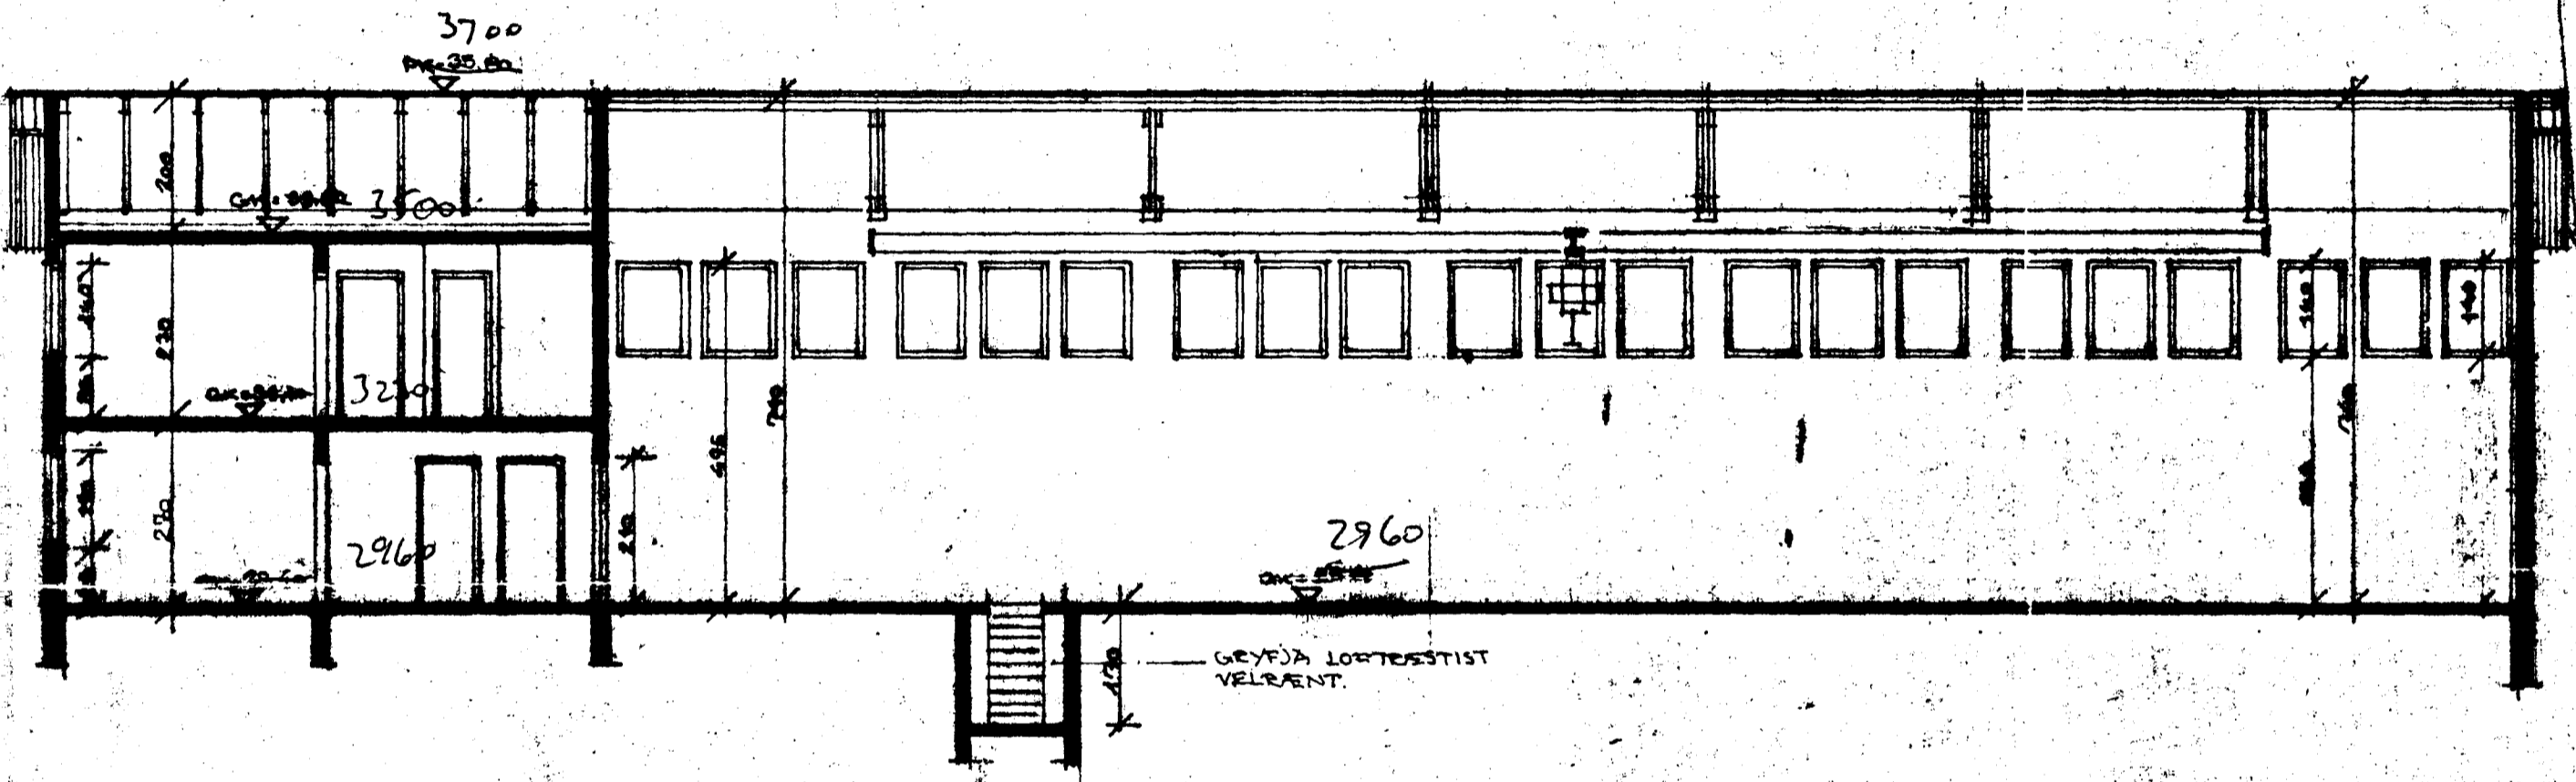


SNID A-A M.1:100

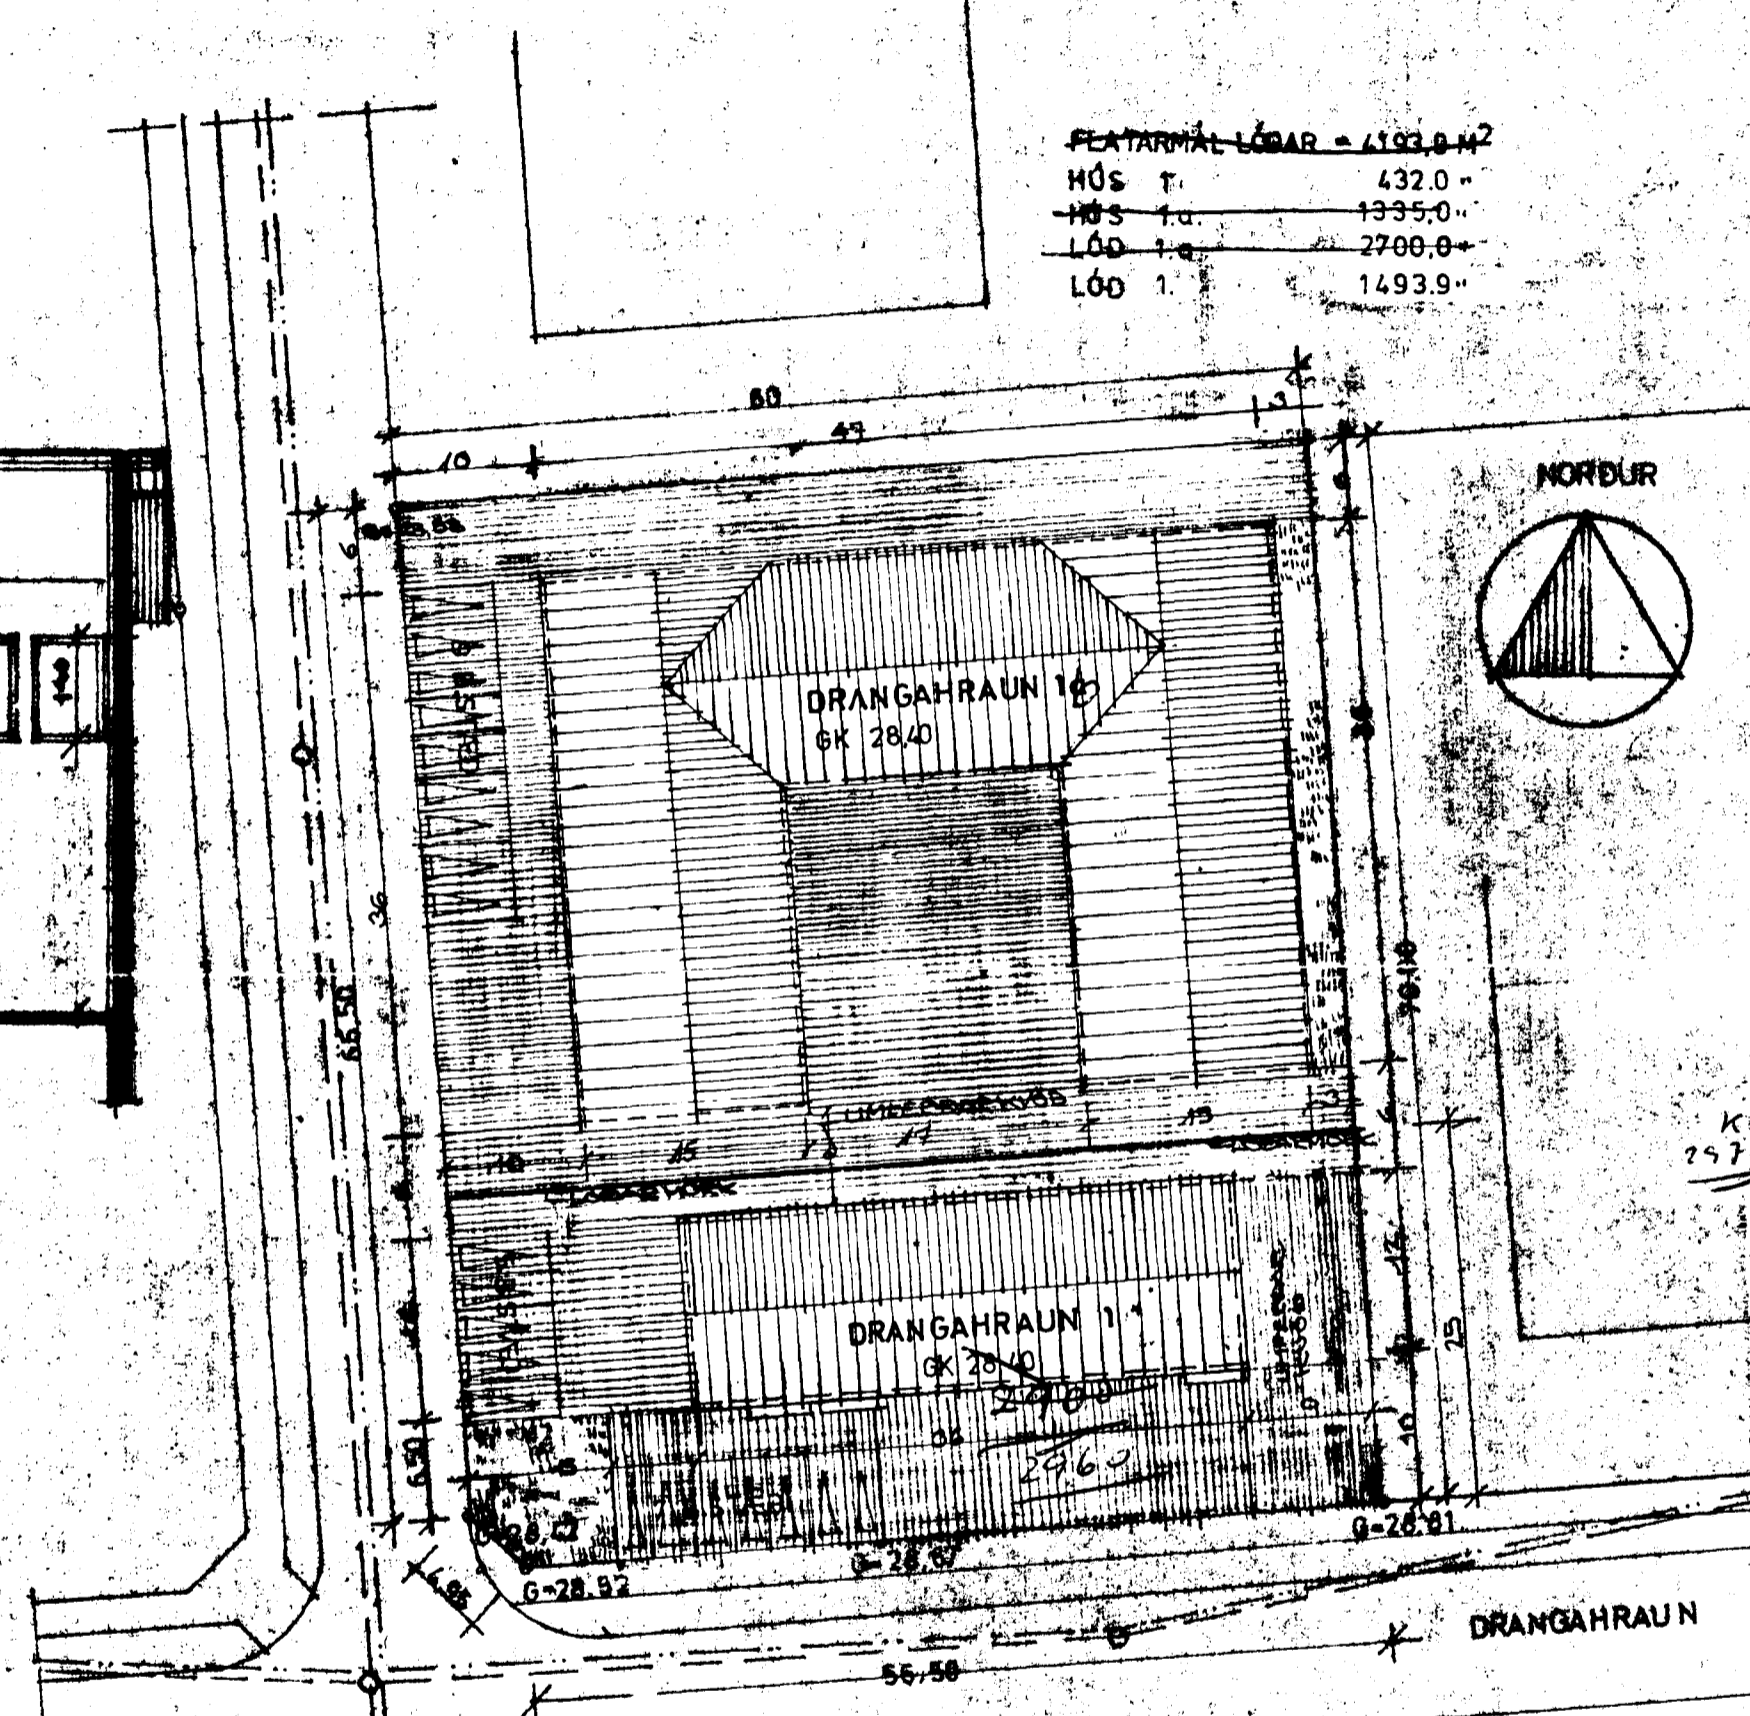

AFSTÖÐUMYND M.1:500

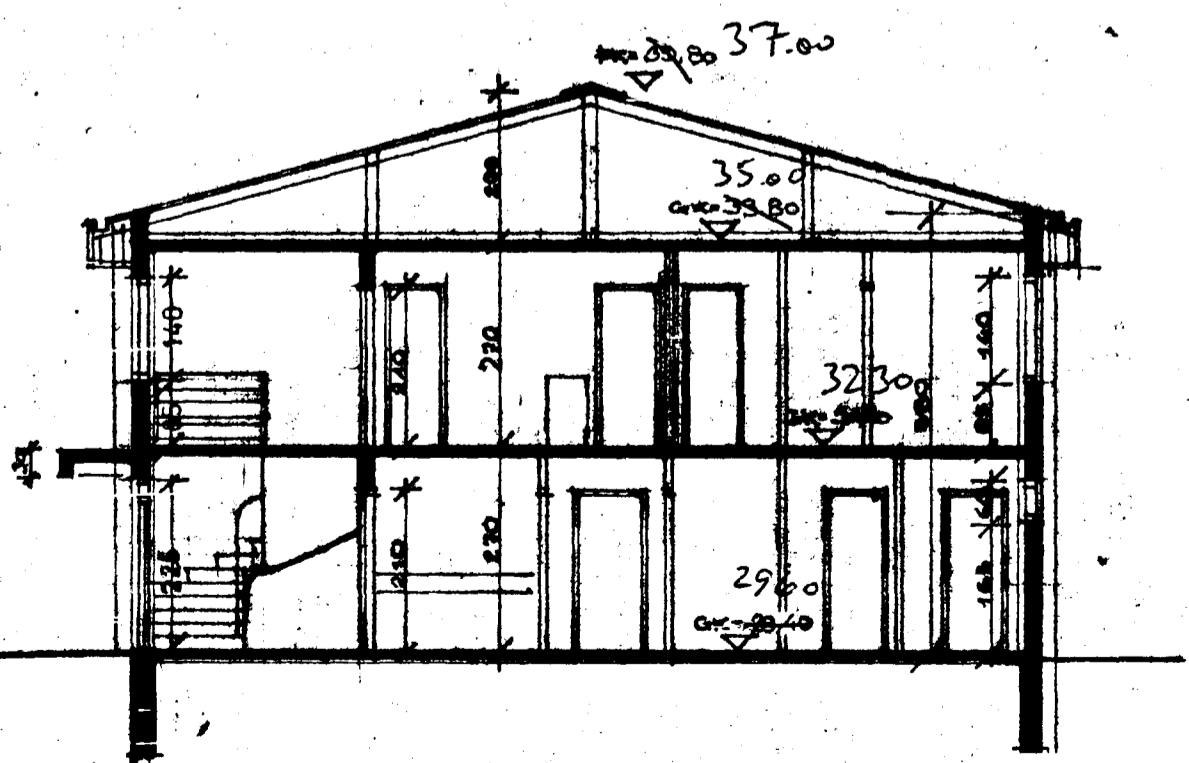

SNID B-B M.1:100

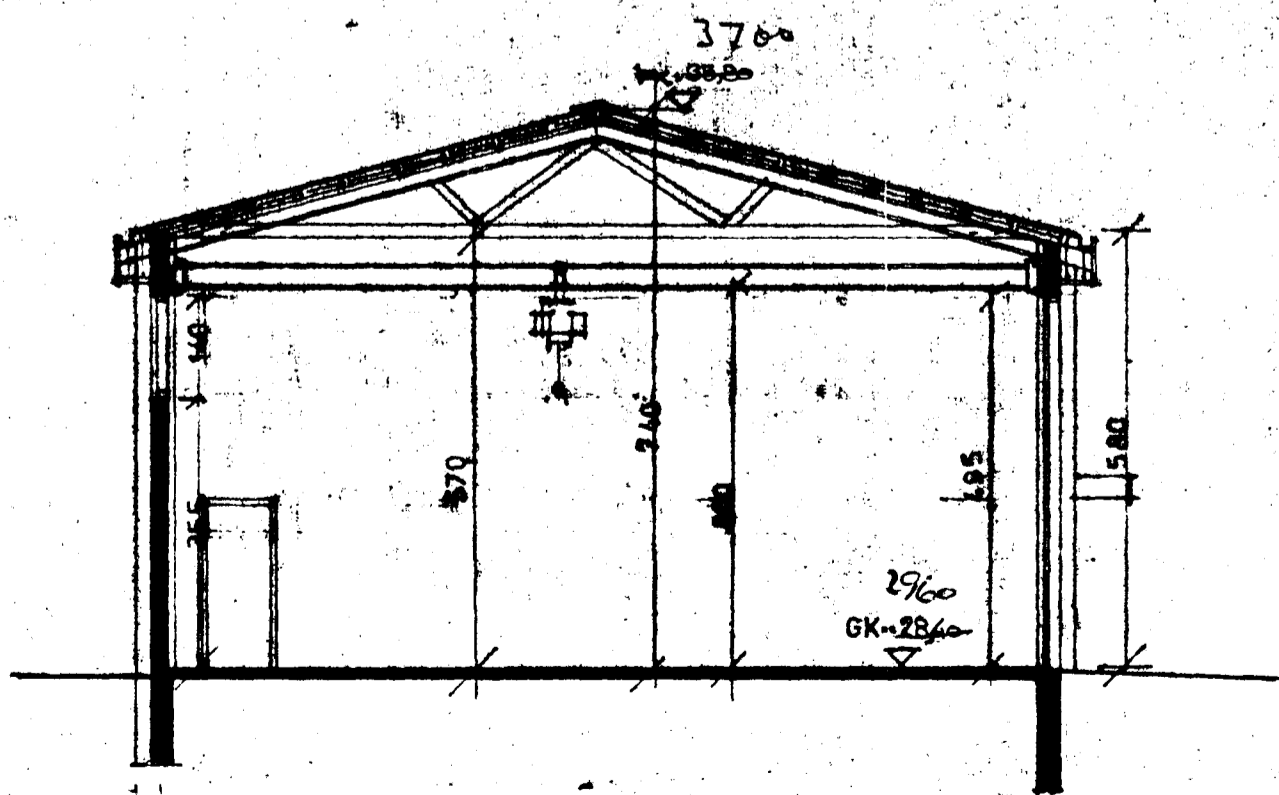

SNID C-C M.1:100

SIGURÐUR ÞORVARÐARSON BYGGINGAFRÆÐINGUR
 BREIÐVANGI 28 HAFNARFIRÐI SIMI 54092
 TEIKNADÍ APRIL 1981. brykt. á júní 81. Á.
 Sigurður Þorvarðarson