
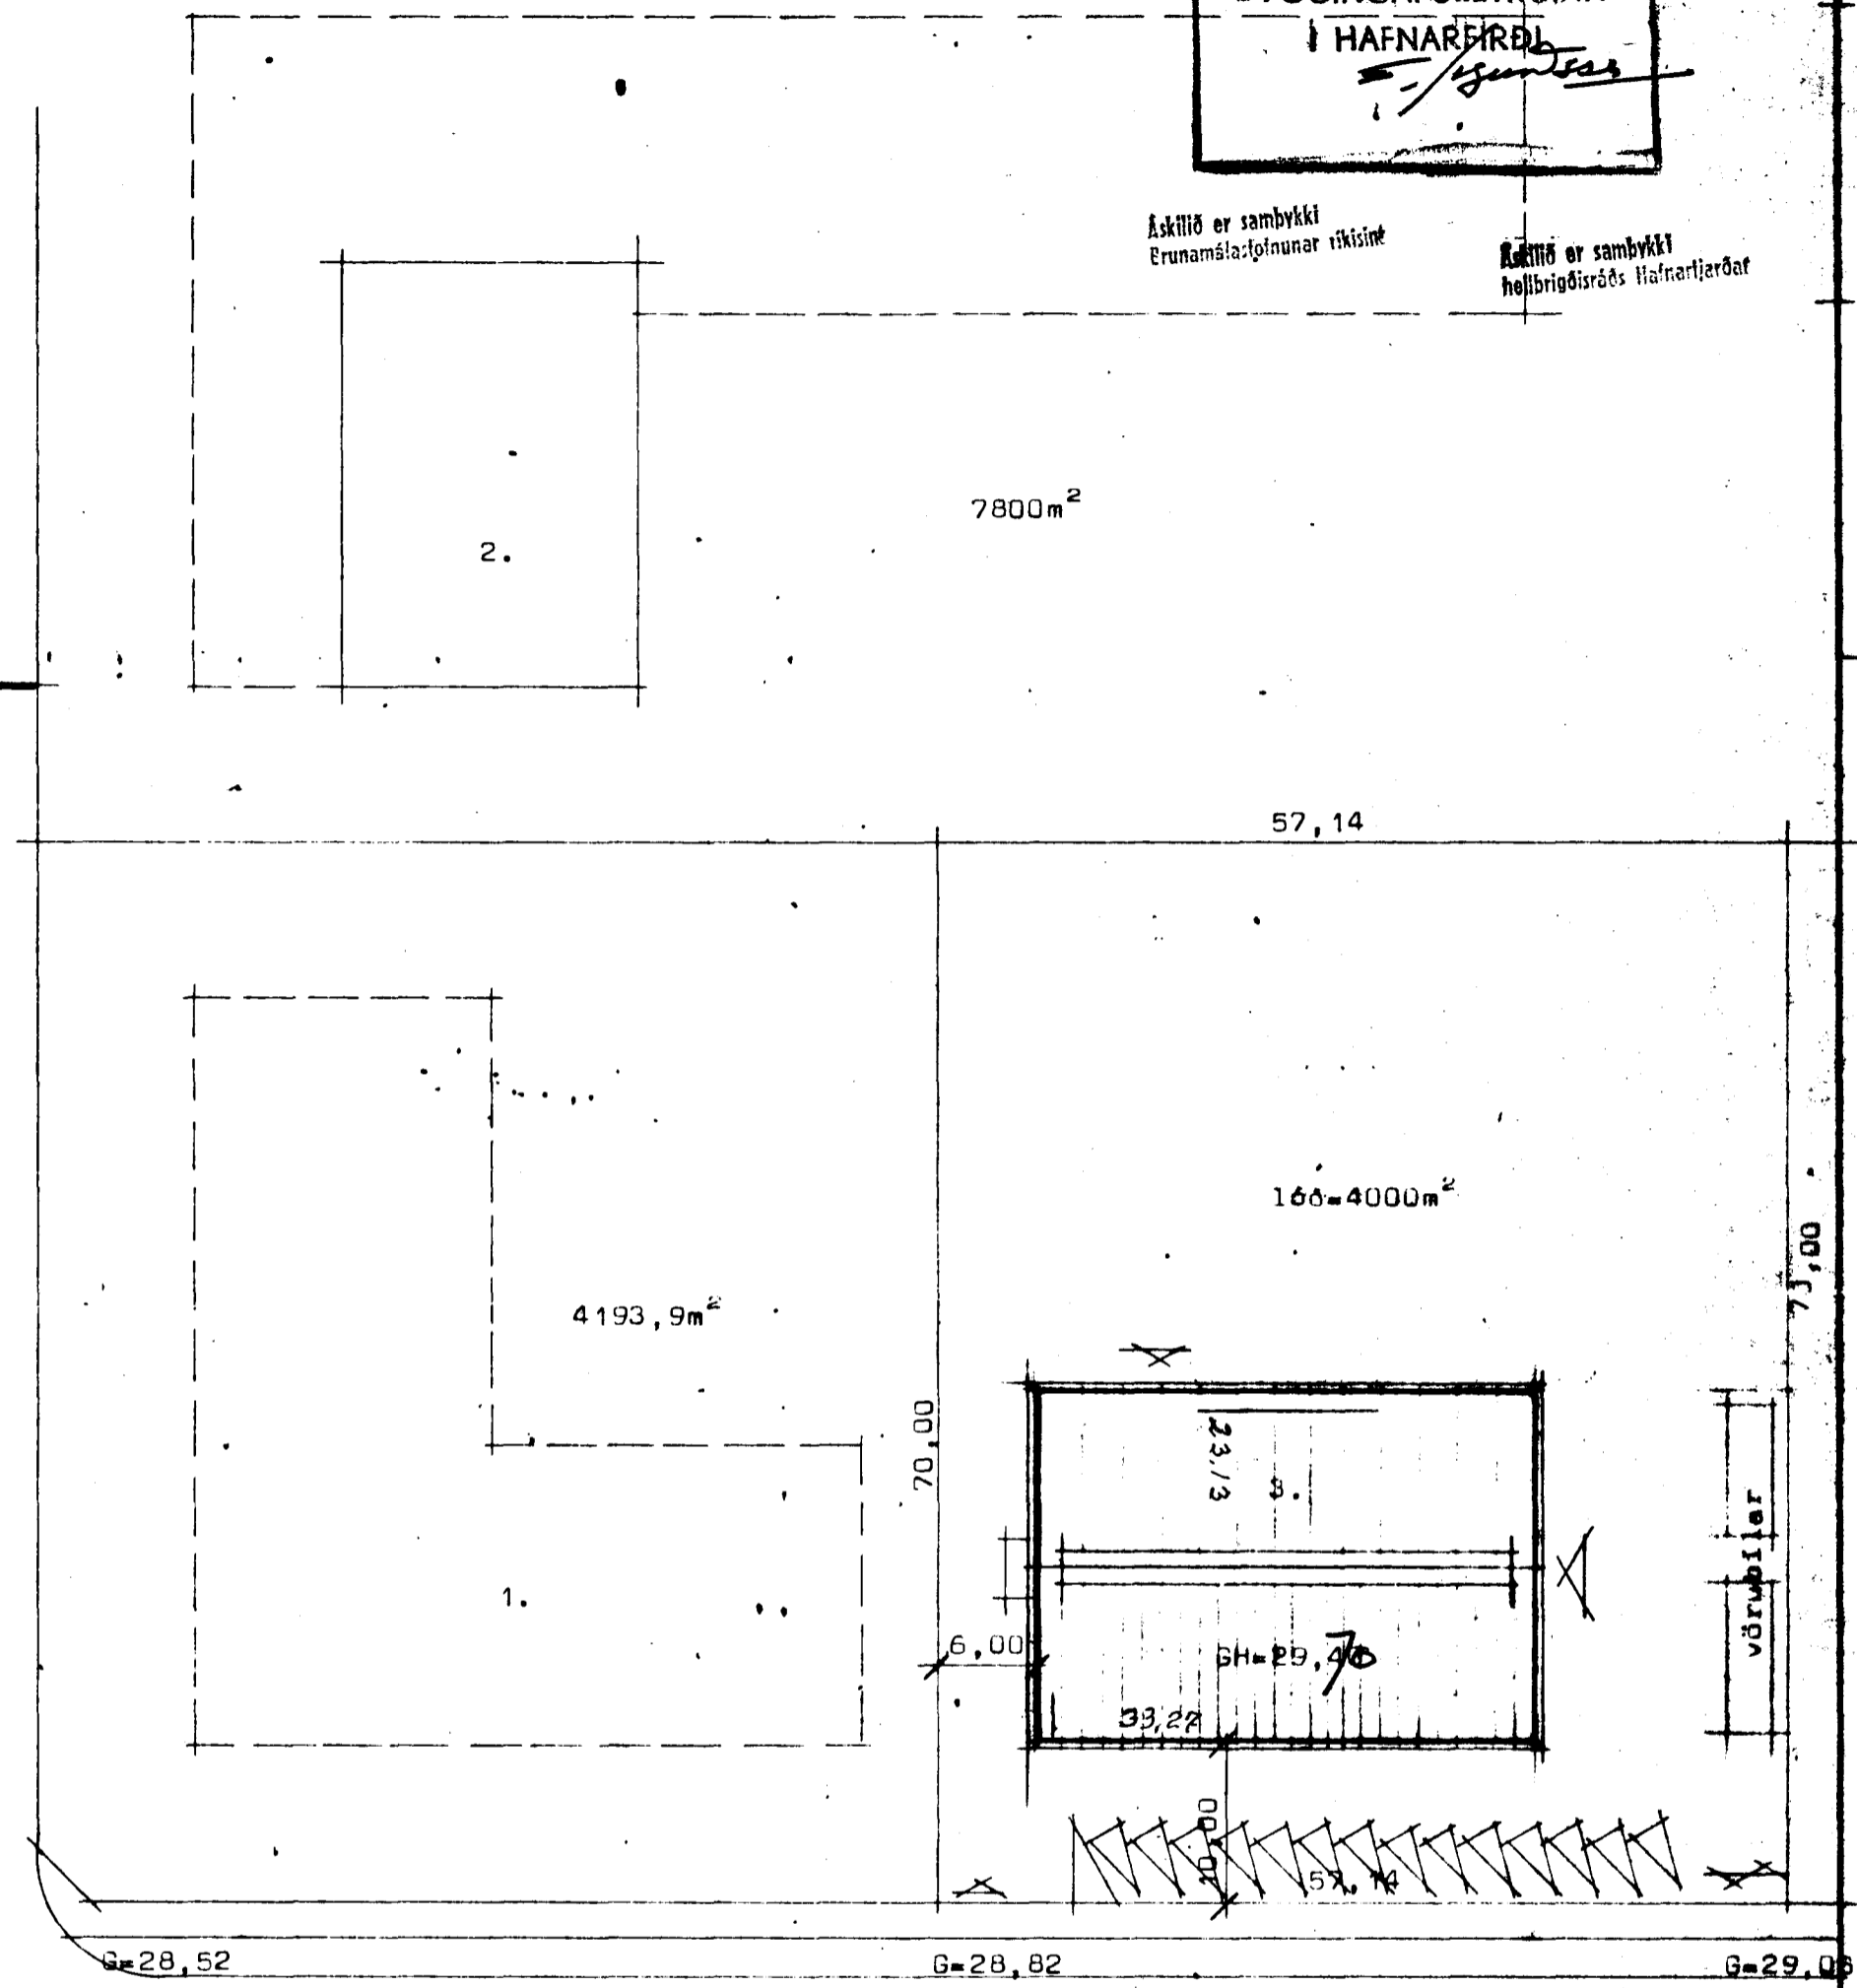


DRANGAHRÁUN 3 HAFNARFIRÐI

Samþykkt á fundi bygginga-
nefndar þ. 10/6 1981
BYGGINGAFULLTRÚINN
I HAFNARFIRÐI
Sigurðsson

Áskilið er samþykki
Erunámálastofnunar ríkisins

Áskilið er samþykki
hefbrigðisráðs Hafnarfjarðar

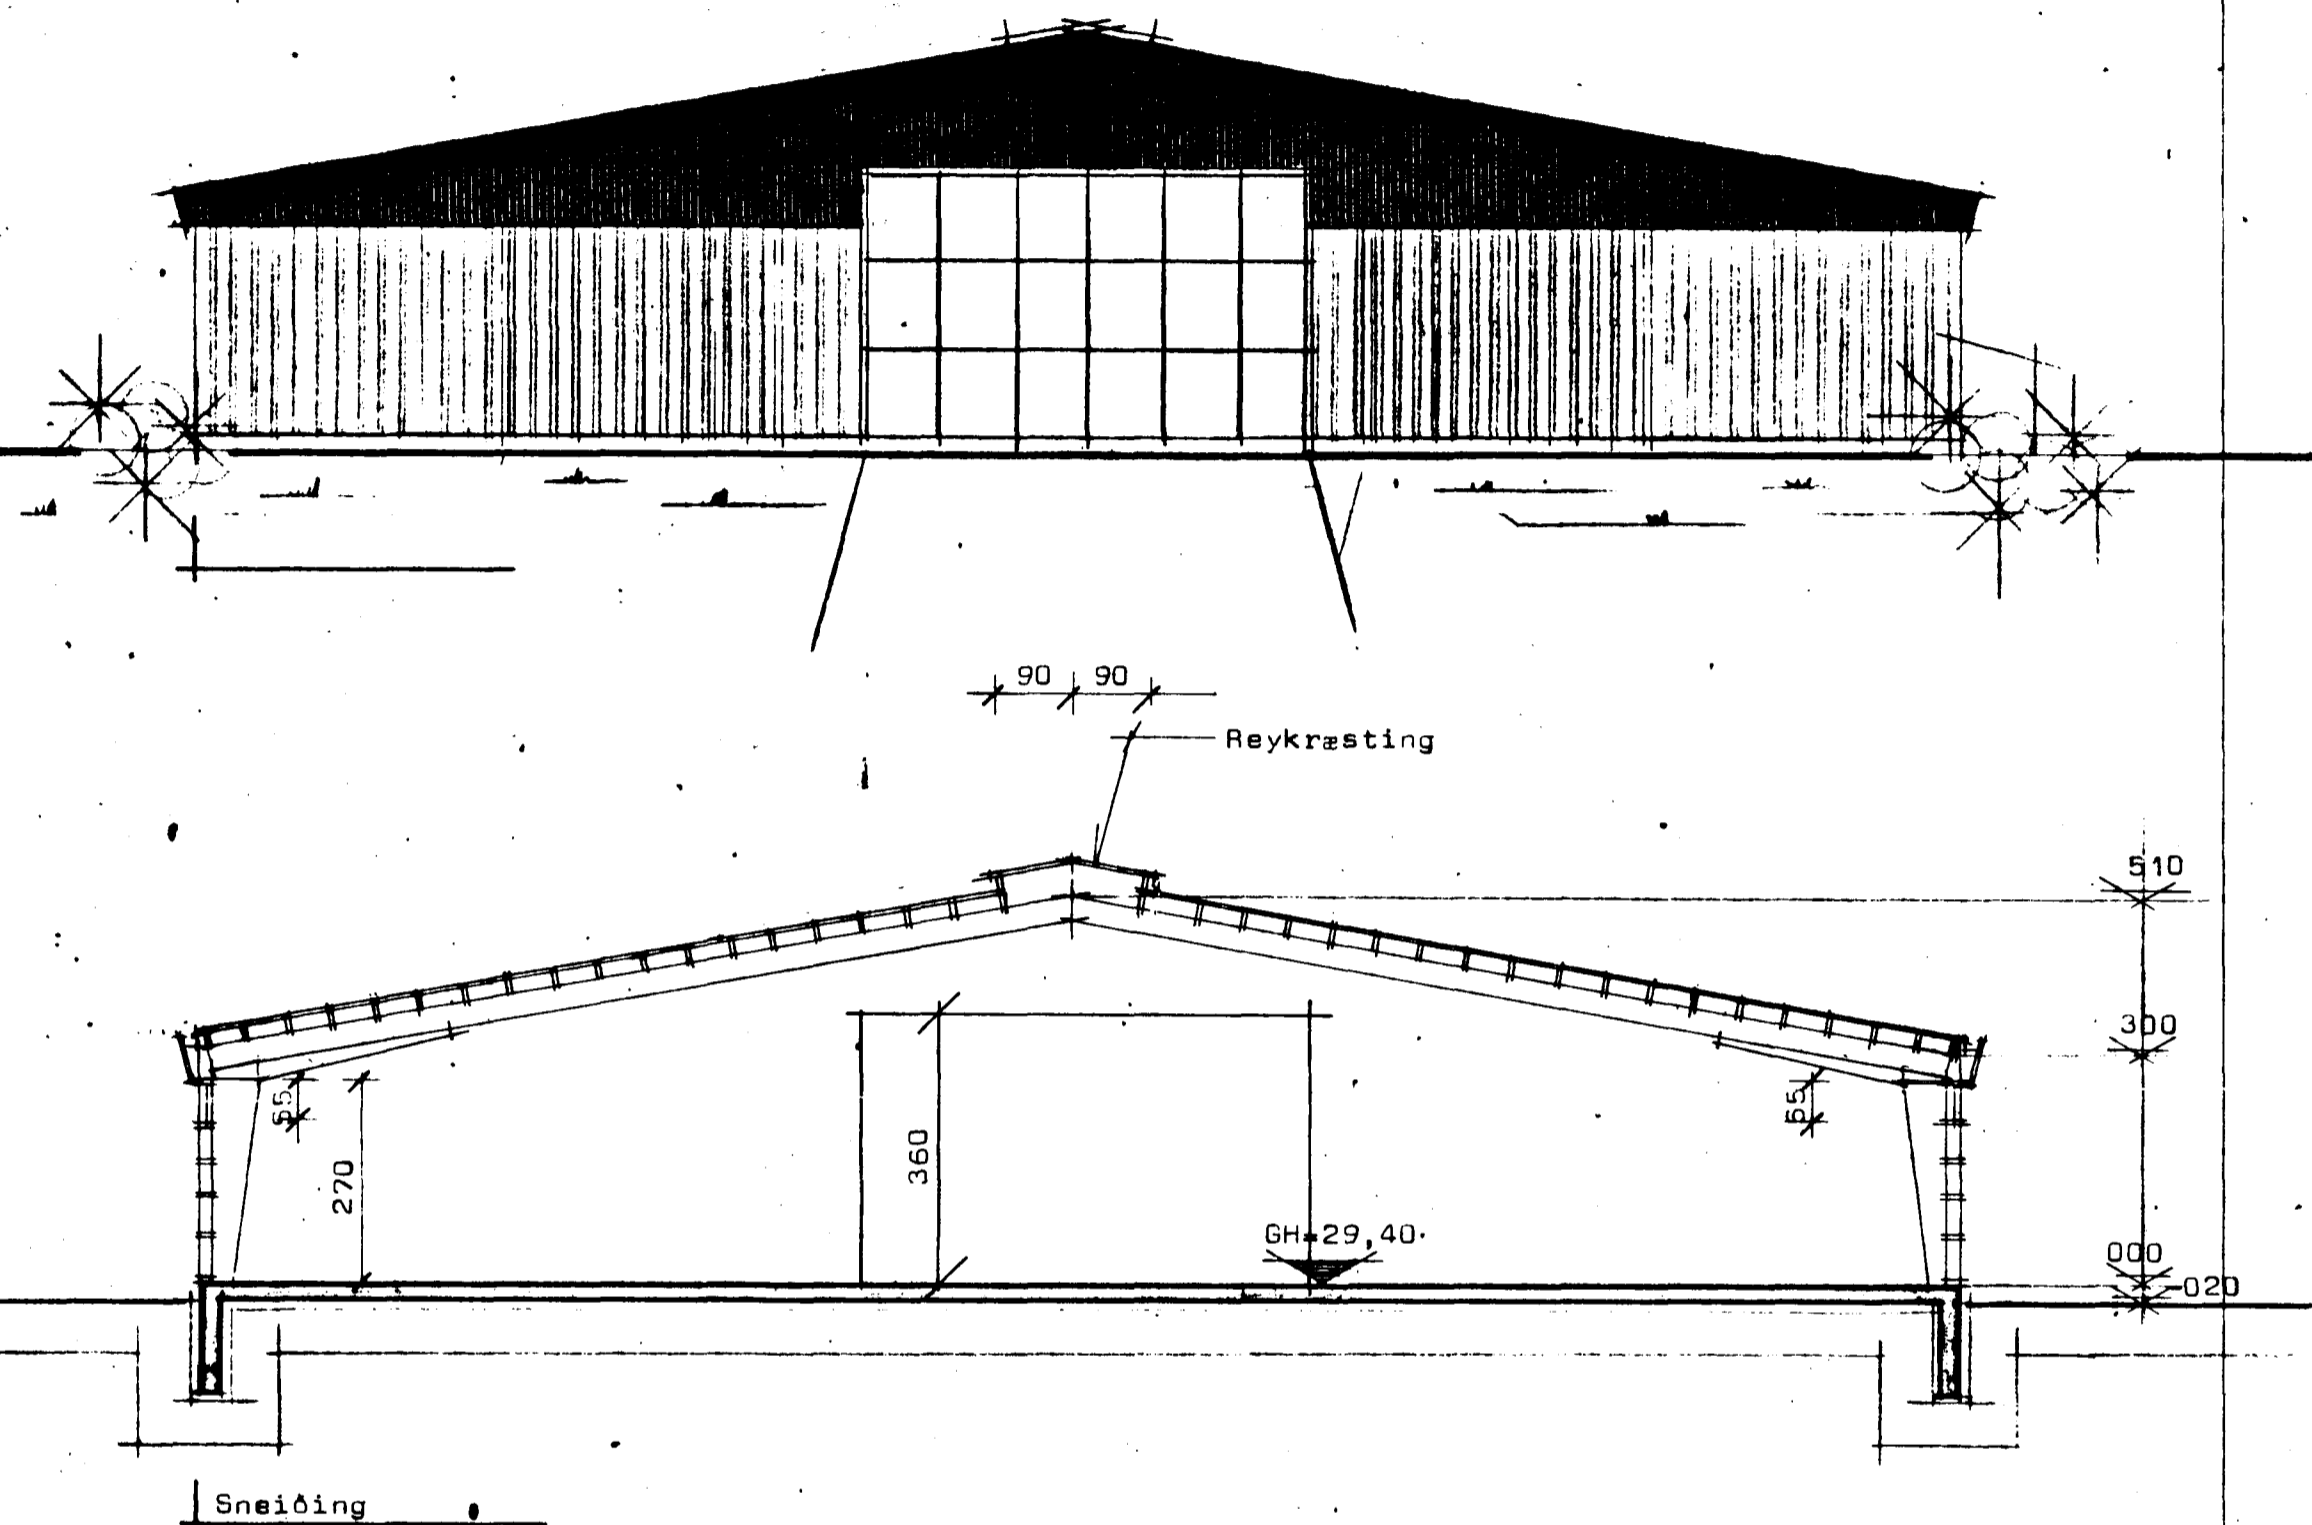


Húsið Drangahraun 3 Hafnarfirði er byggt eftir teikningum teiknistofunnar Staðalhús s.f. nr su 57.
Byggingarlýsing Drangahrauns 3 Hafnarfirði:

Undirstöður og gólfplata eru úr steinsteypu af styrkleika 5 200 skv. íst 10 og gólfplatan vélslípuð.
Fylling í grunn er hraunmöl sem þjöppuð er í 30 cm þykkum lögum.
Burðarvirki hússins eru 3 liða stálrammar frá vélsmiðjunni Héðni. Stálramma skal eldverja á þann hátt og með þeim efnum sem Brunamálstofnun ríkisins samþykkir.
Uppbygging útveggja er þannig: Langbönd eru úr timbri og þau fest við stálramma með boltum. Á langbönd að utan er klätt með olíusóðnu masonite og Garðastáli. Einangrun í grind er 12,5 cm steinull. Innan á grind er heft plastfolía og síðan klätt með 9 mm spónaplötum með rúmpyngd 600 kg/m³ í hæð 2 metra frá gólfi, þessar plötur séu málaðar með eldvörnarmálningu af viðurkenndri gerð. Frá 2 metra hæð og upp úr á veggjum sé klätt með 13 mm gipsplötum.
Uppbygging þaks er eftirfarandi:
Eftir mæni þaks er reykræsting úr plexigleri sem bráðnar ef eldur kemur upp. (sjá útlitsmyndir). Þvert á stálramma koma sperrur 50x175. Ofan á sperrur komi olíusóðið masonite og bærustál. Einangrun er 15 cm steinull. Neðan á sperrur er heft plastfolía og klæðning neðan á sperrur er 13 mm gipsplötur. Litur á Garðastáli er: á veggjum mosagrænt. Á þaki dökkmosagrænt. Hurðir og gluggar í dökkmosagrænu. Í gllggum sé tvöfalt verksmíðjugler.
Fjöldi og staðsetning slökkvitækja sé í samráði við slökkviliðsstjóra.
Uppsetning og frágangur viðvörnarkerfa í samráði við Brunamálstofnun ríkisins.

Breyting á lýsingu 8-7-1981. samþ af Theódóri Arnasyni hjá Brunamálstofnun ríkisins.

1. Í stað steinullareinangrunar komi glerullareinangrun í sömu þykkt.
2. Neðan á sperrur í lofti komi spónaplötur og þar málaðar með eldtefjandi málningu af viðurkenndri gerð.

Afstöðuumynd Mkv 1:500

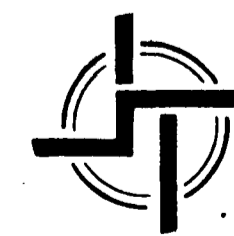

STAÐALHÚS

TEIKNISTOFA SÍÐUMÚLA 31 SÍMI 83141

VERKEFNI	DAGS. mars 1981	VERK NR
Sneiðing, útlit og afstöðuumynd	MKV. 1:100 1:500	SU 57.
	BR. maí 81 SG	
	BLAD NR 1.02	

Sigurður Guðmundsson *Sigurður P. Kristjánsson*
SIGURÐUR GUÐMUNDSSON SIGURÐUR P. KRISTJÁNSSON FTPI