


# DRANGAHRAUN 3 HAFNARFIRÐI

JH=29,20


Efni og frágangur lagna sé í samræmi við íst 65 og 68.

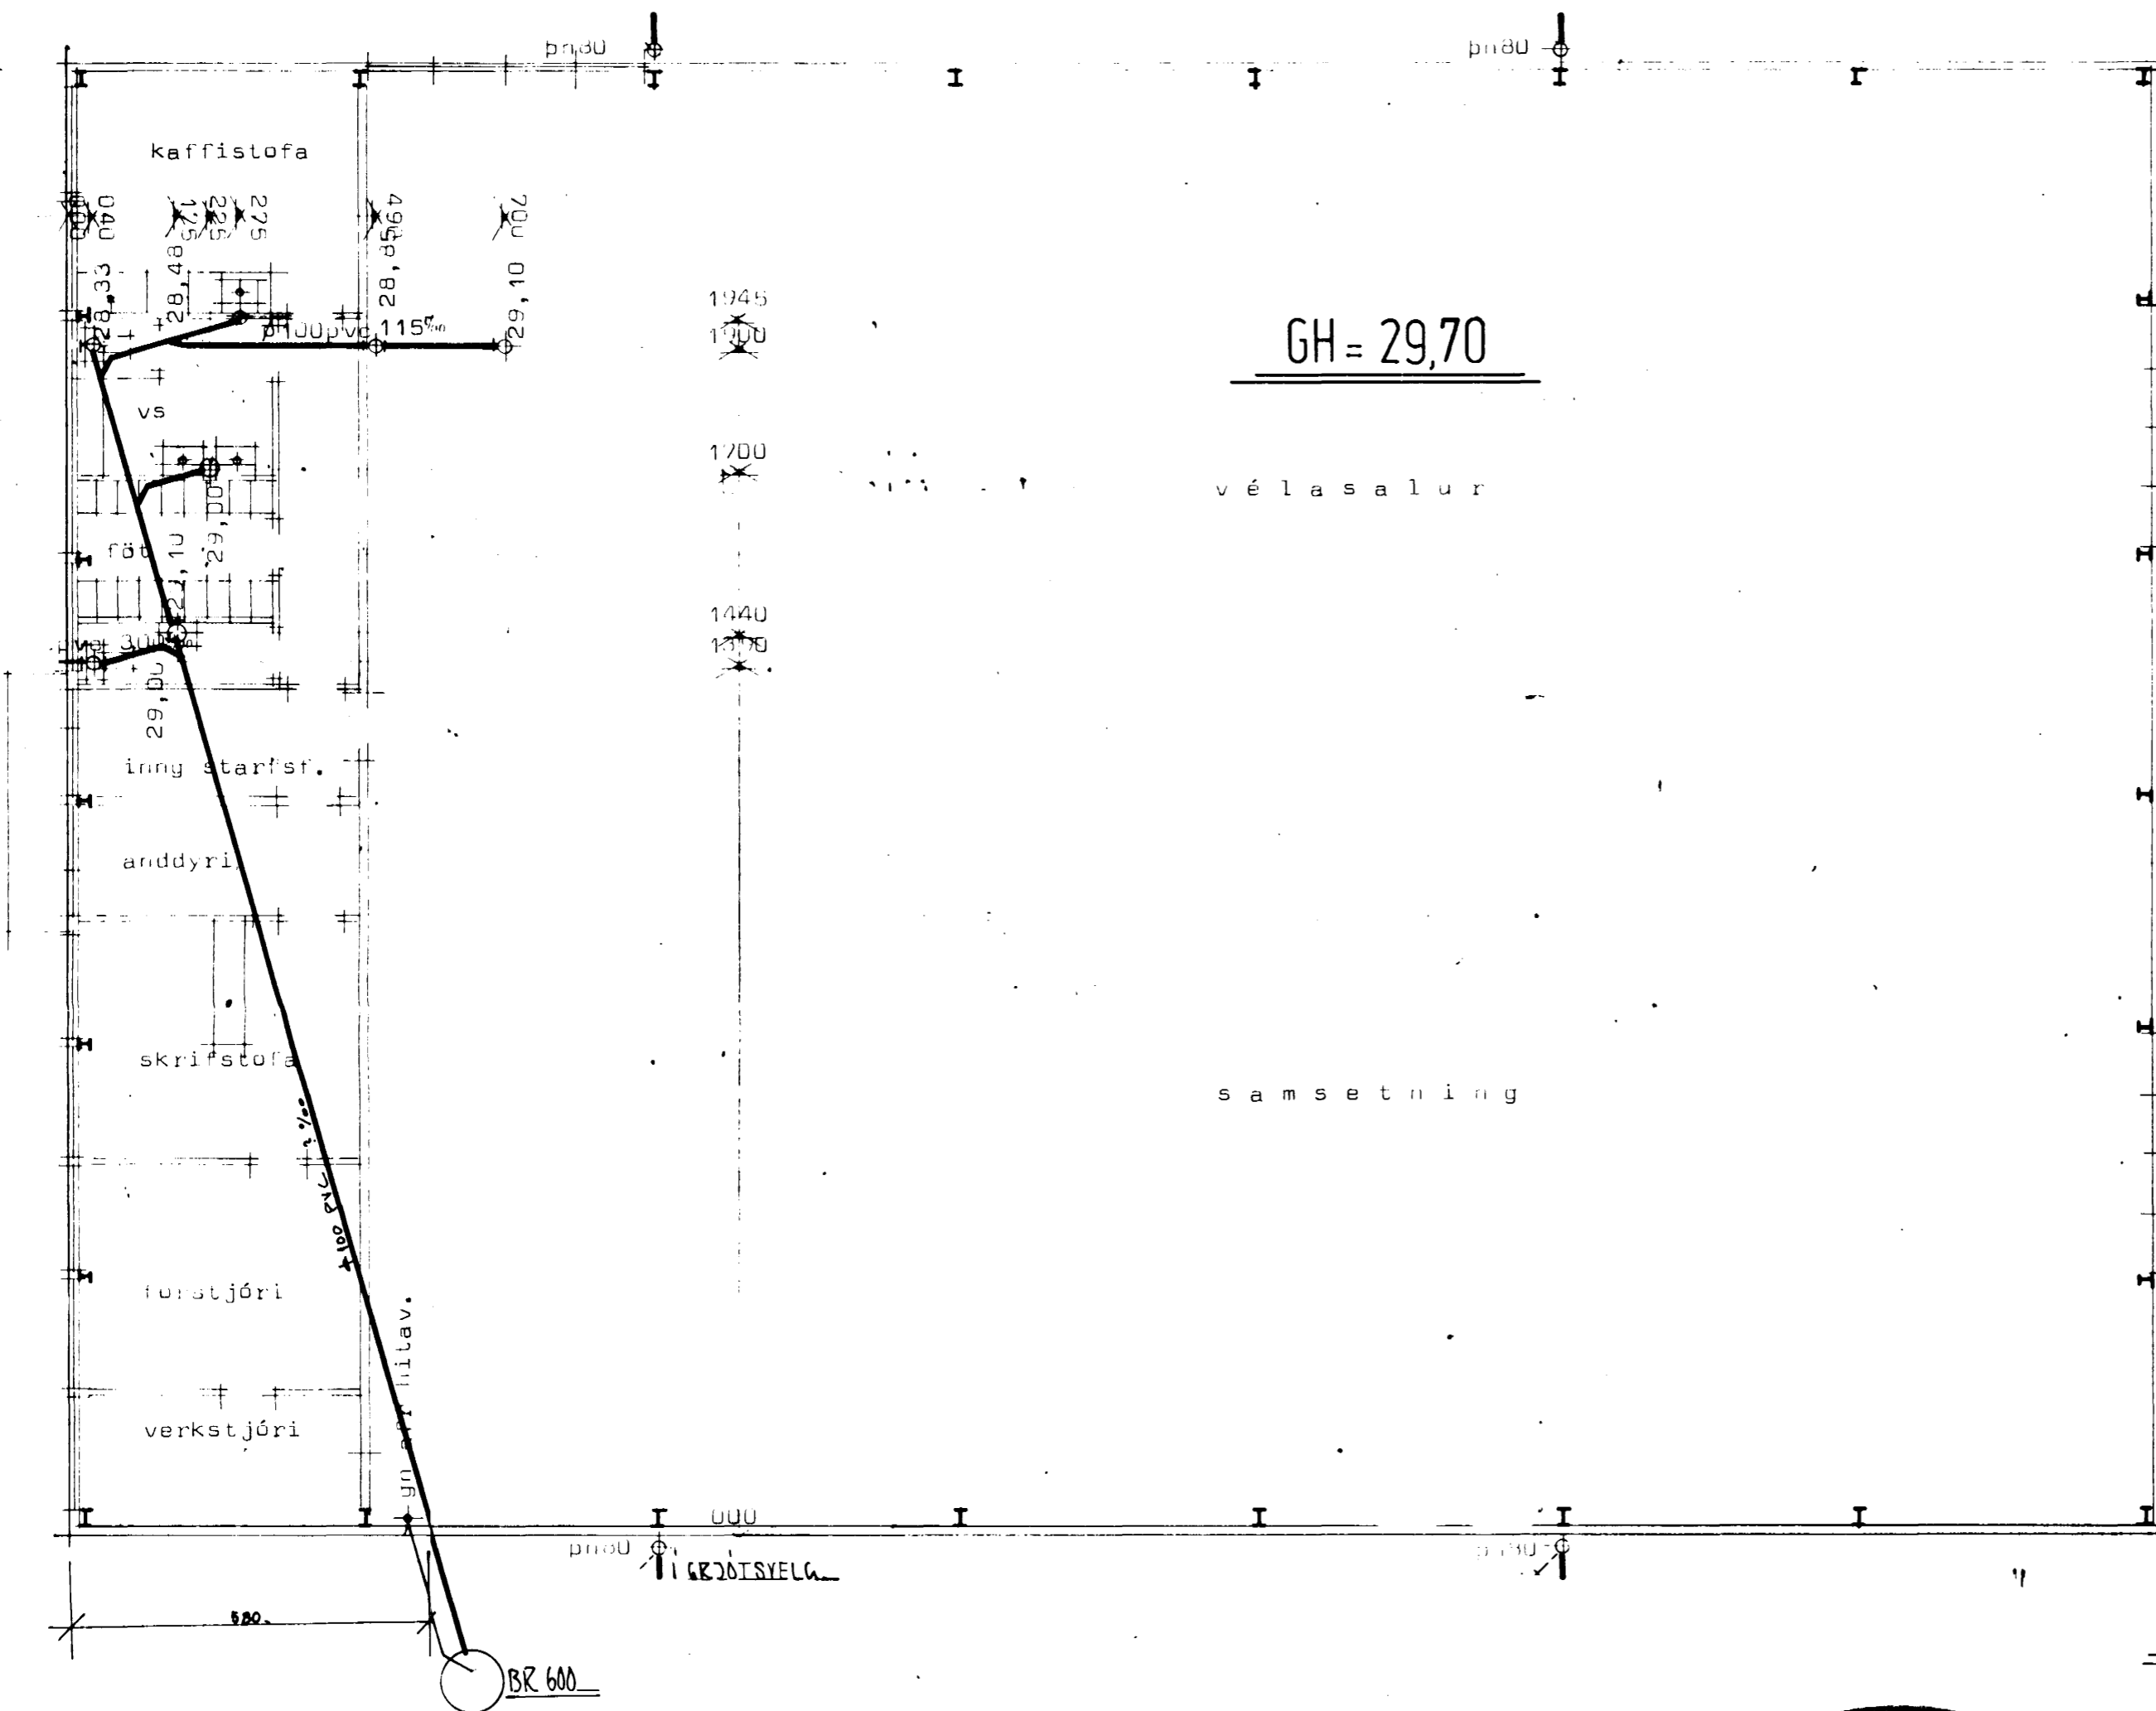

GH = 29,70

vélasalur

samsetning

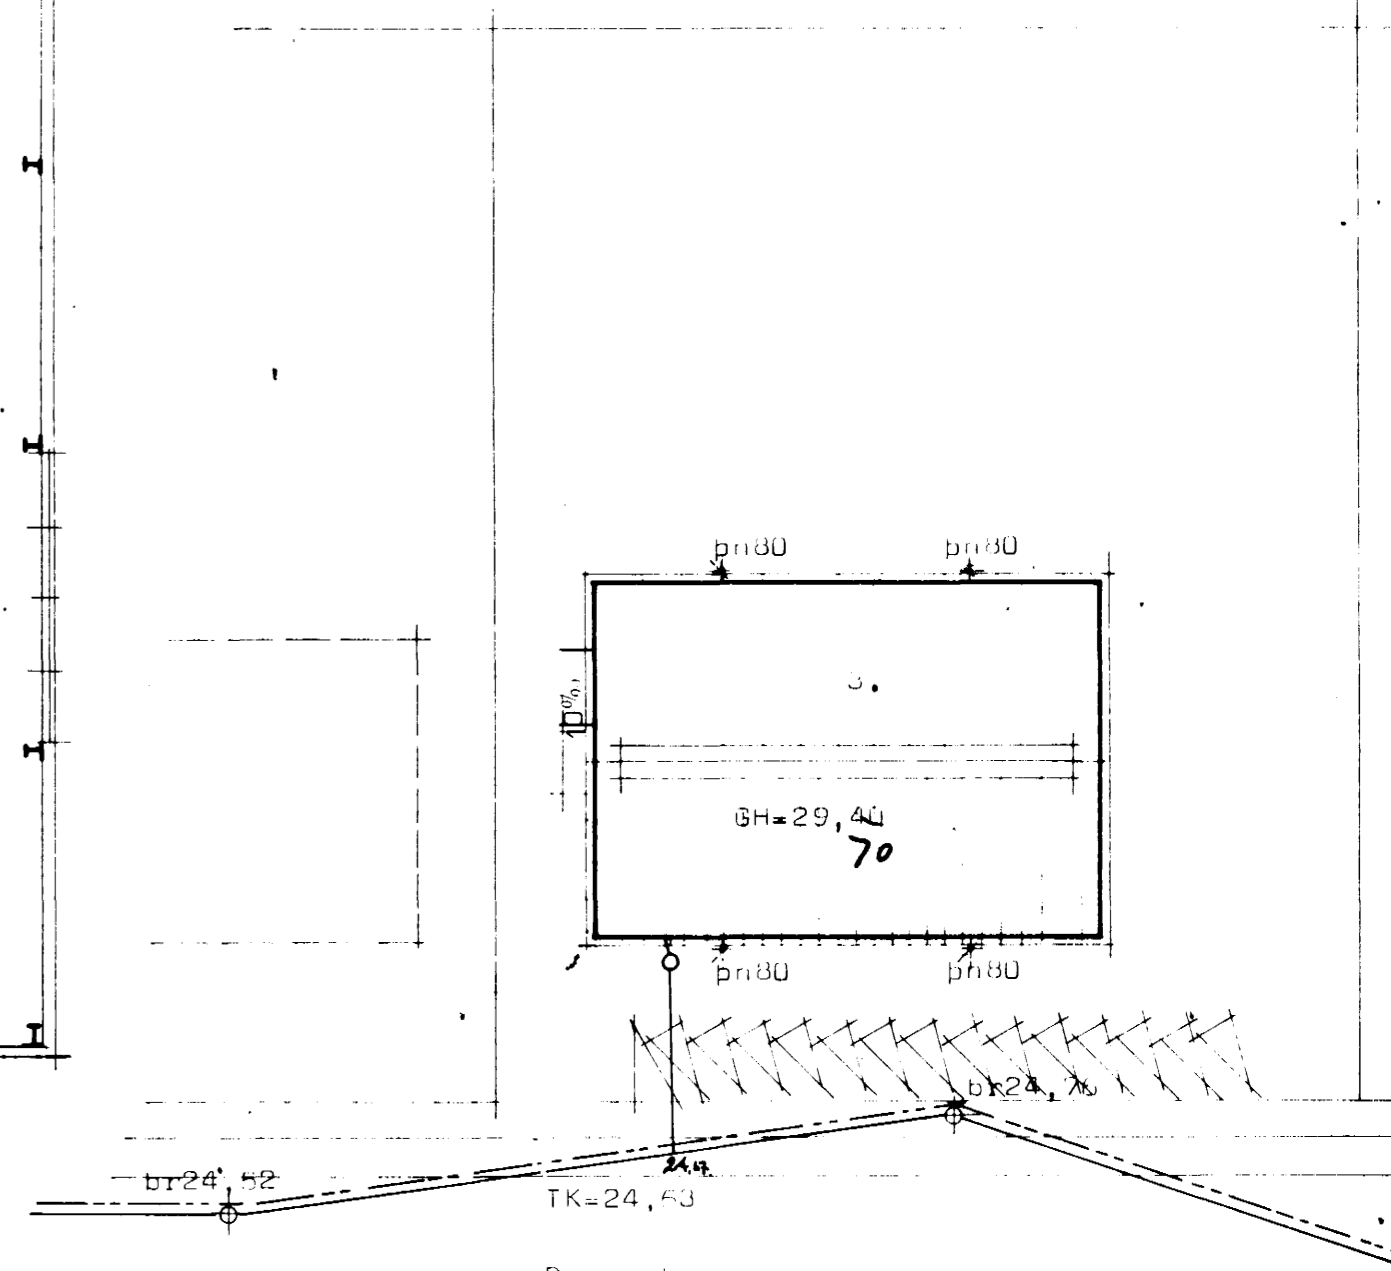

JH=29,20



**STADALHÚS** S F  
TEIKNISTOFA SÍÐUMÚLA 31 SÍMI 83141

VERKEFNI	DAGS. apríl 1981	VERK NR
Frárennslislagirnir	MKV. 1:100 1:500	SU 59
Drangahraun 3 Hafnarfirði	BR. Teikning af framkvæmd	
	BLAD NR	

SÍGURÐUR GUDMUNDSSON SÍGURÐUR P KRISTJÁNSSON FTFI

16ðamörk.

TK=24,63