


GRUNNMYND KJALLARA.

Samþykkt á fundi byggingar-
nefndar þ. 5/2 1992

BYGGINGARFRUMTÆNING

ARKÍÐ: STA BL-1

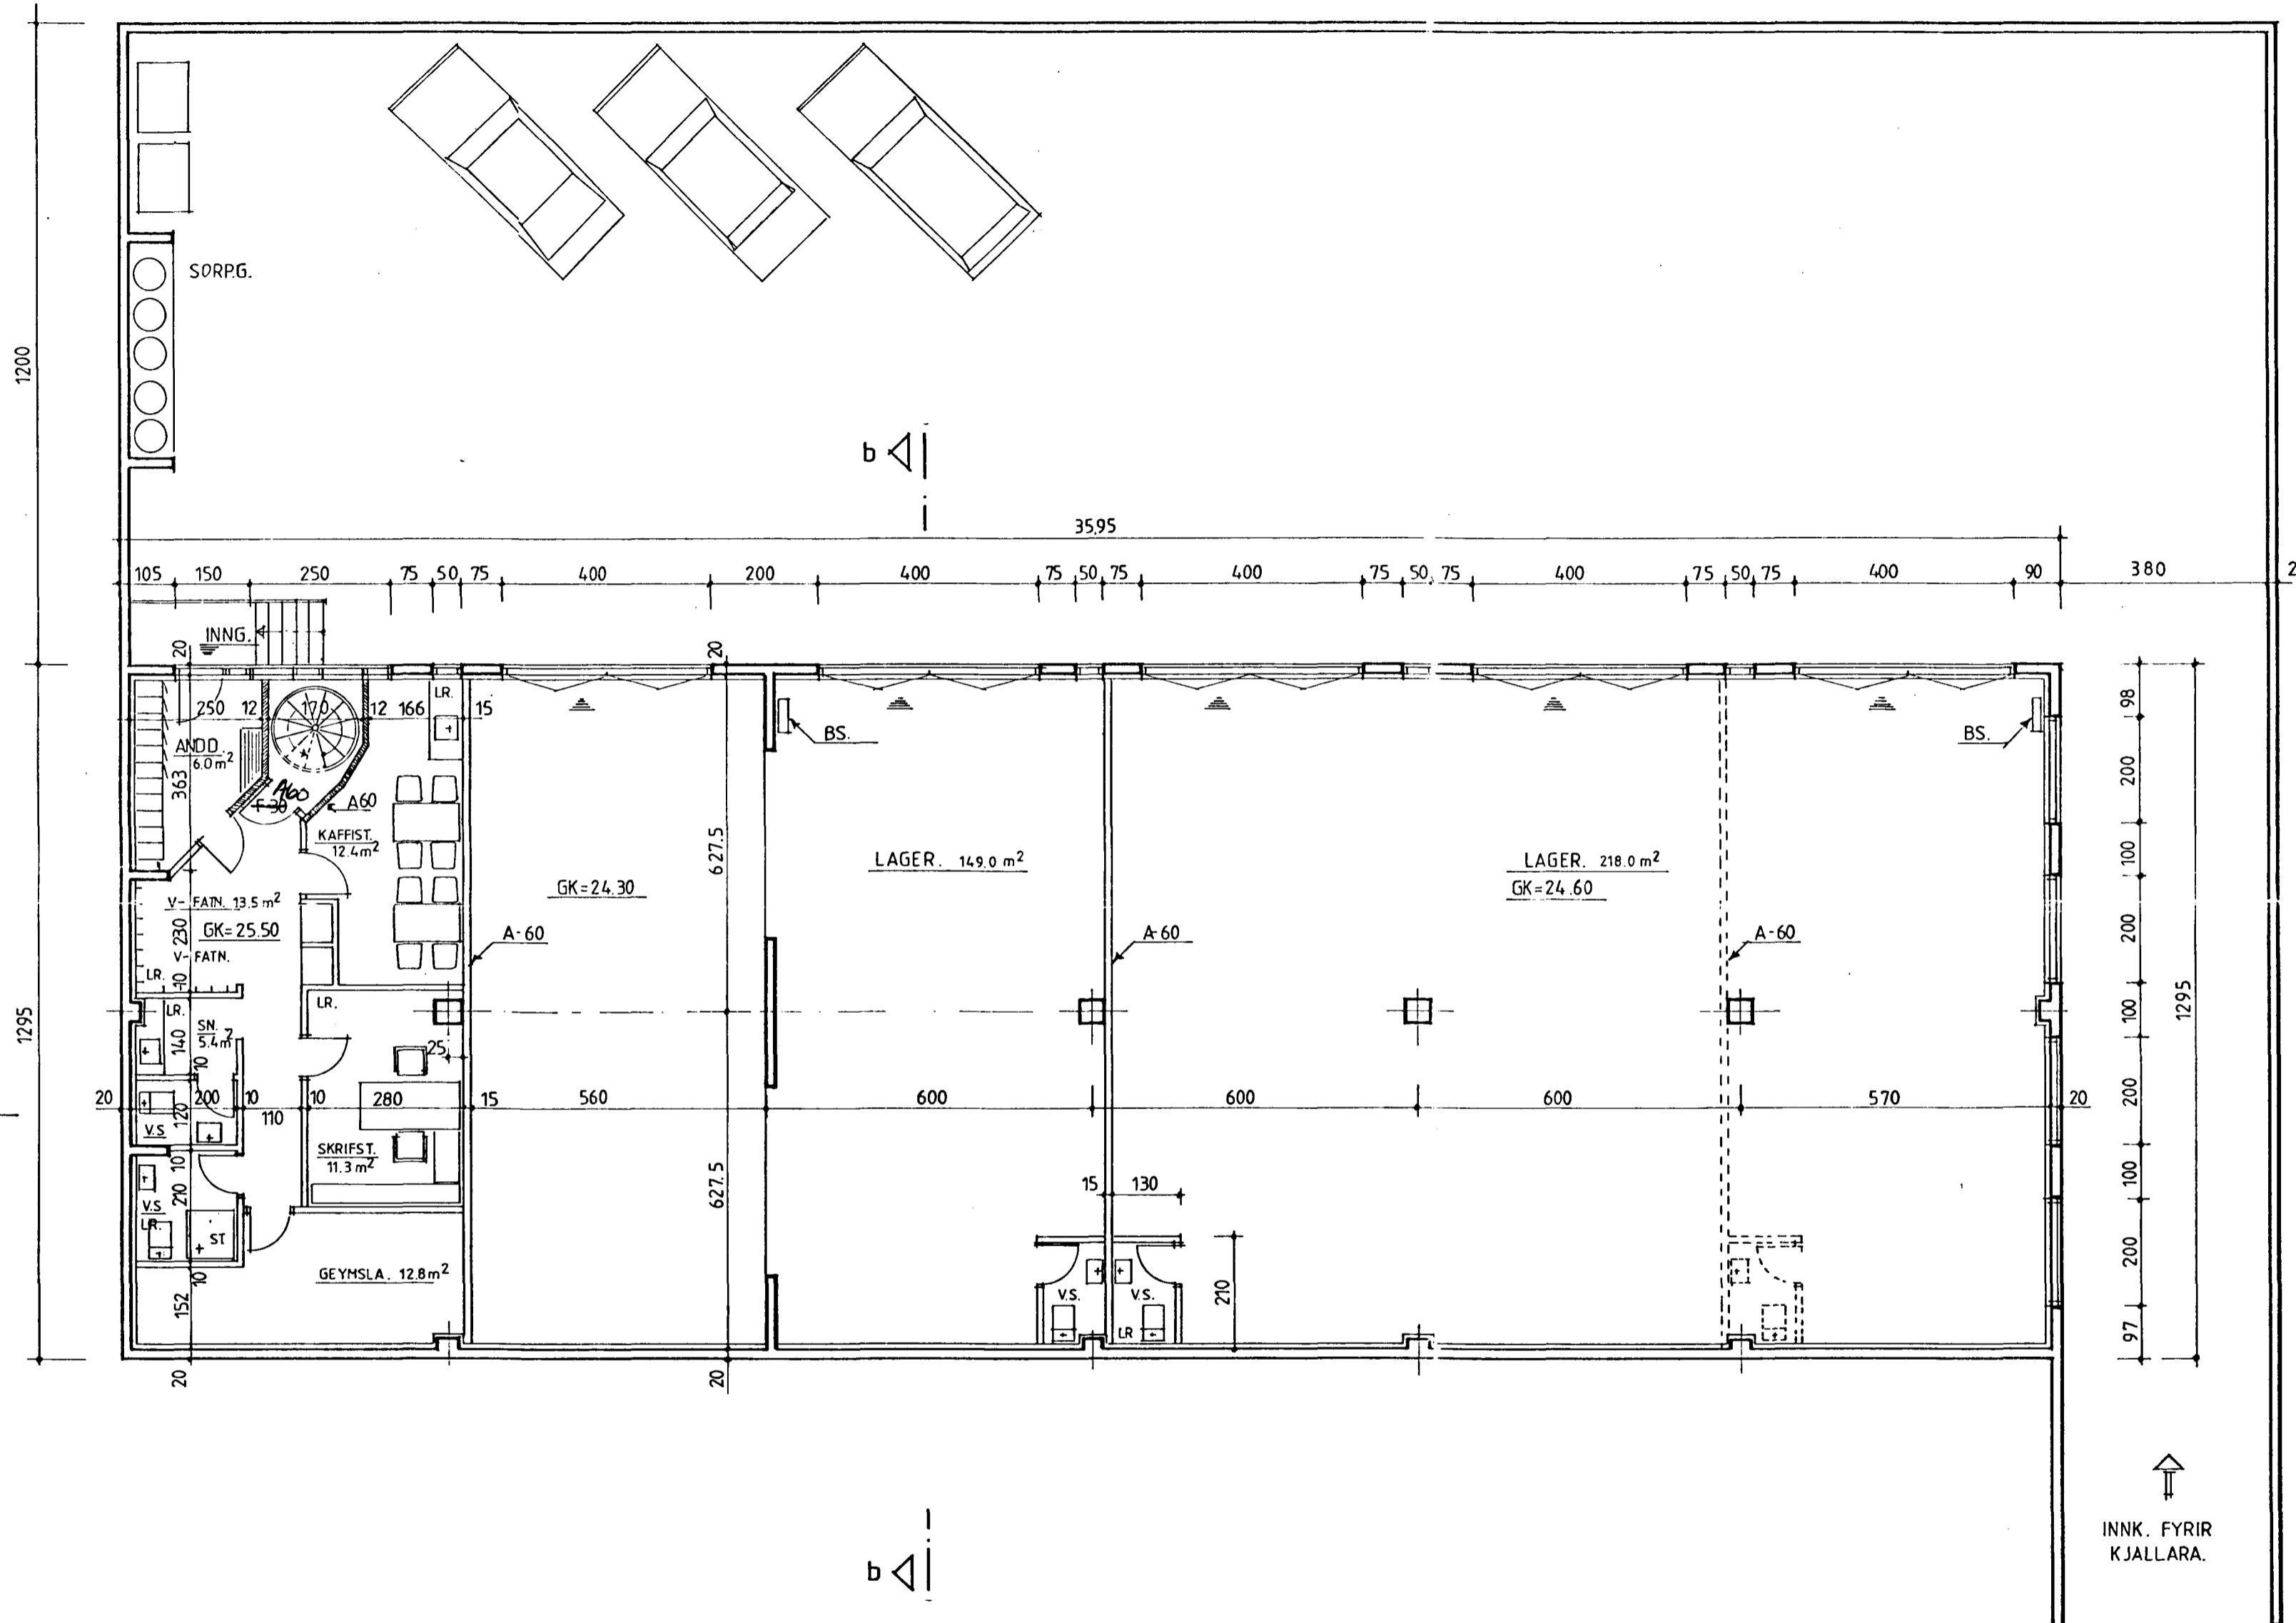

▲ = GÖNGUHURÐ.
BS. = BRUNASLANGA.
LR. = LOFTRÆSTING. (VÉLRÆNN).

INNK. FYRIR
KJALLARA.

Brunamálastofnun ríkisins
SAMÞYKKT

31 JAN 1992

Sbr. bréf blað 1.
Guðmundur Gunnarsson

PORVALDUR ASGEIRSSON BYGGINGAÆRNIFÆÐINGUR - HAFNAFIRDI - SÍMI 53582	
Verkefni: Drangahraun 4	Teikning nr. 2
Grunmynd kjallara Starfsmannaáðstaa	Reikn. <input type="checkbox"/> Teikn. <input type="checkbox"/> Viki. <input type="checkbox"/> Dreyt. <input checked="" type="checkbox"/> 01/91 Undirsk. <i>R. Asgeirsson</i>
Mælikvæði: 1:100	