



Samþykkt á fundi byggingar-
nefndar þ. 23/3 88
1/12 1988

BYGGINGAFULLTRÚINN
Í HAFNARFIRÐI

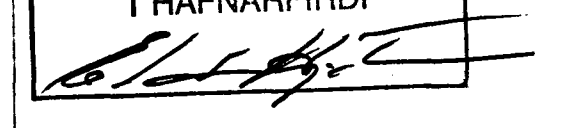


Vestur

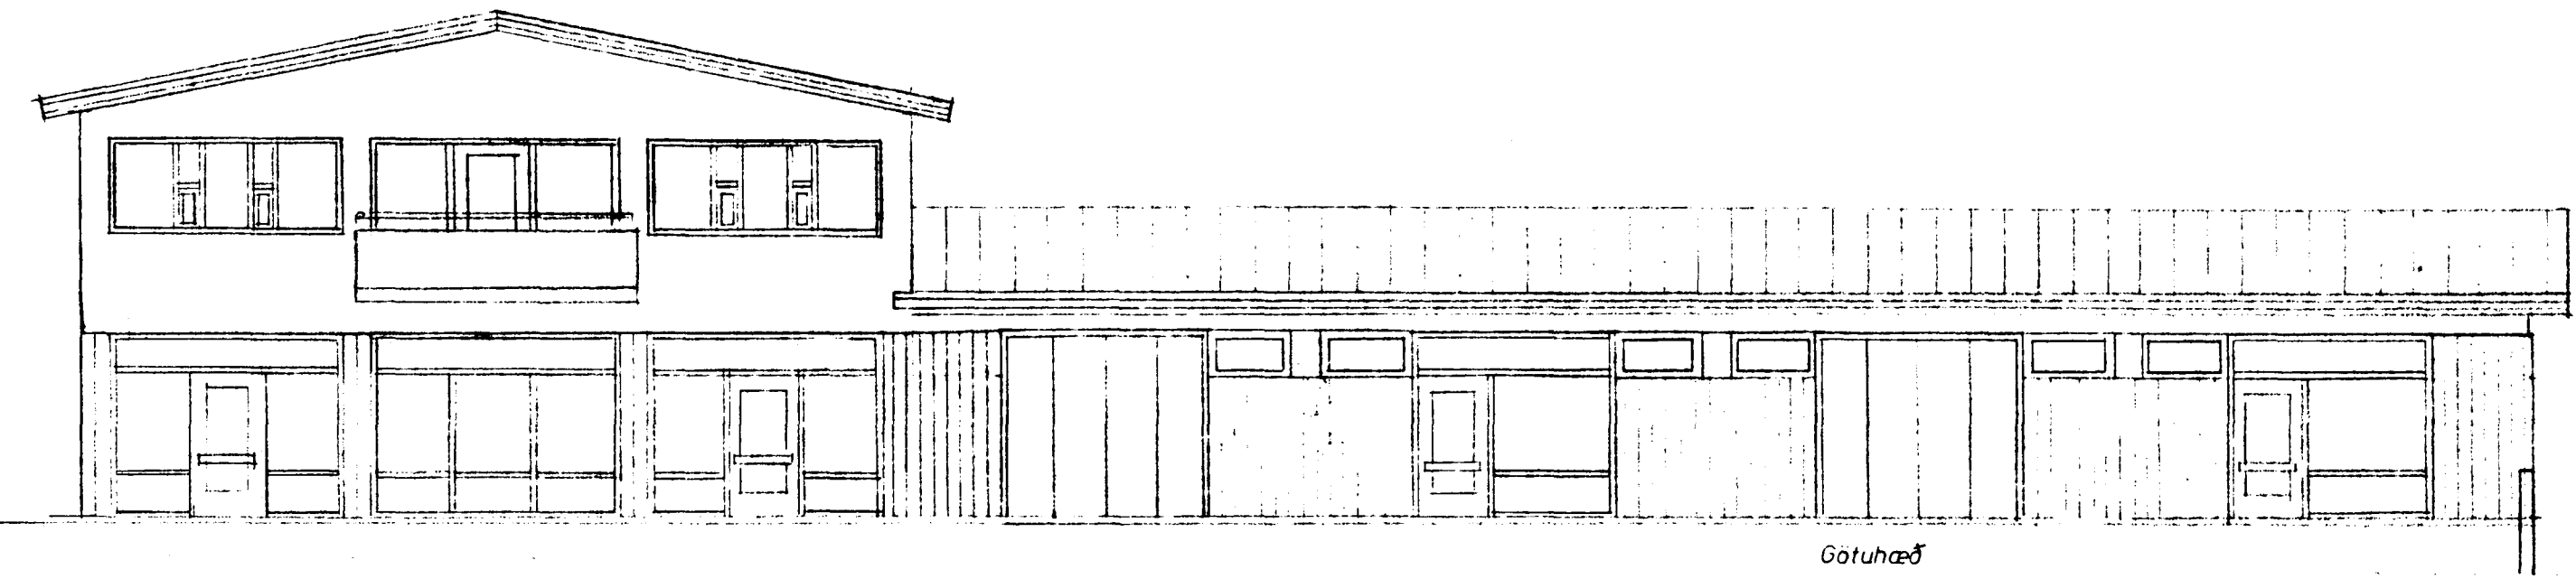

Götuhaeð

Austur

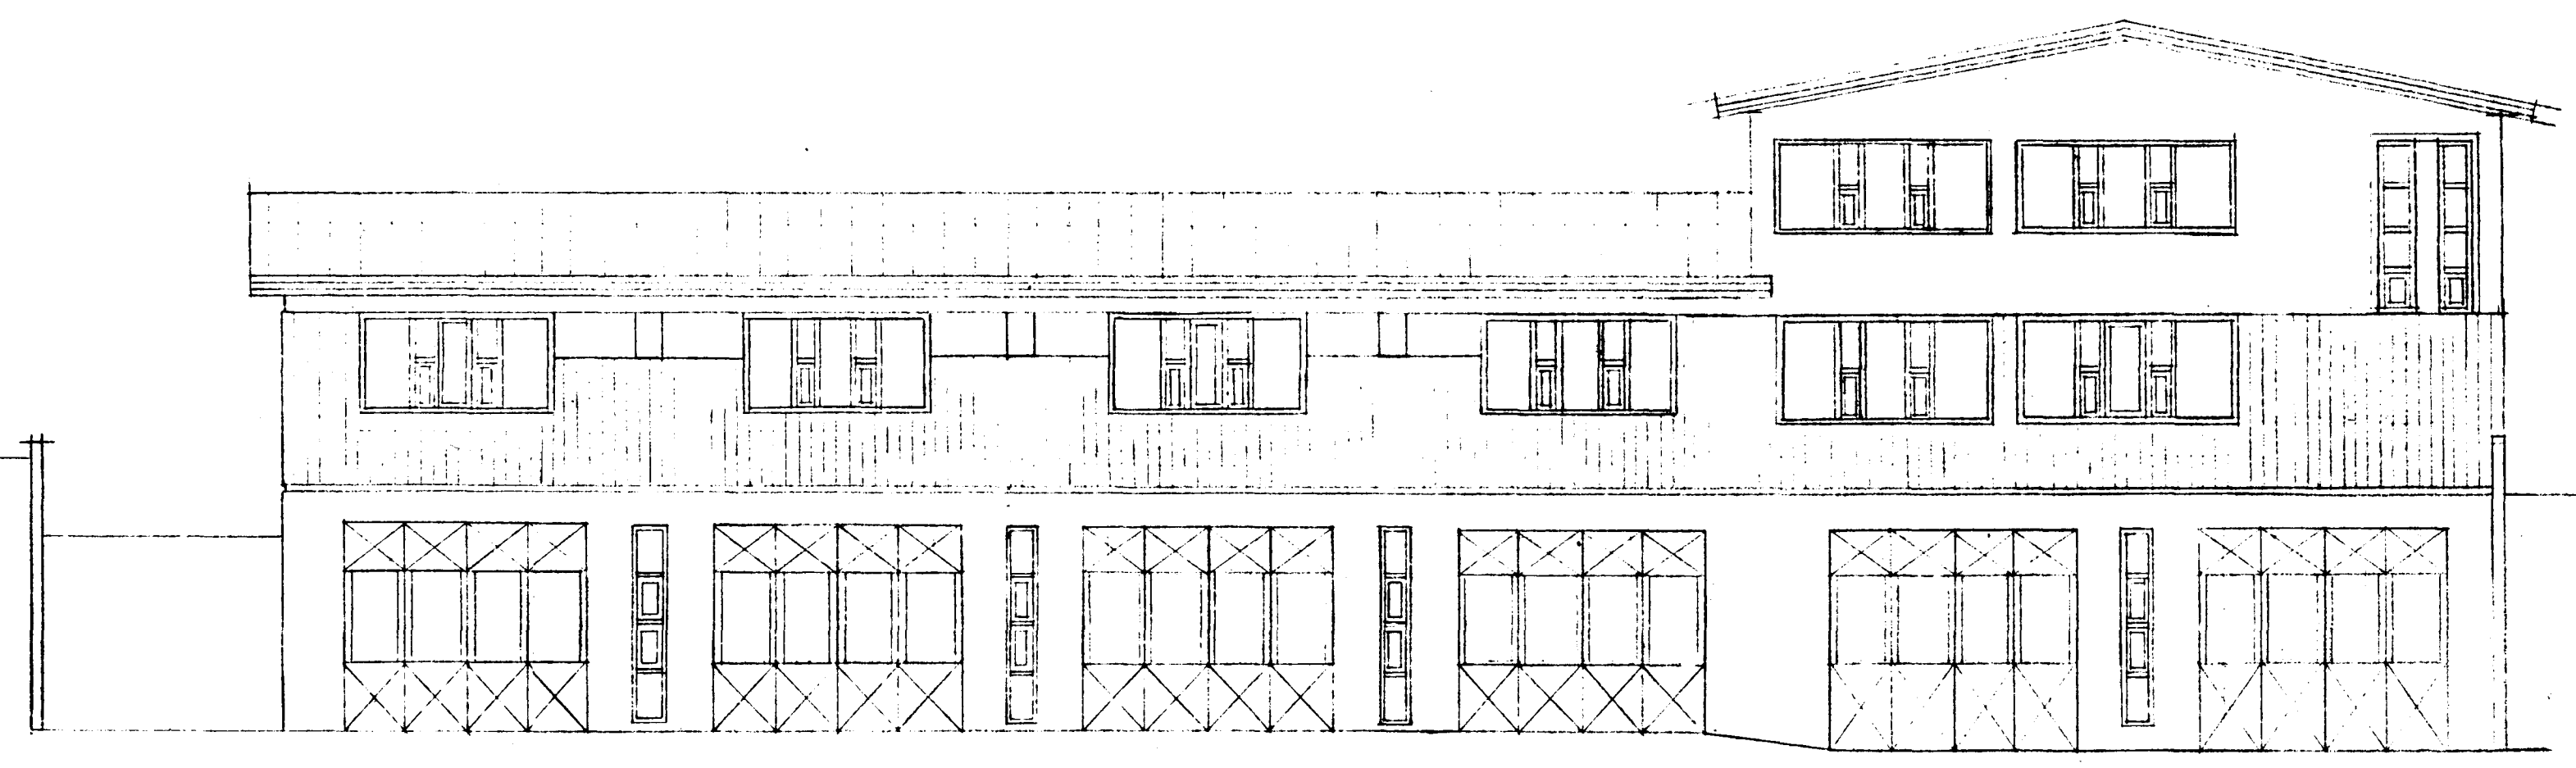

Þreytt, júní 89 #2

ÞORVALDUR ÁSGEIRSSON BYGGINGA- OG GATATEKNIKUR-
FRÁHAFENDI NÚM. 53582

Verkstæði: Skútaheirun 4
DÖNNGA

83003-03

Útlit
vestur og austur

Rekja	
Tekja	Mans
Vit.	'83
Þreyt.	júní 89
Undir.	Þorvaldur Ásg.

Stærðskala: 1:100

Br. nov. 88 #2