


Grunnmynd 2.hæðar

Samþykkt á fundi bygginga-
nefndar þ. 23/7 83
1/2 1988

BYGGINGAFULLTRÚINN
Í HAFNARFIRDI

[Signature]

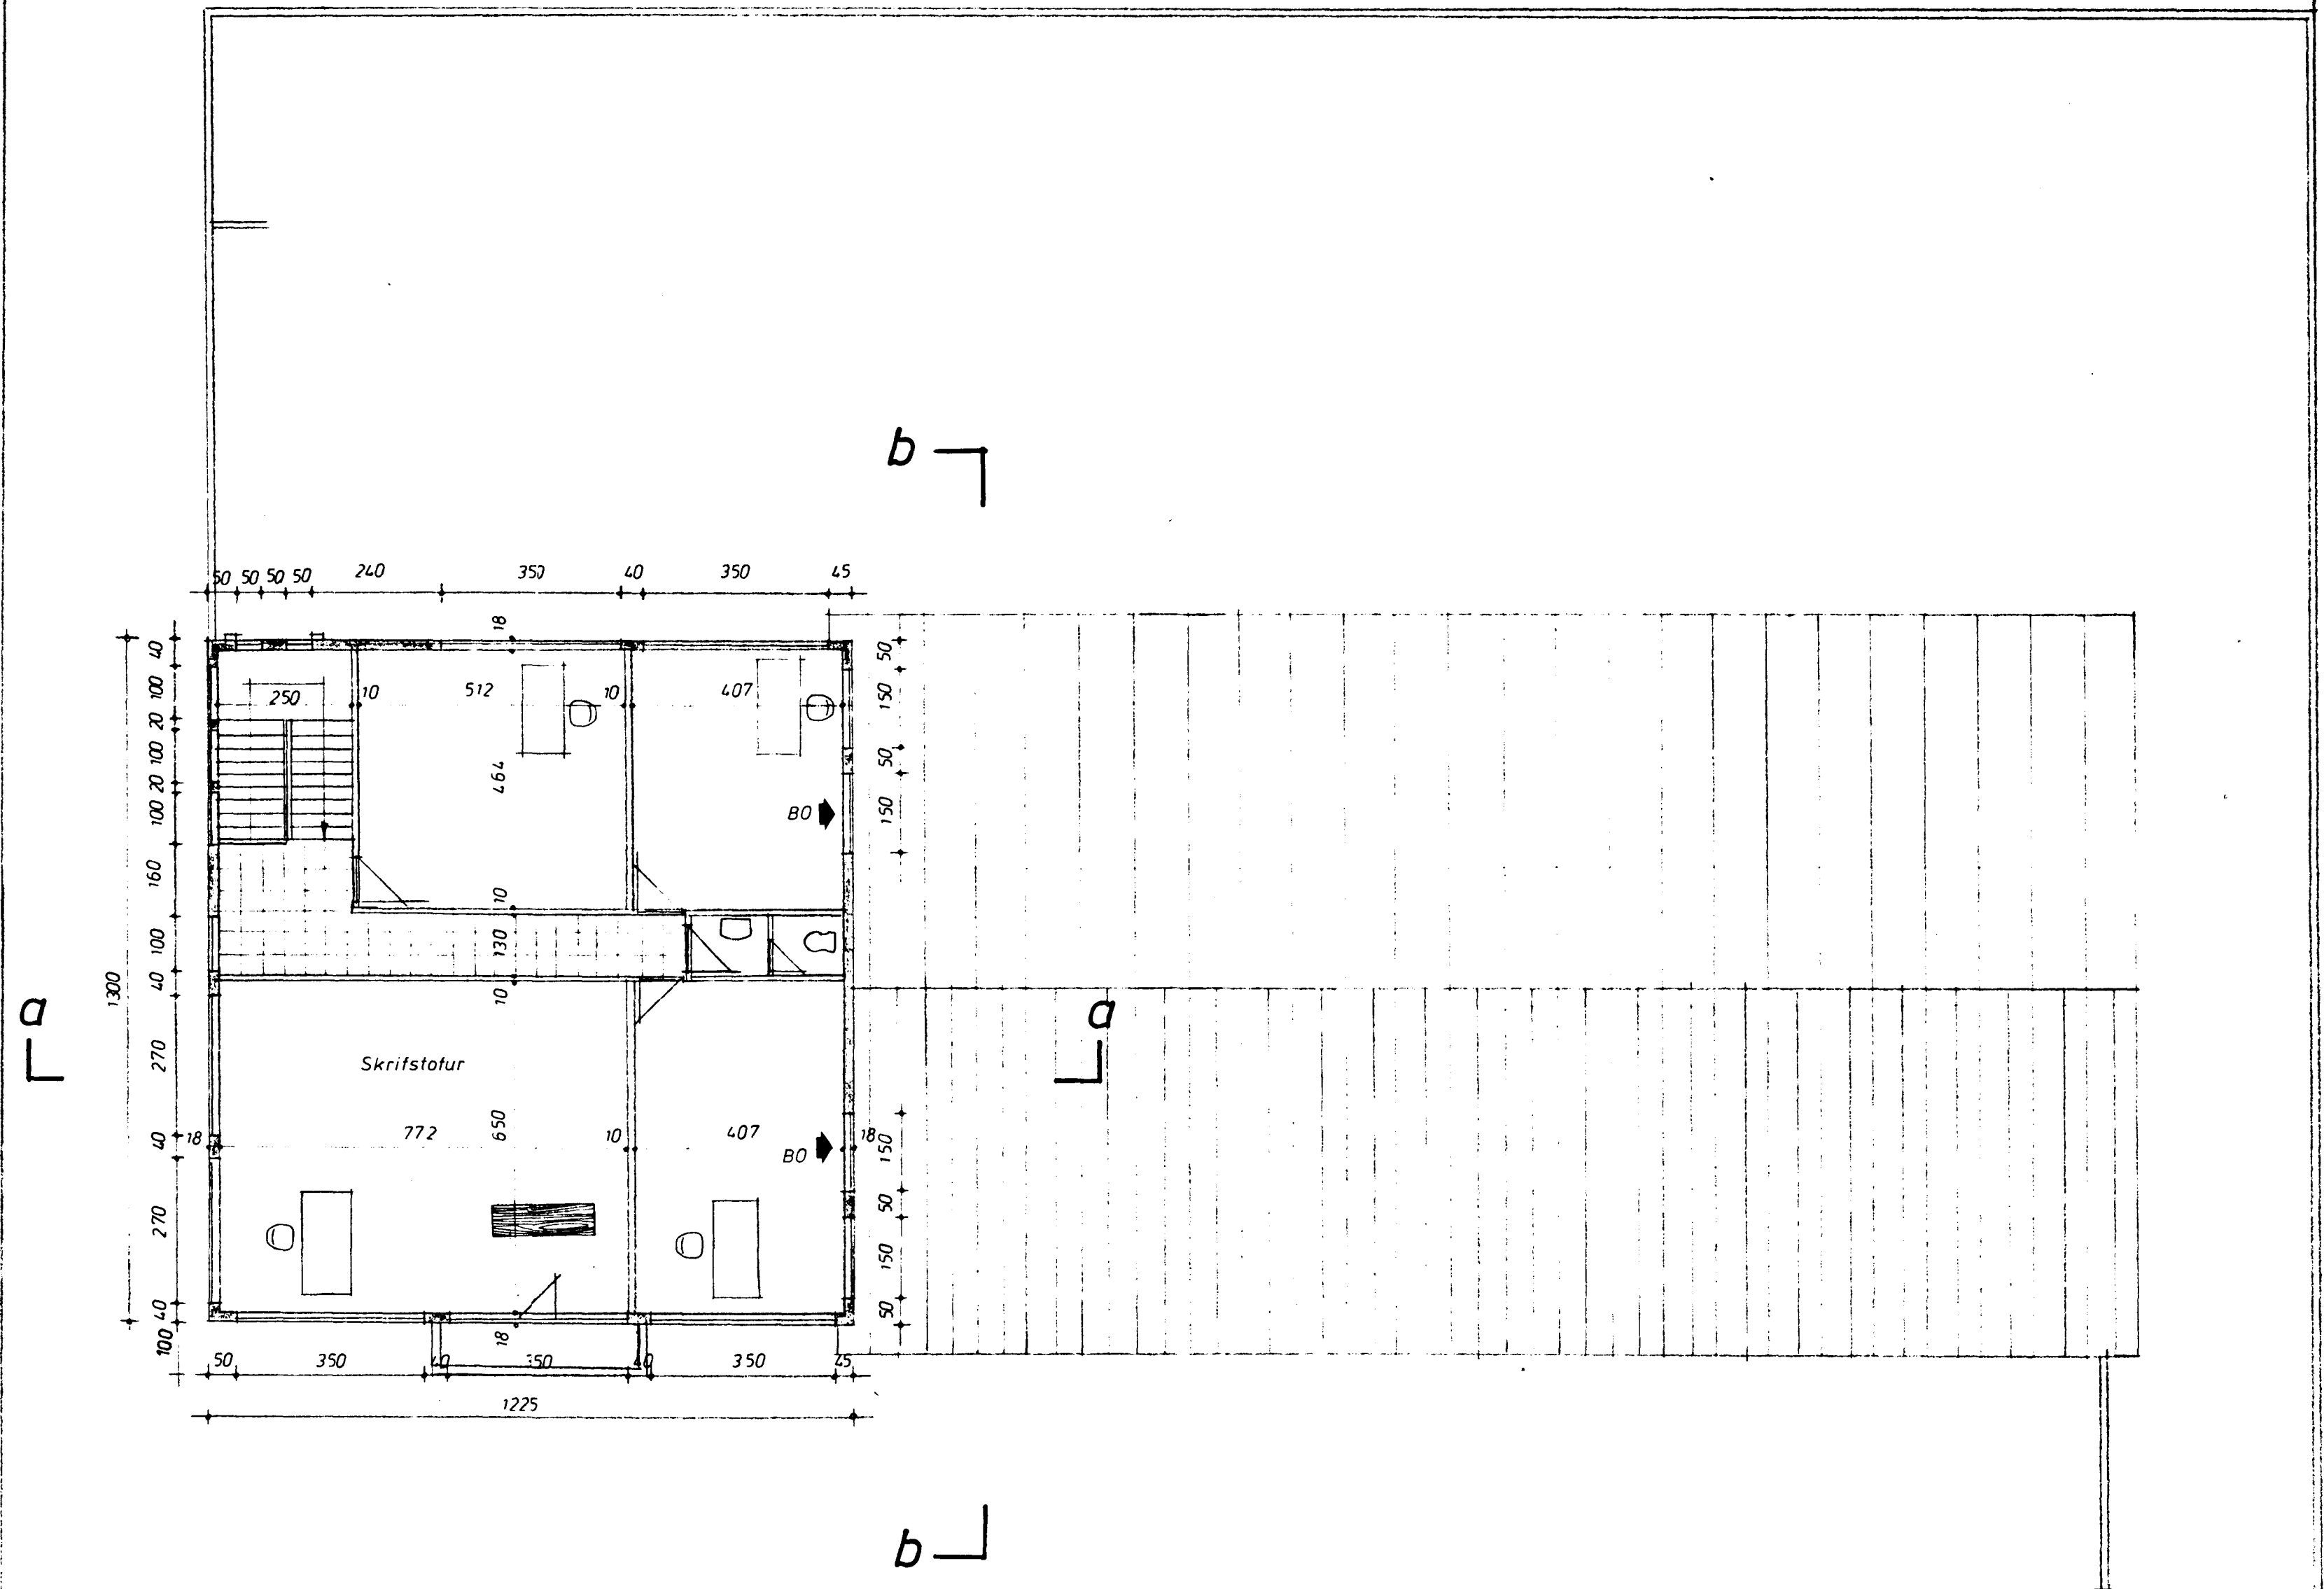

Laus stigi á þaki við 80

Br. n. ov. '88 *φ*

ÞORVALDUR ASGEIRSSON BYGGINGAÆRNFRÆNNILUR HAFNARFIRDI - Sími 53522	
Virknafe: Drangahraun 4	83003 06
Grunnmynd 2.hæðar	Edda Mars 83 Júní 83 Þóroddur
Mæltíðar: 1:100	