



Snið a-a

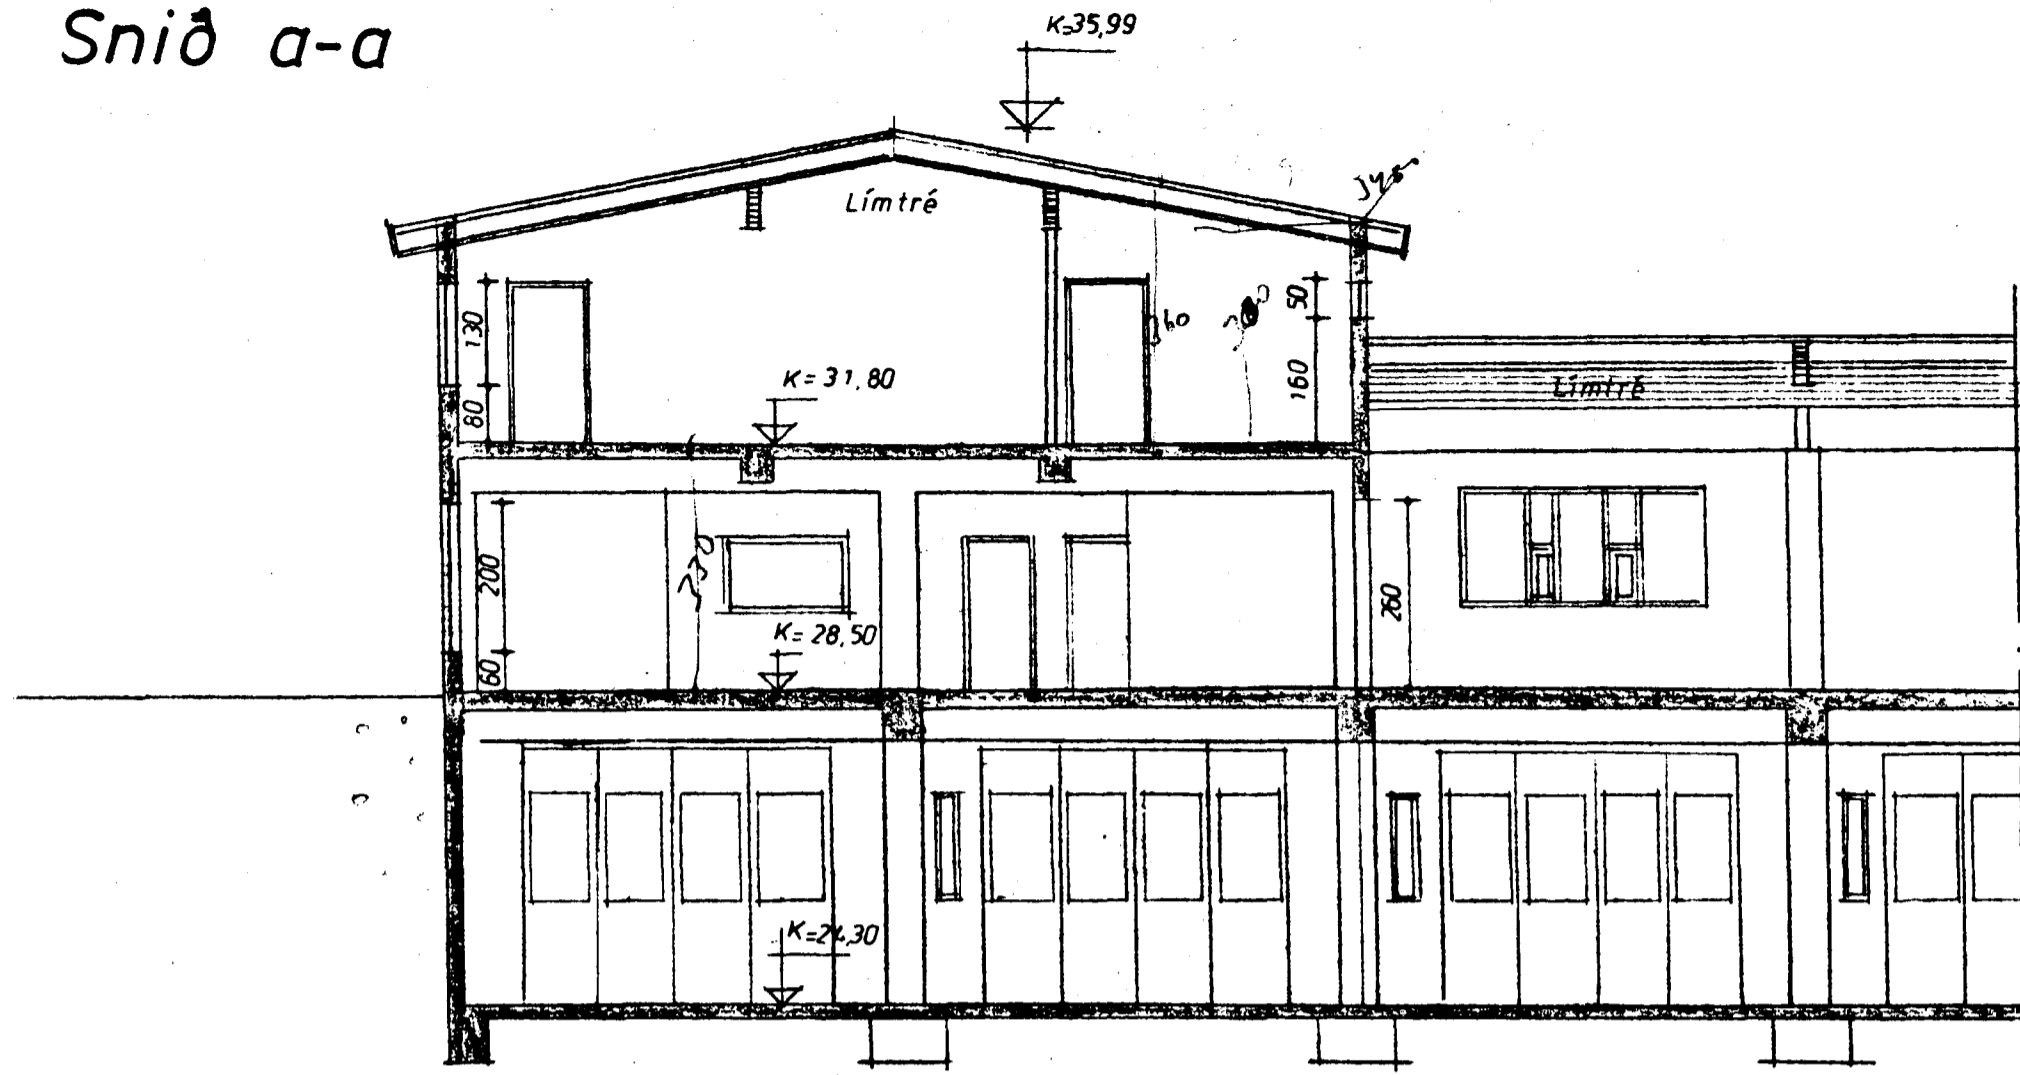

Snið b-b

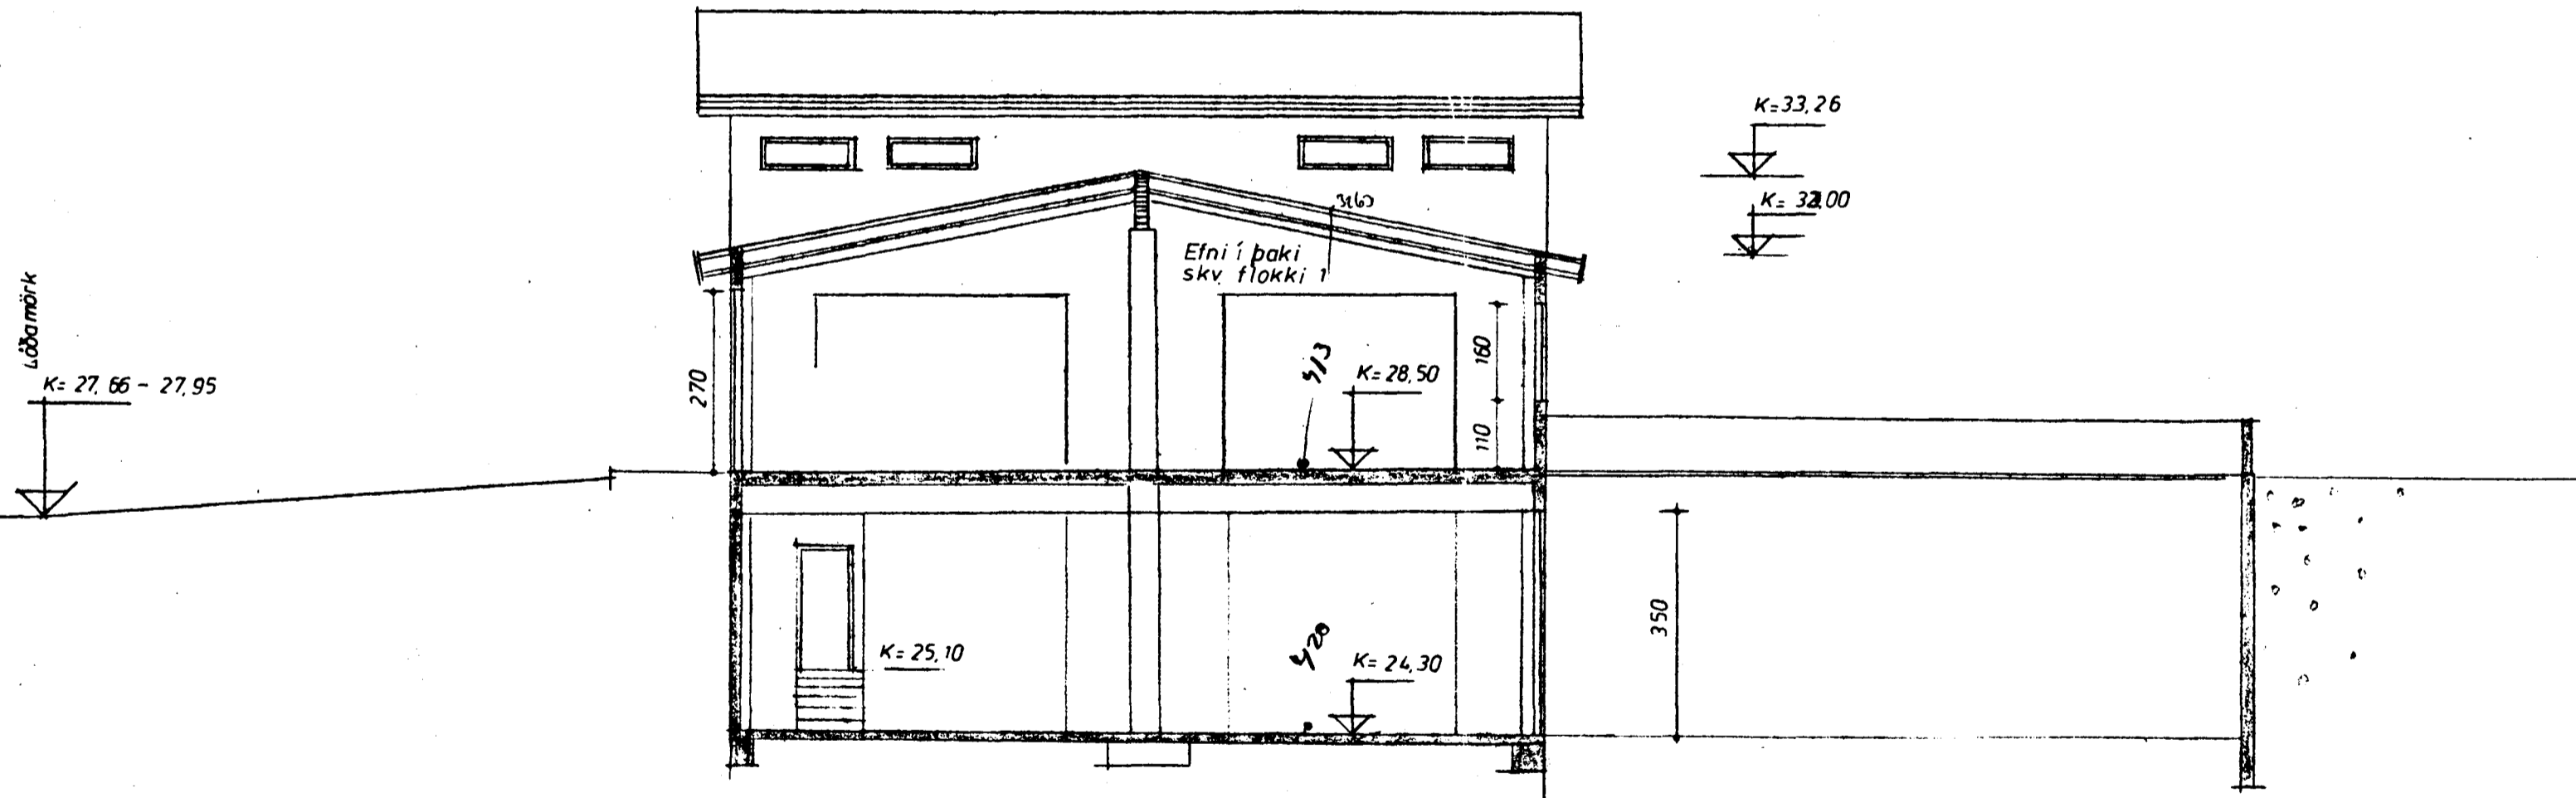

Samþykkt á fundi bygginga-  
nefndar þ. 23/3 1983

BYGGINGAFULLTRÚINN  
Í HAFNARFIRÐI

*[Signature]*

Áskilið er samþykki  
heilbrigðisráðs Hafnarfjarðar

Áskilið er samþykki  
Brunamálaráðgjafnar ríkisins

1810.0040-01

PORVALDUR ÁSGEIRSSON BYGGINGATÆKNIFAÐINGUR  
HAFNARFIRÐI - SMÍ 53582

Verkefni: Drangahraun 4	8300307										
Snið a-a og b-b	<table border="1"> <tr> <td>E. skiln.</td> <td></td> </tr> <tr> <td>Tölun.</td> <td>M045</td> </tr> <tr> <td>V. tal.</td> <td>'83</td> </tr> <tr> <td>Þeykt</td> <td></td> </tr> <tr> <td>Undir.</td> <td><i>[Signature]</i></td> </tr> </table>	E. skiln.		Tölun.	M045	V. tal.	'83	Þeykt		Undir.	<i>[Signature]</i>
E. skiln.											
Tölun.	M045										
V. tal.	'83										
Þeykt											
Undir.	<i>[Signature]</i>										
Mælikvæði: 1:100											