
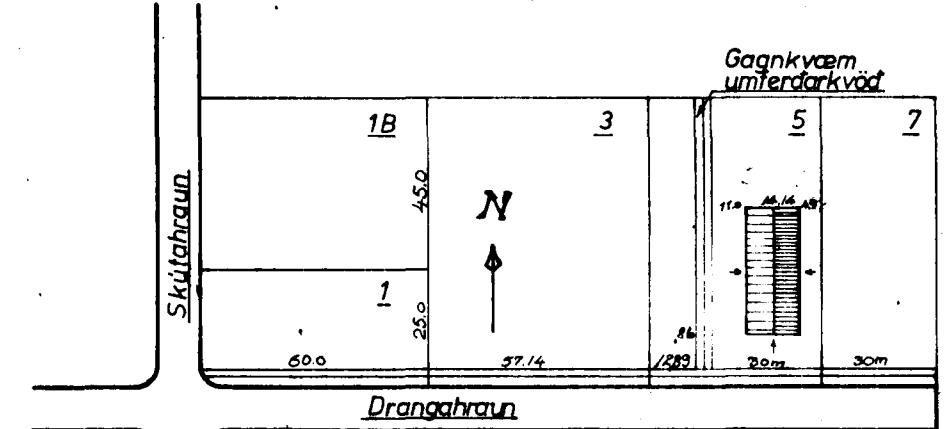
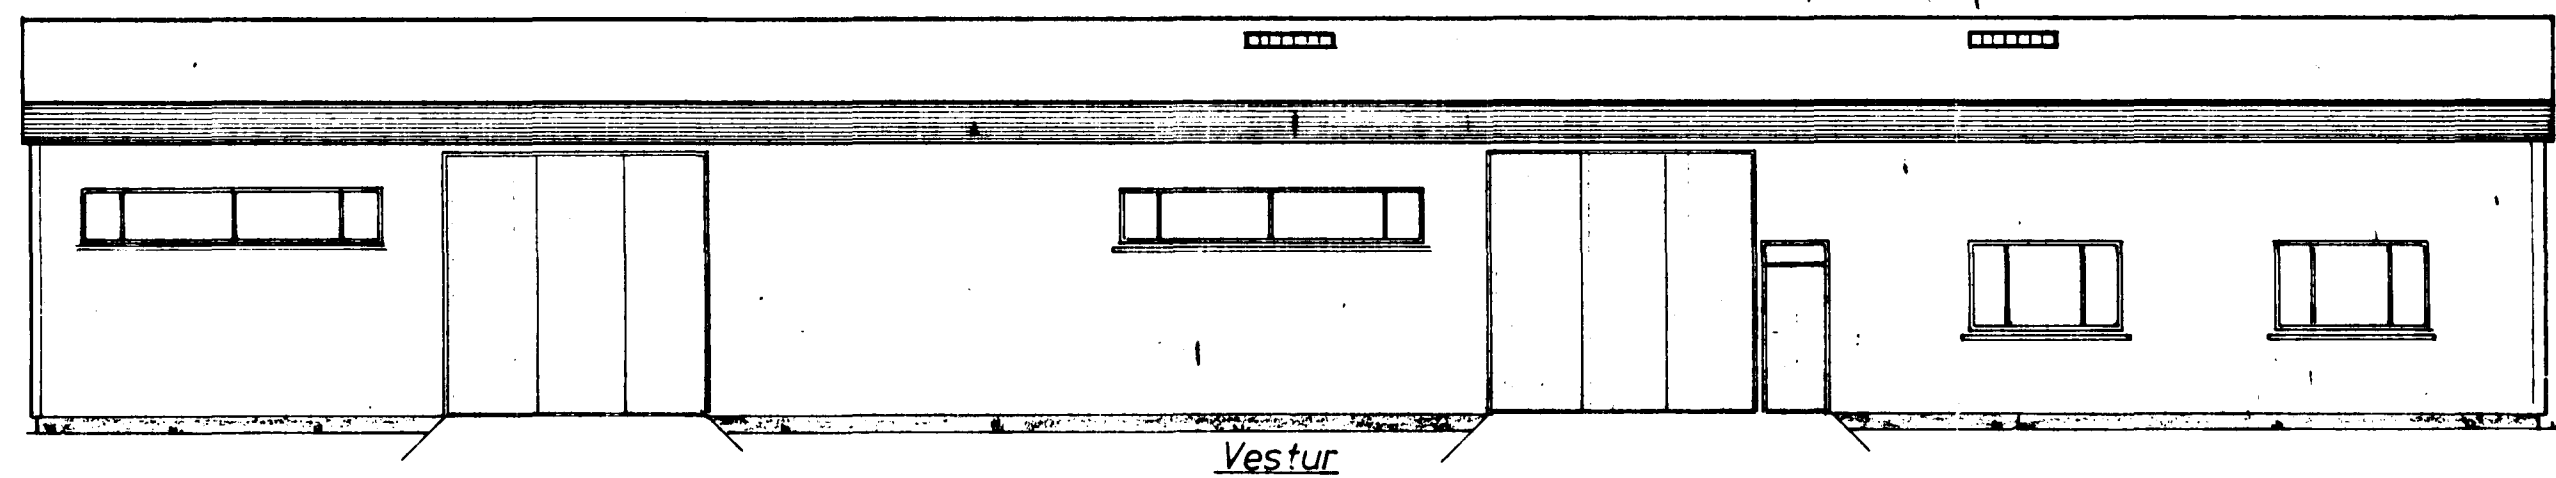



Samþykkt á fundi bygginga-  
nefndar nr. 25/8/82  
BYGGINGAFULLTRÉÐUR  
Í HAFNARFIRÐI  
*[Signature]*

Áskilið er samþykkið  
heillfróðisráðs Hafnarfjarðar

Áskilið er samþykkið  
Brunamálastofnunar ríkisins

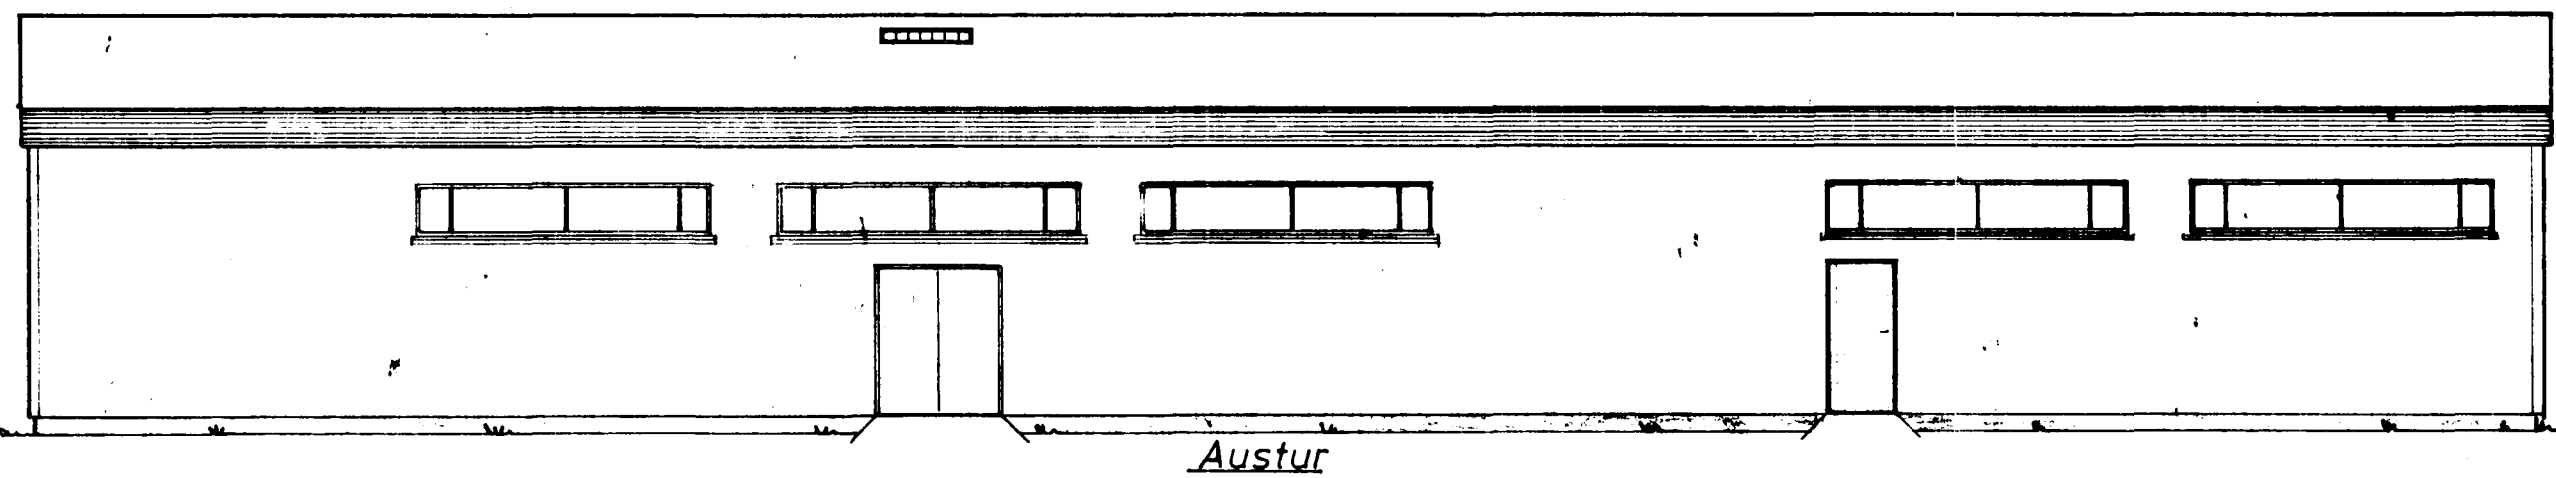

Stálgrind skal eldvarin með vidurkenndri eldvarnarmálningu  
Reyklúgur eða tvöfaldr plastplötur komi í þak hússins  
samkvæmt samþykkt bygginganefndar og reglum um bruna-  
mál. Slökkvitæki staðsetjið af viðkomandi slökkviliðsstjóra.

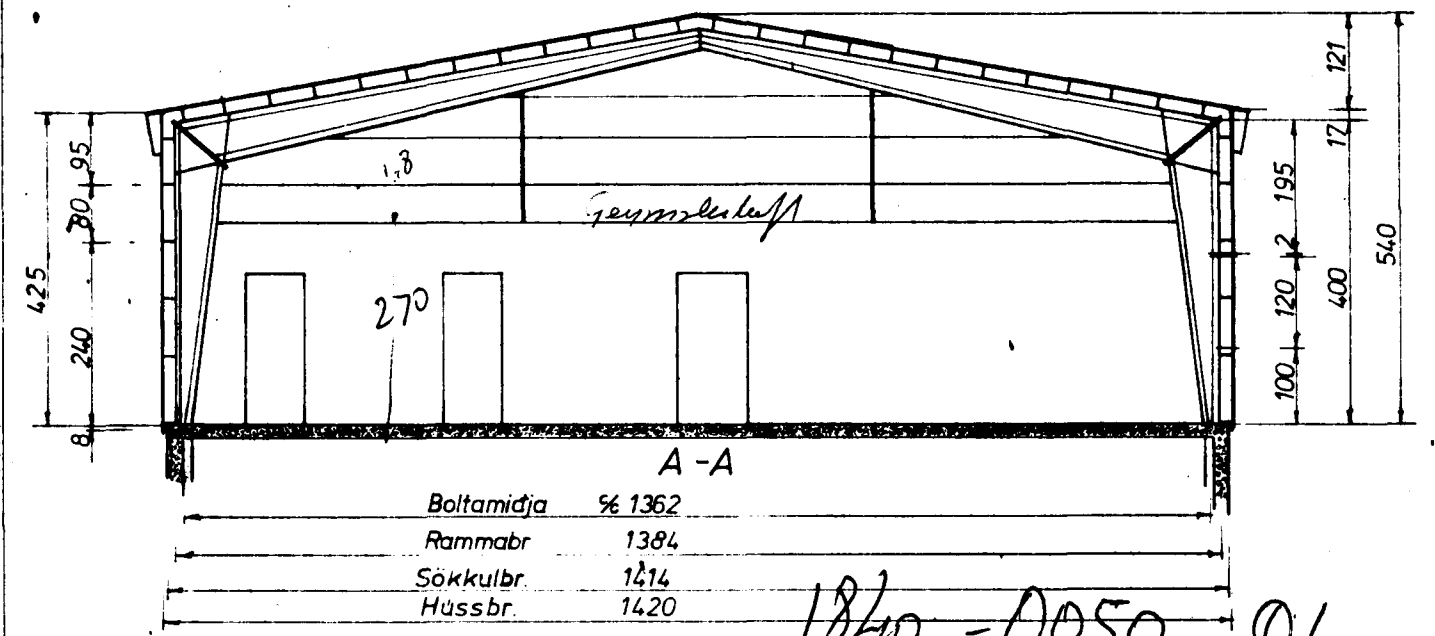

Fjöldi	Heiti	Nr.	Efni	Teikn. nr.	Stærð	Módel nr.	Athugasemd	Blad
Bygnd		Bárdur Ragnarsson			Mkv.	07.10.1982		
Verknúmer		Þakpappaverksmiðjan hf			1:20	Dags.		
		Drangahrauni 5 Hafnarfirði			1:100	Teikn		
		Stálgrindarhús 469m² 2242m³			1:2000	Ath.		
		Notist fyrir						
		Teikn. nr.						
		Notist						


Sto 25/82 12/582 msm Aukn.

14,14' x 3320 = 469,4 m<sup>2</sup>

millipall 9,0 x 4,5 = 40,5 m<sup>2</sup>

509,9 m<sup>2</sup> 374,2 m<sup>2</sup> 135,7 m<sup>2</sup>

469,4 m<sup>2</sup> x 4,77 = 2239 m<sup>3</sup> 1592 m<sup>2</sup> 647 m<sup>3</sup>

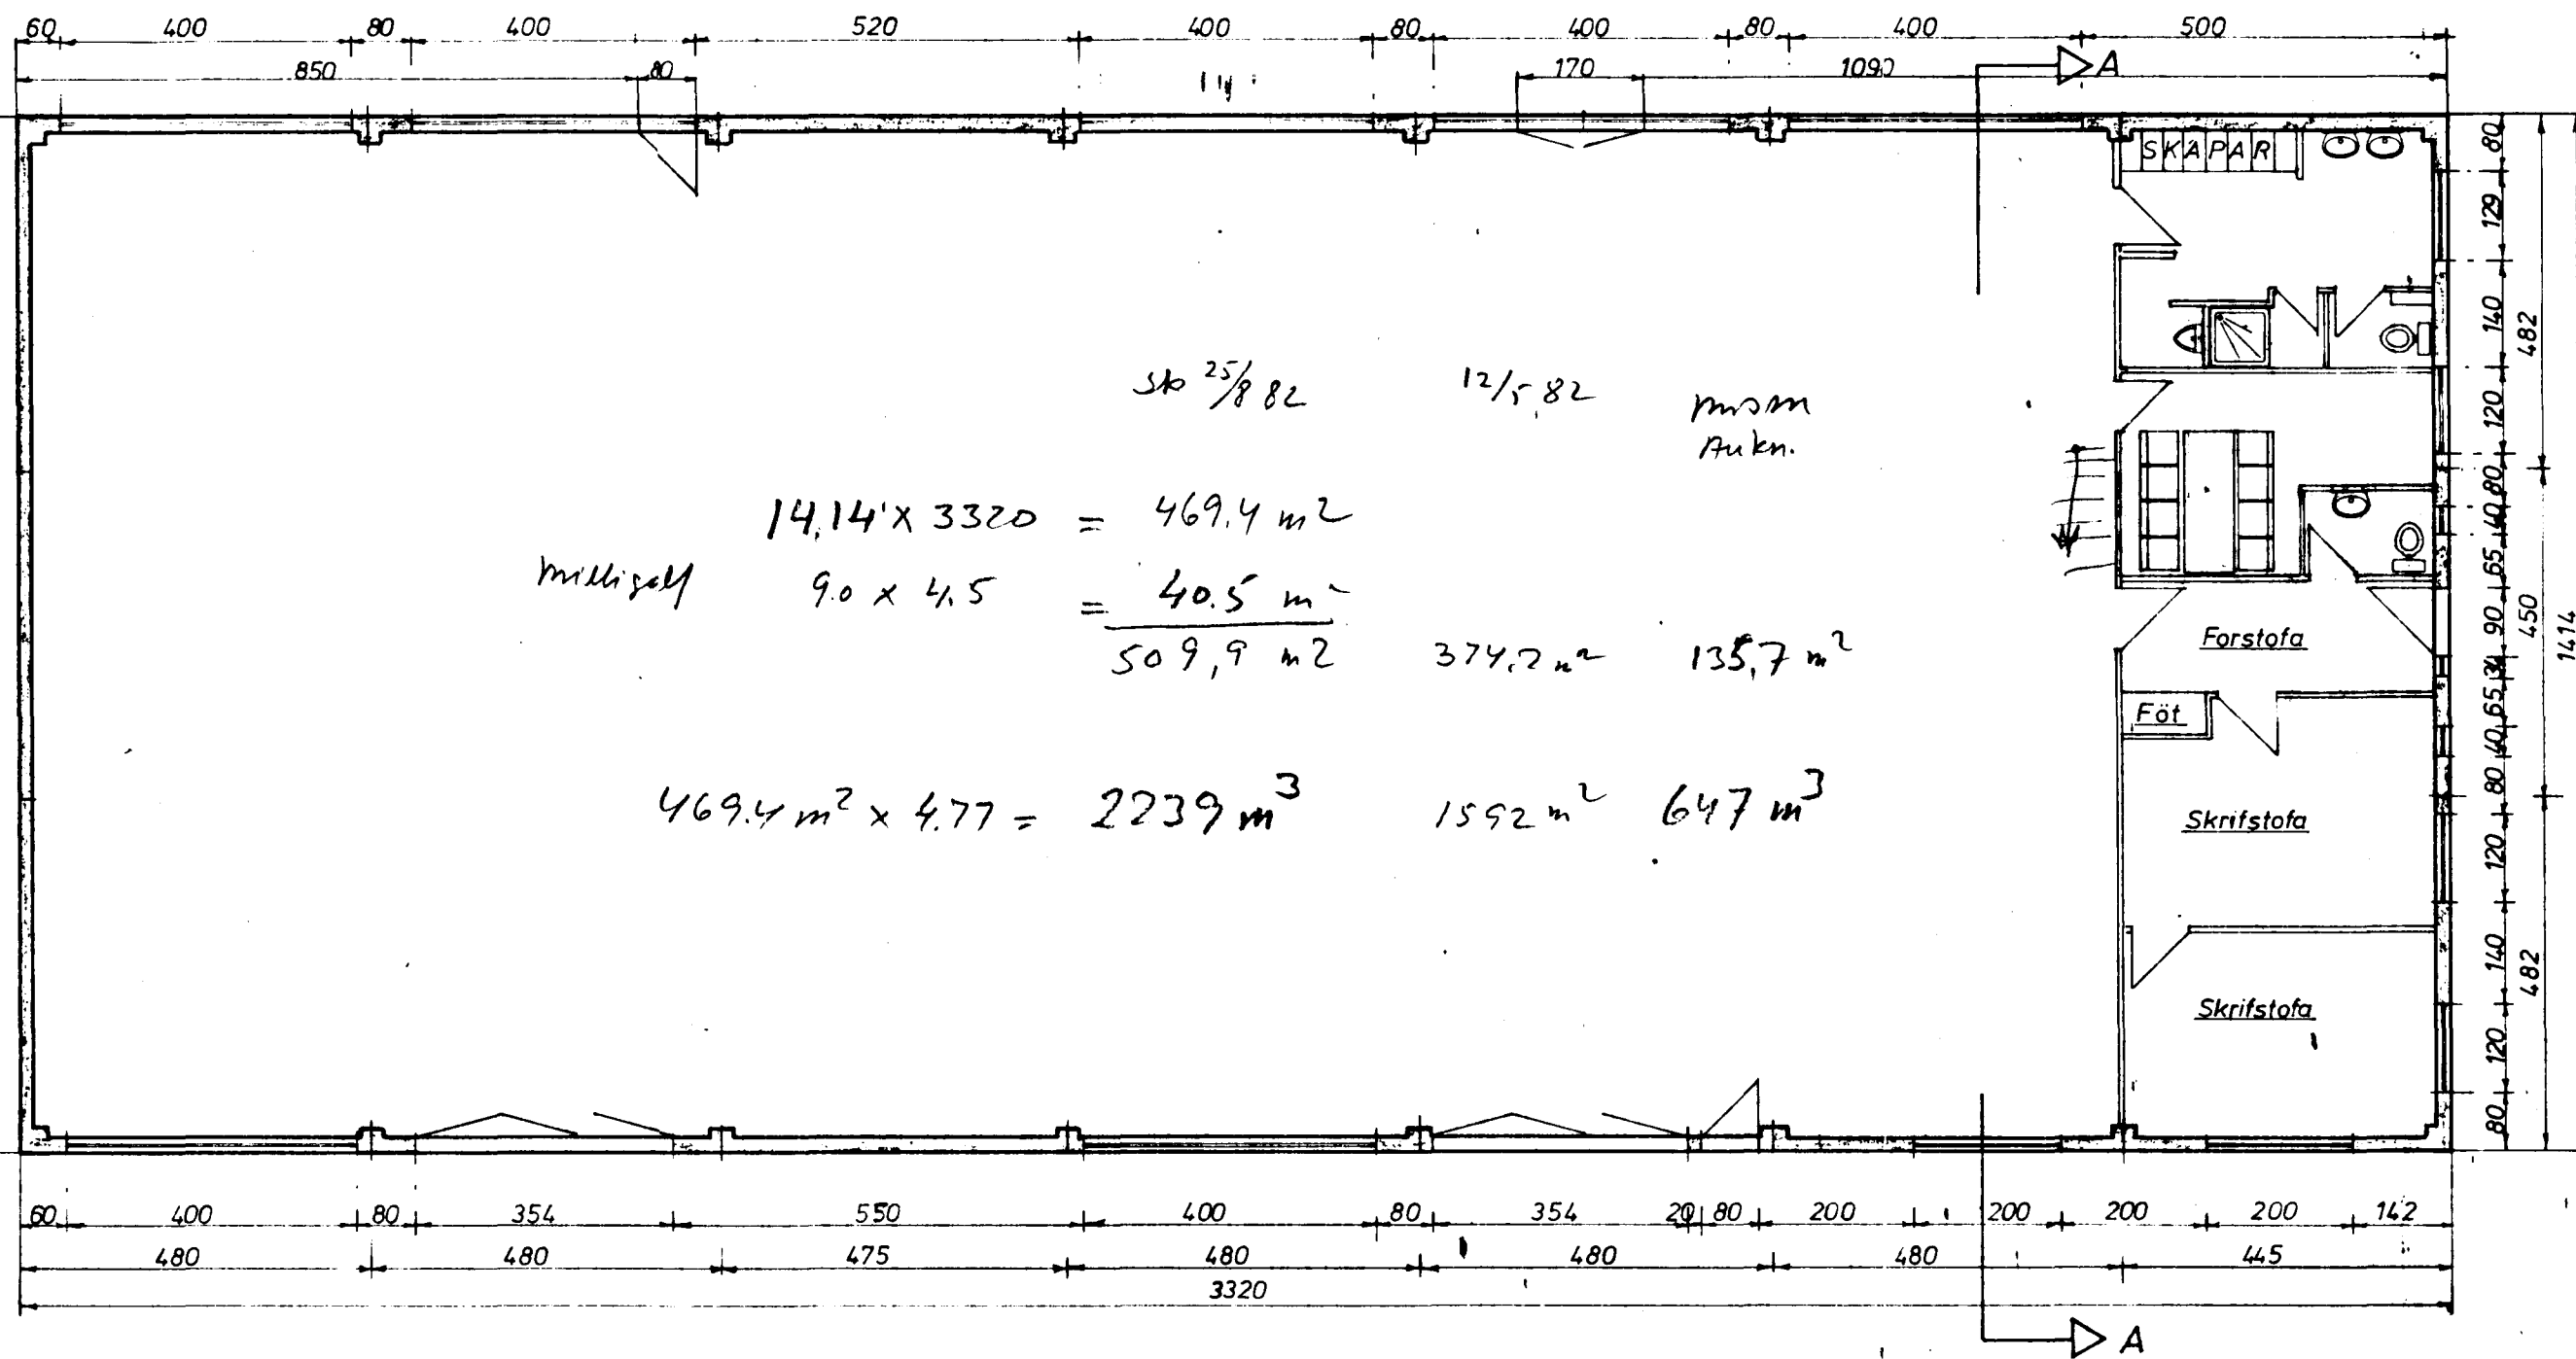

**HÉÐINN**