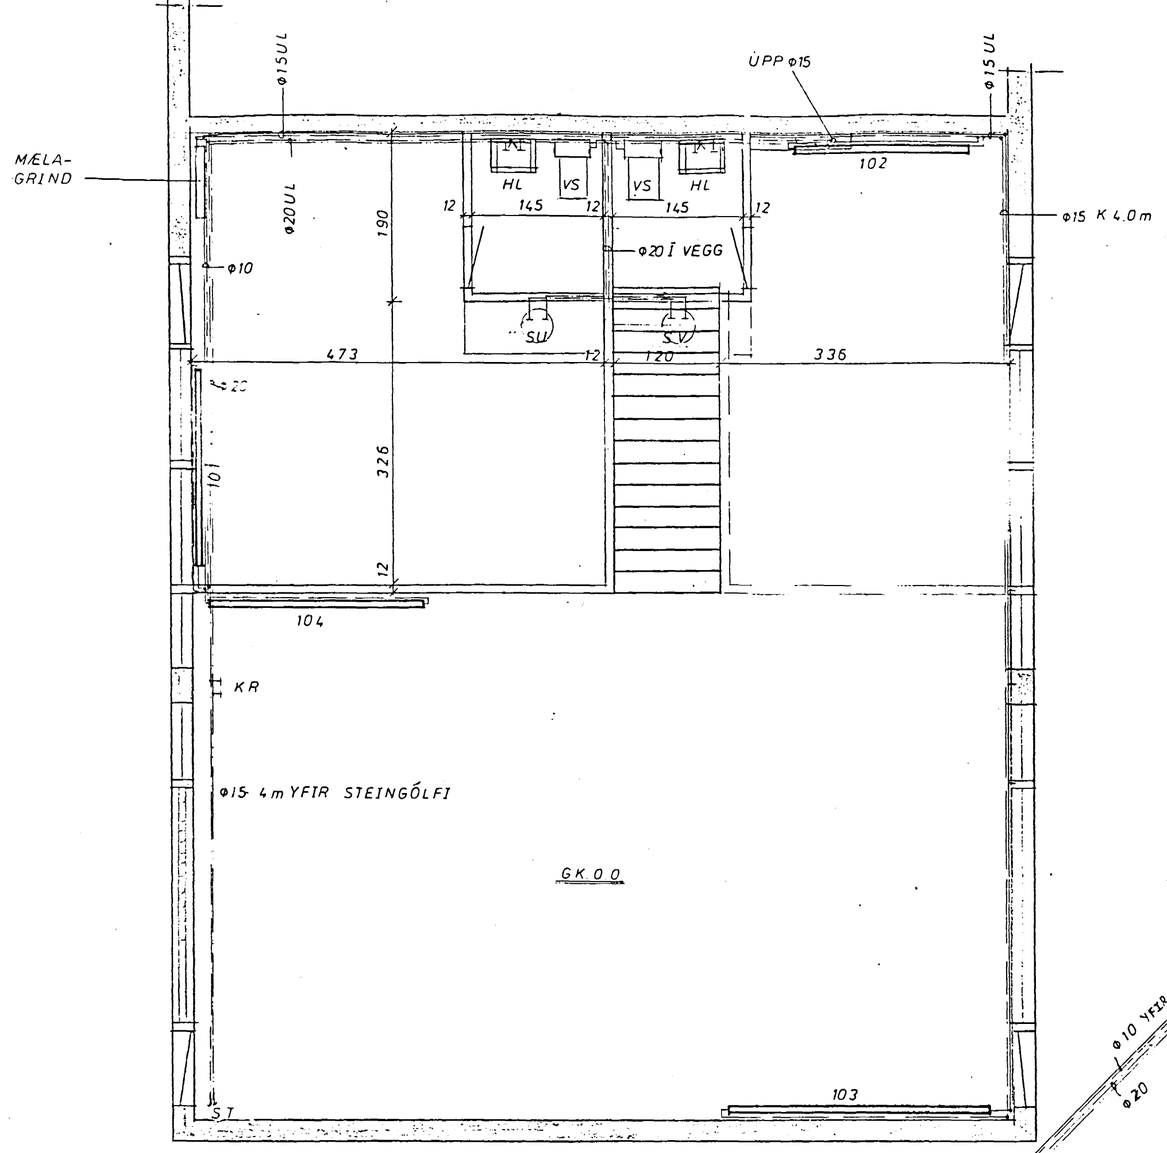

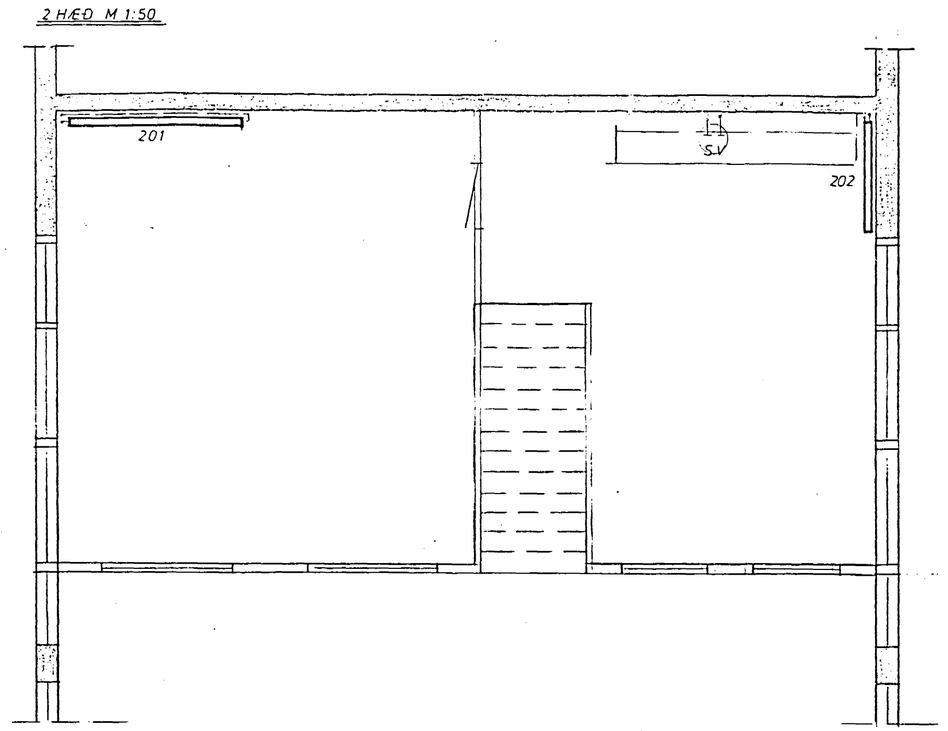

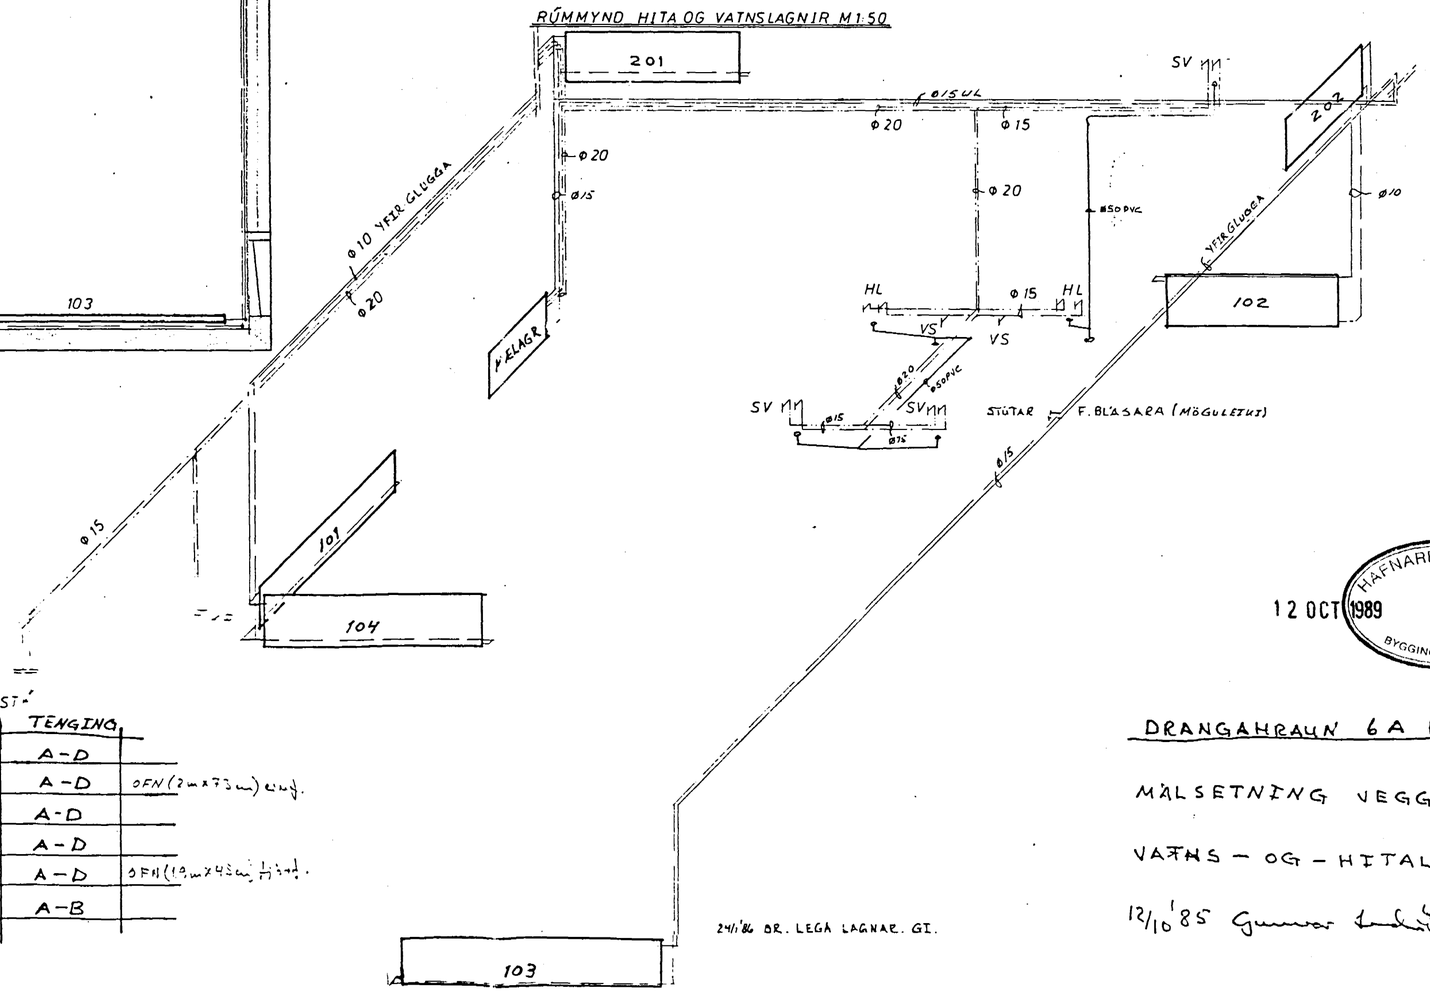

OFNALISTI. Δt = 40°C

NR	STAÐSETN.	kkal/h	MAX-HÆÐ	MAX-LENGD	TENGING	
101	Herb.	1840	50cm.	230cm.	A-D	
102	GANGUR	1200	60	200	A-D	OFN (2m x 73cm) einf.
103	SALUR	3600	70	300	A-D	
104	SALUR	3000	70	250	A-D	
201	HERB	1600	70	200	A-D	OFN (1,9m x 45cm) fjörf.
202	KAFFISTOFA	1600	90	130	A-B	

24/1'86 BR. LEGA LAGNAR. GI.

12 OCT 1989

HAFNARFJARÐARBÆR
BYGGINGAFULLTRÚINN

DRANGAHRAUN 6A HAFNARFIRÐI

MÁLSETNING VEGGJA - 1 HÆÐ

VATNS - OG - HITALAGNIR

12/10'85 Gunnar Lindsason MTFÍ.