



AUSTUR

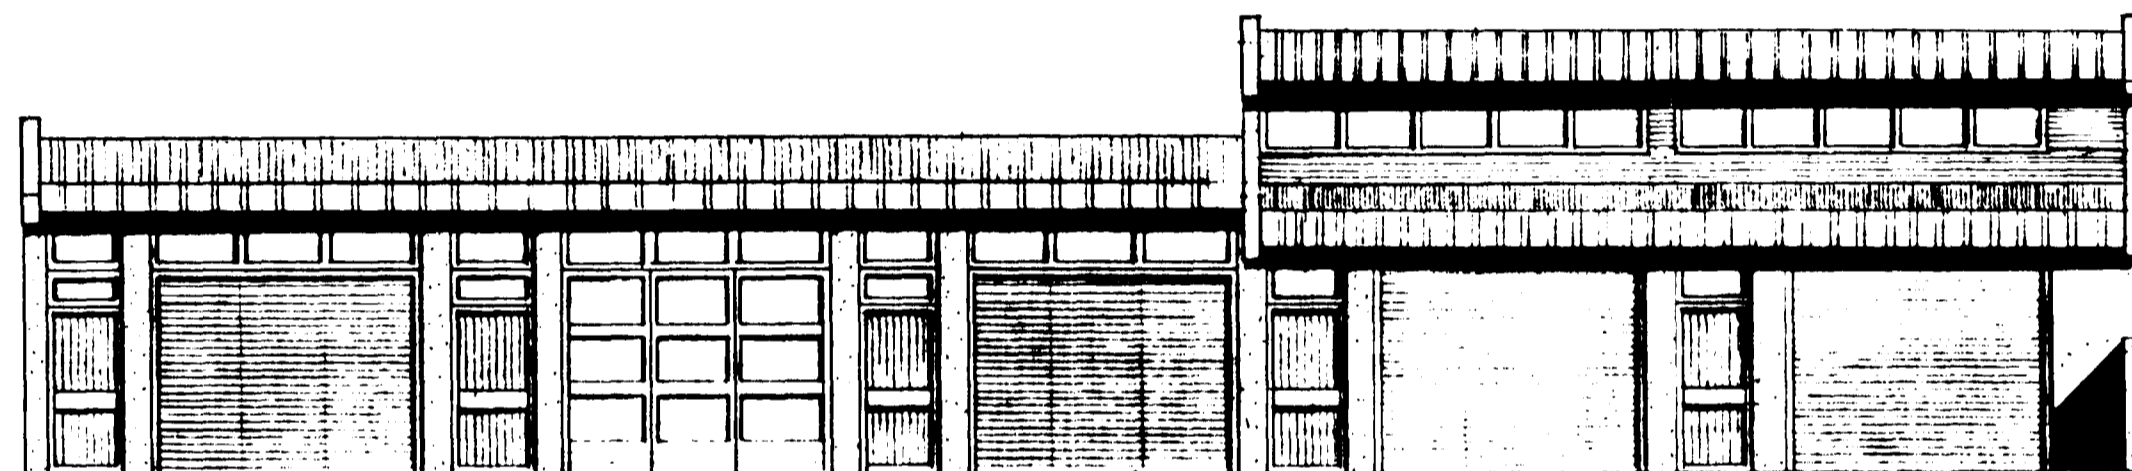


VESTUR

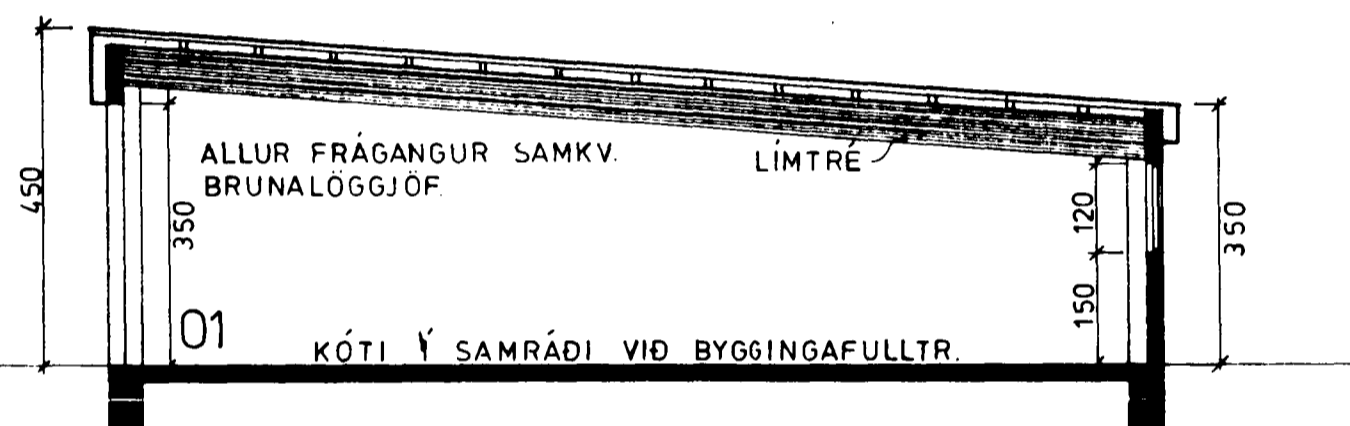


SNID A - A M. 1:100.

$GA = 918.4 \text{ m}^3$

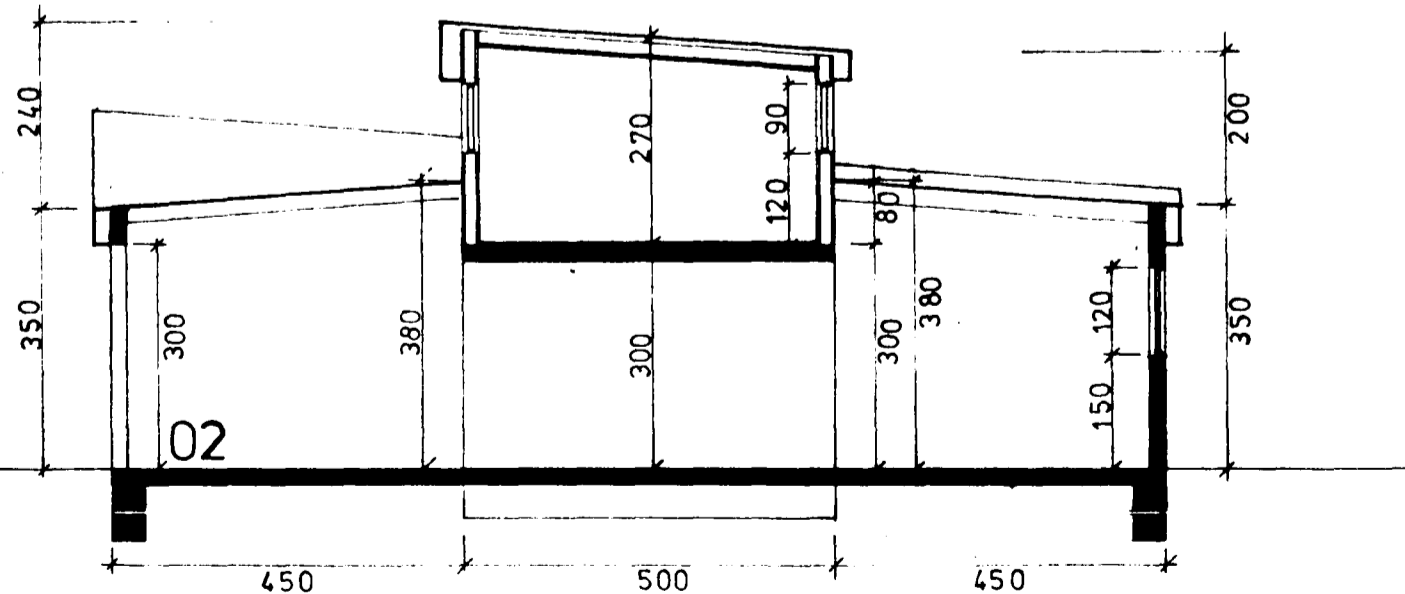


SNID B - B M. 1:100.

$HUO = 719.2 \text{ m}^3$

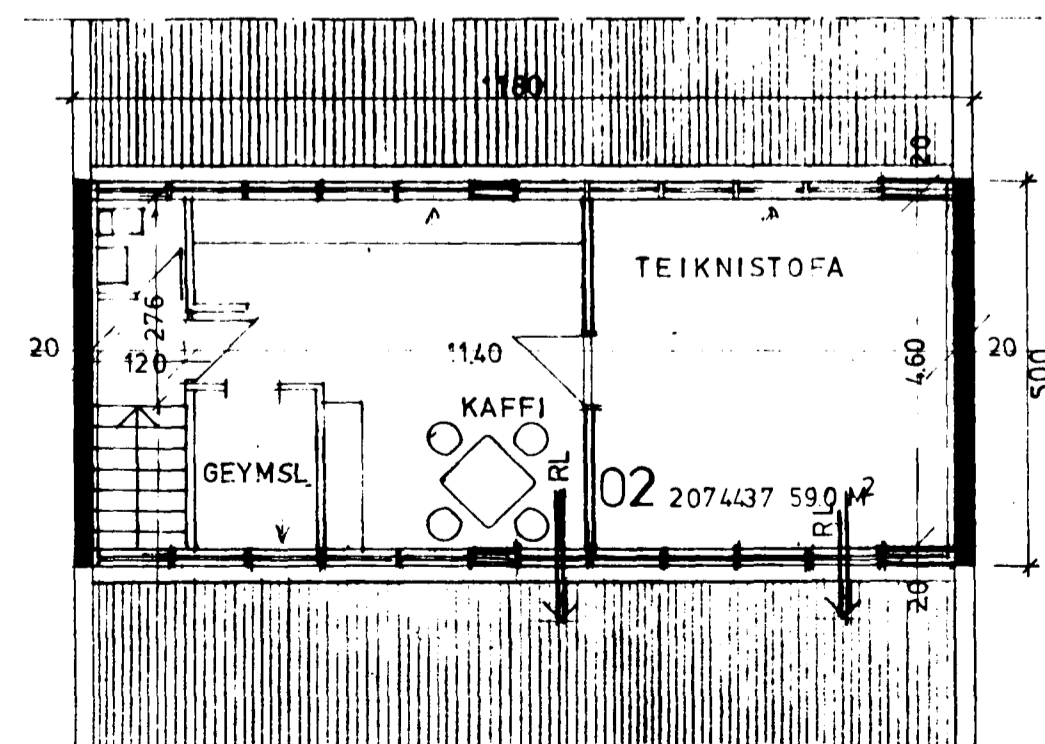

LOFT YFIR VERKSTÆÐI
 59.0 m² BRÚTTÓ.

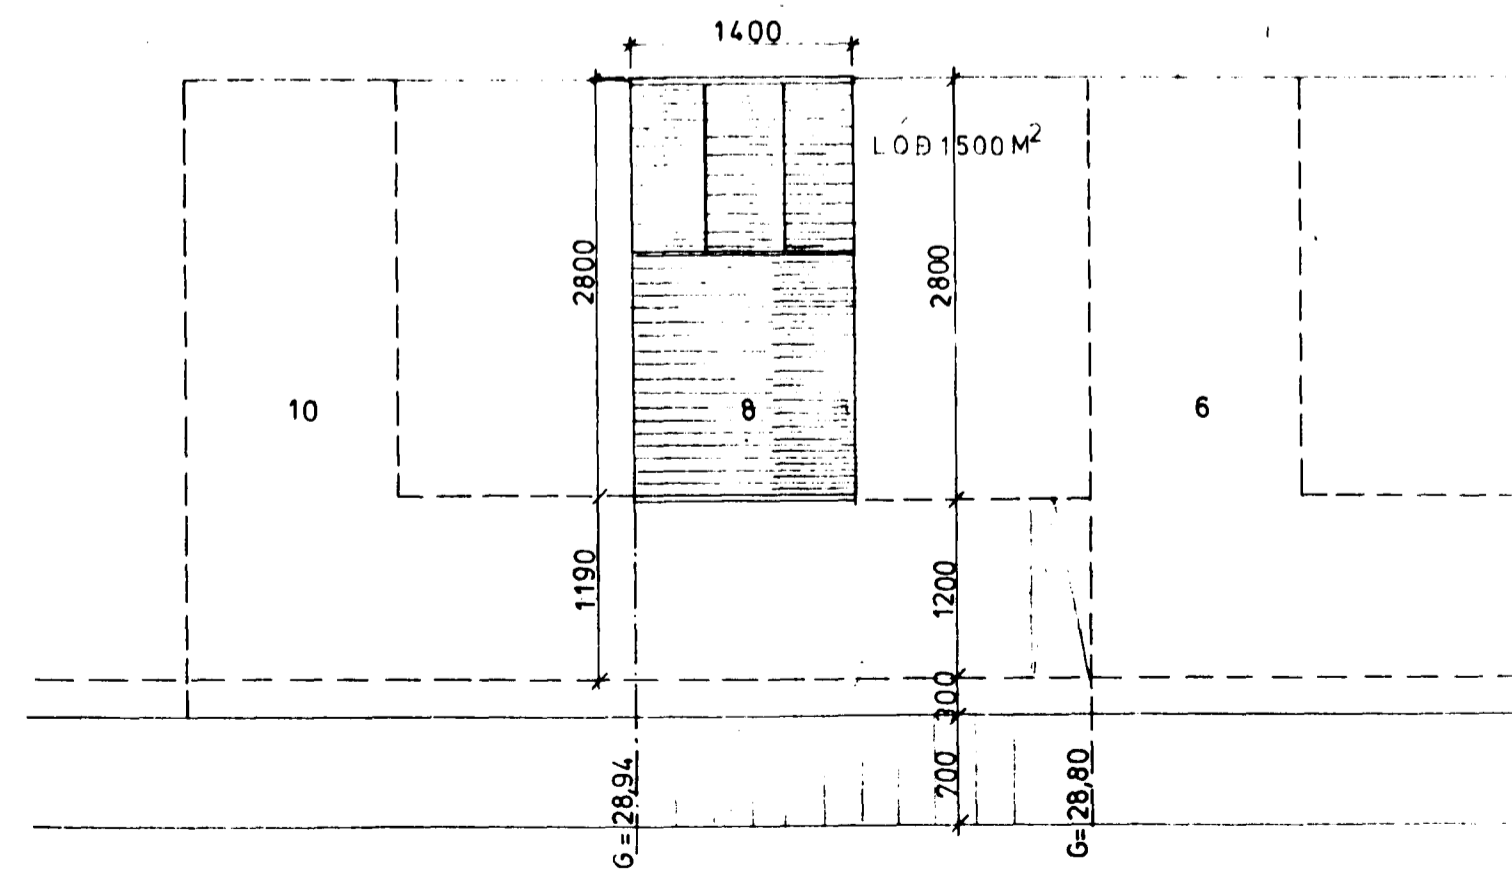

AFSTÖÐUMYND M. 1:500.

LEIÐRÉTT OG STAÐFERT Í SEPT. 1996

LÍLA TEIKNISTOFAN
 Reykjavíkurvegi 66, 220 Hafnarfirði

Ólafur Þorvaldurson
 IÐNÁÐARHÚS DRANGAHRÁUNI 8