


Samþykkt þann

01 OKT. 1996

Byggingafultrúinn í Hafnarfirði
Erlendur Hjálmarsson

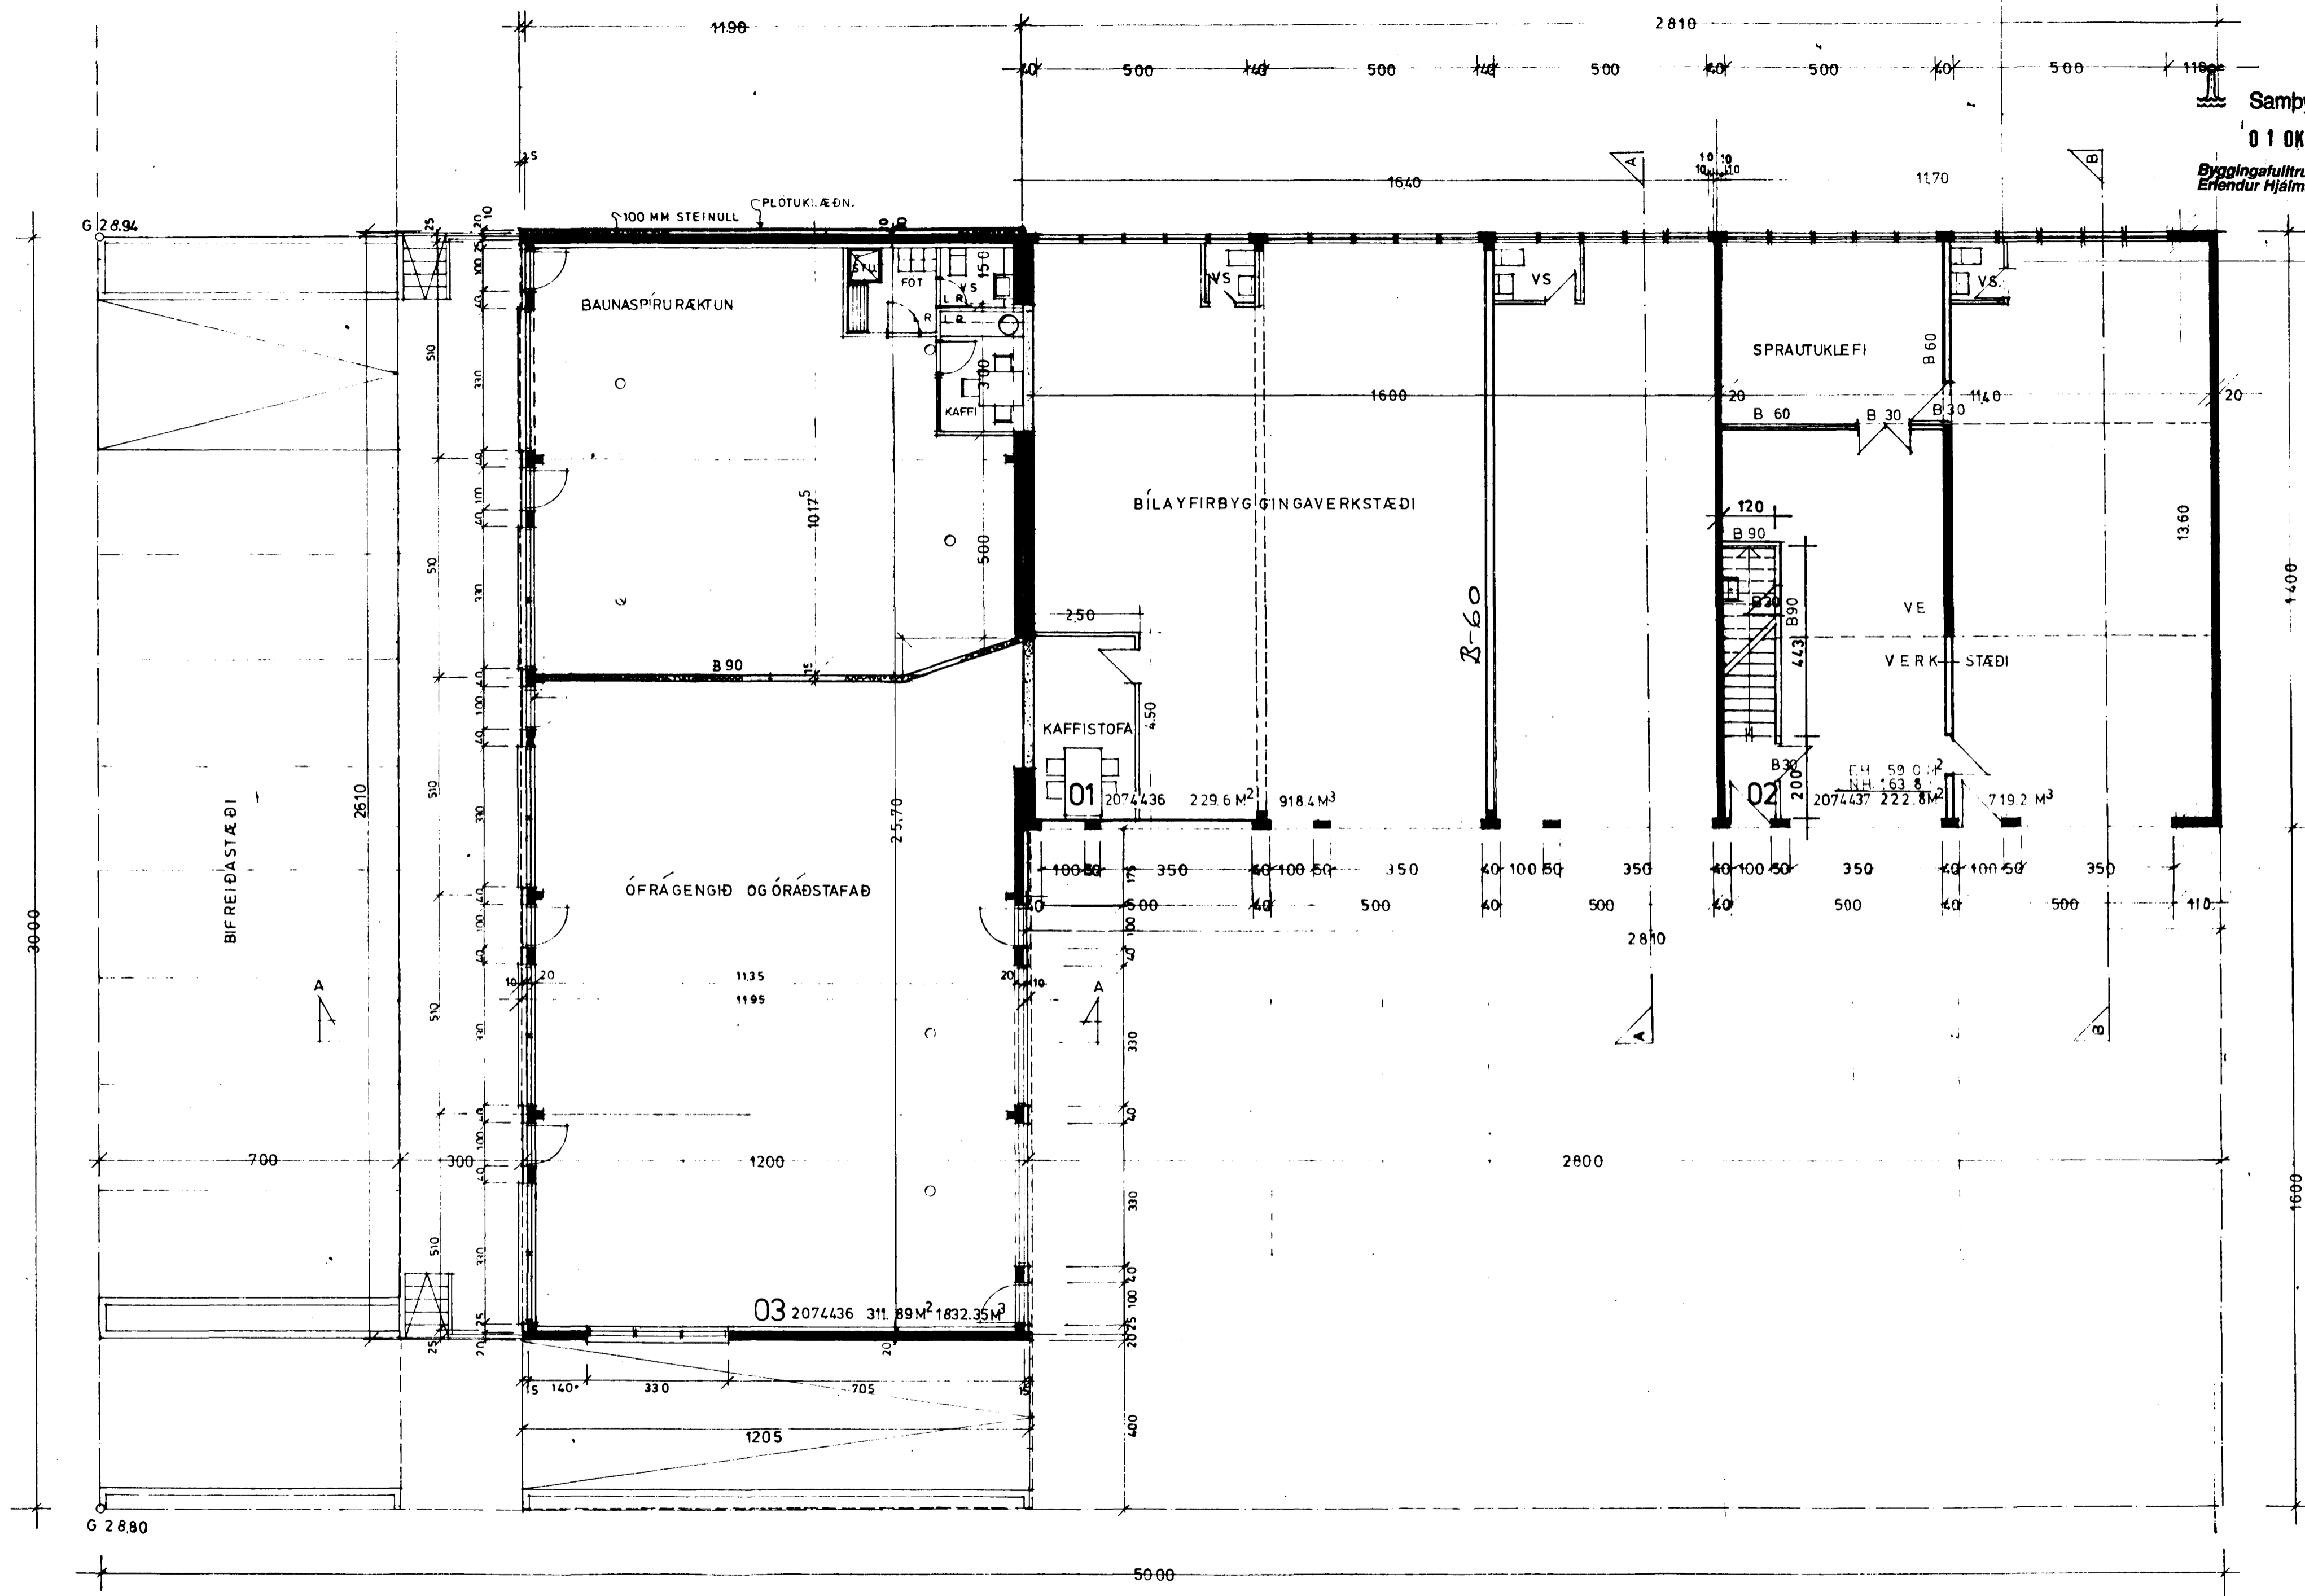

9-2-84
 BREYTT: 22/11-93
 BREYTT: 1/2-92
 BREYTT: (G.M.)-91
 20-2-87