





GRUNNMYND 1:50.

SKÝRINGAR:

KÓTAR ERU AFSTÆÐIR GEFNIR
 Í METRUM
 ÞVERMÁL LAGNA Í MM.
 LAGNAEFNI OG VINNA SKV.
 ÍSLENSKUM STÖÐLUM.

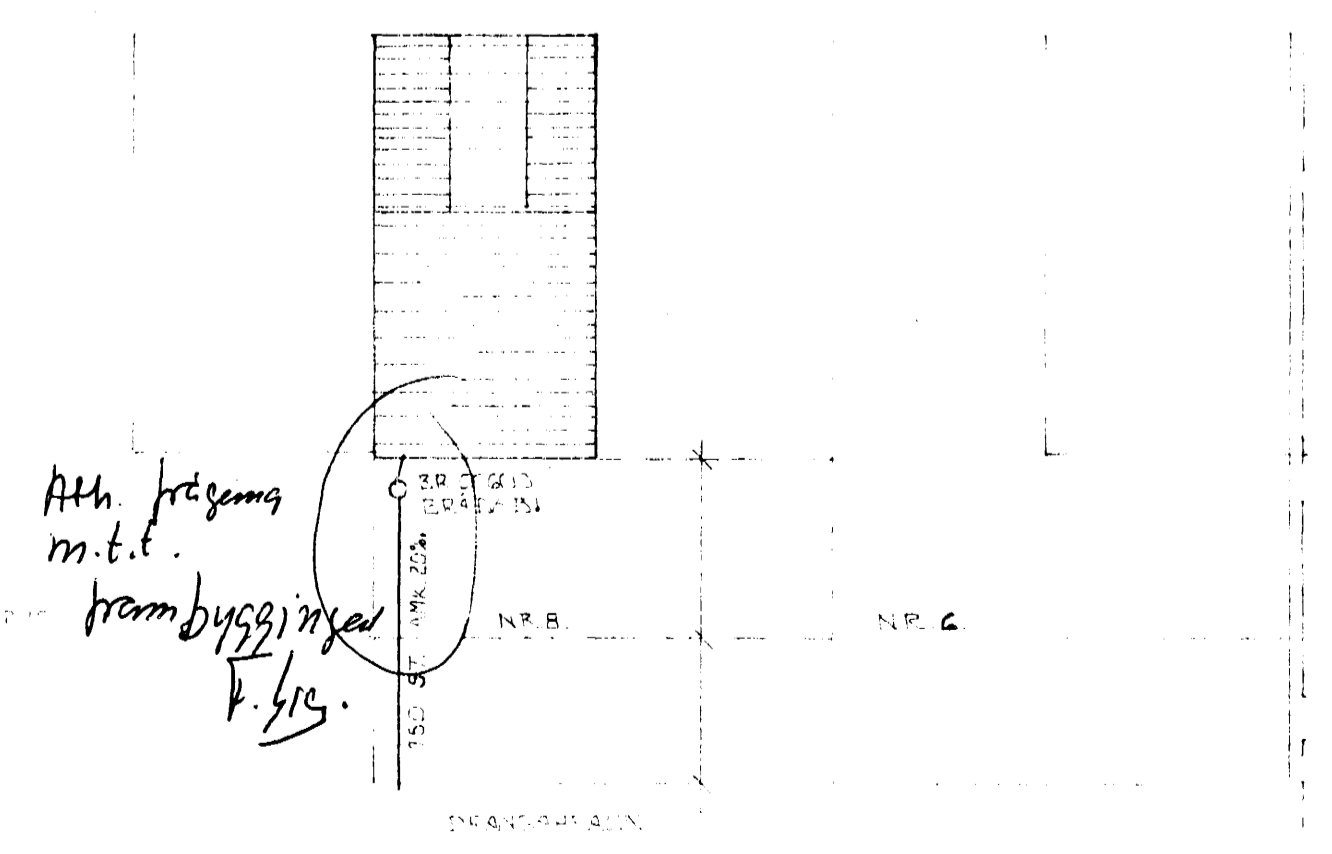

AFSTÖÐUNAND 1:500

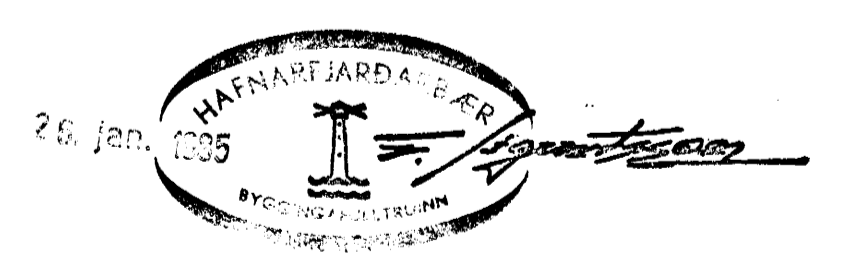

DRANGAHRÁUN 8 HAFNARF.		DAGS.	09.07.82
GRUNNMYND GRUNNLAGNA.		REIKN.	
MÆLIKV. 1:50		TEIKN. NÚM.	8116
SIGURÐUR ÞORLEIFSSON TEIKNFR. S.T.F.		VERK NR.	
STRANDGÖTU 41 HAFNARFJÁRDÁFER SIMI 54751		BLAÐ NR.	02