




**HNITASKRÁ:**

NR.	AUSTUR	NORDUR	NR.	AUSTUR	NORDUR
211	355386,148	396973,096	251	355399,465	397018,259
212	355407,937	396979,864	252	355427,959	397028,497
213	355408,734	396980,149	253	355453,431	397037,649
214	355439,935	396991,359	254	355454,759	397040,501
215	355475,697	397004,207	255	355455,293	397046,664
216	355467,950	397027,989	256	355433,971	397063,440
217	355476,420	397031,032	257	355411,553	397052,063
218	355475,067	397034,796	258	355391,057	397041,661
219	355466,597	397031,753	259	355362,480	397033,724
220	355465,891	397031,499	281	355353,686	397061,927
221	355430,129	397018,651	282	355380,852	397070,064
222	355398,929	397007,441	283	355402,149	397079,839
223	355398,133	397007,156	284	355405,434	397080,067
224	355377,185	397000,725	496	355431,164	397065,648
250	355370,106	397009,265			

**SKÝRINGAR:**

- KVÖÐ UM BÍLASTÆÐI OG STAÐSETNINGU ÞEIRRA. FJÖLDI STÆÐA SAMKVÆMT SKILMÁLUM OG REGLUG.
- BINDANDI MÖRK BYGGINGAREITS
- TENGING MILLI BYGGINGAREITA
- HÁMARKS BYGGINGARREITUR
- BYGGINGARREITUR BÍLAGEYMSLU
- KVÖÐ UM LAGNIR, 4 M
- SÉRAFNOTARÉTTUR
- INNDREGINN BYGGINGARREITUR
- (12) NÚMER LÓÐAR
- E,F,R.. HÚSAGERÐ, SJÁ SKILMÁLA
- (25.215.1) NÚMER ADLIGGJANDI LÓÐABLADA, STAÐGREINIR
- (180351) LANDEIGNANÚMER

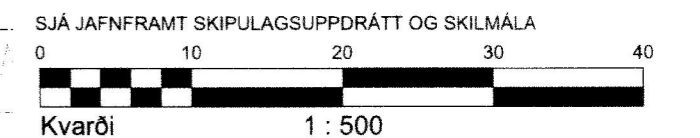

DEILISKIPULAG SAMÞYKKT Í SKIPULAGS- OG BYGGINGARRÁÐI 01.06.2016 OG Í BÆJARRÁÐI, Í UMBODI BÆJARSTJÓRNAR, 11.08.2016. ÖÐLAST GILDI ÞANN 01.09.2016.

**MÆLIBLAÐ 25.230.6**

TEIKNING NR. 423.006

DRANGSSKARÐ 1  
HÁDEGISSKARÐ 1g, 3, 7, 8, 10, 11 OG 12

**HAFNARFJARÐARBÆR**  
UMHVERFIS- OG SKIPULAGSÞJÓNUSTA  
SKARÐSHLÍÐ *aut*

**VSB**  
VERKFRÆDISTOFA

BÆJARHRAUNI 20 / 220 HAFNARFJÖRÐUR  
KENNITALA 710796-2899  
SÍMI 58 58 600  
vsb@vsb.is / www.vsb.is

**HNITASKRÁ:**

NR.	AUSTUR	NORDUR
A	355386,655	397061,770
B	355395,690	397052,424
C	355402,880	397059,374
D	355423,923	397051,827
E	355433,791	397058,655
F	355440,619	397048,786

Breyting A: 05.03.2018/KG; Byggingarreitir við Hádegisskarð 3 og 7 færður fjær lóðamörkum og bílastæðum bætt við framan við byggingarreit.  
Breyting B: 05.07.2022/HKB; Skv. breyttu deiliskipulagi samþ. á fundi skipulags- og byggingarfulltrúa 24.11.2021 sem öðlast gildi 21.02.2022. Drangsskarð 1.