


HNITASKRÁ:

NR.	AUSTUR	NORDUR	NR.	AUSTUR	NORDUR
205	355249,800	396971,131	231	355277,603	396995,319
206	355273,534	396966,606	232	355255,158	396999,667
207	355287,118	396964,957	247	355269,167	397006,876
208	355314,335	396963,658	248	355304,501	397002,847
209	355319,891	396963,718	249	355337,493	397003,799
210	355350,542	396966,044	250	355370,106	397009,265
211	355386,148	396973,096	259	355362,480	397033,724
224	355377,185	397000,725	260	355333,373	397028,958
225	355345,256	396994,604	261	355303,882	397028,126
226	355312,803	396992,661	262	355274,084	397032,093
227	355288,083	396994,005	278	355279,693	397060,860
228	355287,950	396989,998	279	355303,151	397057,978
229	355279,517	396991,008	280	355328,581	397058,225
230	355280,078	396994,968	281	355353,686	397061,927

SKÝRINGAR:

- KVÖÐ UM BILASTÆÐI OG STAÐSETNINGU ÞEIRRA. FJÖLDI STÆÐA SAMKVÆMT SKILMÁLUM OG REGLUG.
- BINDANDI MÖRK BYGGINGAREITS
- TENGING MILLI BYGGINGAREITA
- HÁMARKS BYGGINGARREITUR
- BYGGINGARREITUR BÍLAGEYMSLU
- KVÖÐ UM LAGNIR, 4 M
- SÉRAFNOTARÉTTUR
- INNDREGINN BYGGINGARREITUR
- NÚMER LÓÐAR
- HÚSAGERÐ, SJÁ SKILMÁLA
- NÚMER AÐLIGGJANDI LÓÐABLADA, STAÐGREINIR
- LANDEIGNANÚMER

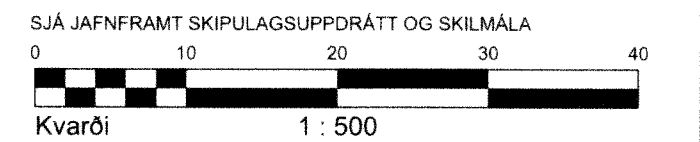


DEILISKIPULAG SAMÞYKKT Í SKIPULAGS- OG BYGGINGARRÁÐI 01.06.2016 OG Í BÆJARRÁÐI, Í UMBOÐI BÆJARSTJÓRNAR, 11.08.2016. ÖÐLAST GILDI PANN 01.09.2016.

MÆLIBLAÐ 25.230.3

TEIKNING NR. 423.003

DRANGSSKARÐ 5 OG 9
HÁDEGISSKARÐ 13, 14, 16, 17, 18, 21, 21g, 23

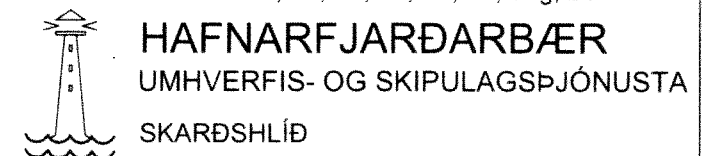

VSB
VERKFRÆÐISTOFA

BÆJARHRAUNI 20 / 220 HAFNARFJÖRDUR
KENNITALA 710796-2899
SÍMI 58 58 600
vsb@vsb.is / www.vsb.is

Breyting A: 05.03.2018/KG; Byggingarreitir við Hádegisskarð 13 til 19 færður fjær lóðamörkum og bilastæðum bætt við framan við byggingarreit.
Breyting B: 01.11.2018/HKB; Göngupverur við Hádegisskarð 23 færð mitt á milli lóða við Hádegisskarð 21 og 23.
Breyting C: 21.08.2023/HKB; Skv. breyttu deiliskipulagi samþ. á afgreiðslufundi skipulags- og byggingarfulltrúa 19.07.2023 sem öðlast gildi 03.08.2023. Drangsskarð 5.