

**SKÝRINGAR:**

FRÁGANGUR Á LÓÐAMÖRKUM VERÐI GERÐUR Í SAMRÁÐI VIÐ LÓÐARHAFA AÐLIGGJANDI LÓÐA. STÆRD OG STAÐSETNING LÓÐA, BYGGINGARREITA OG BÍLASTÆÐA ERU SÝND Á MÆLIBLÖÐUM.

2h= HÚS Á TVEIMUR HÆÐUM  
 G= REIKNUÐ HÆÐ Á GÖTU, GANGSTÉTT, -STÍG EDA LÓÐAMÖRKUM  
 L= LANDHÆÐ VIÐ LÓÐAMÖRK (LEIÐBEINANDI)  
 H= HÆÐ Á AÐKOMUGÓLFÍ - SJÁ SKILMÁLA  
 VH= VEGGHÆÐ  
 Fr= TENGIHÆÐ Á REGNVATNSFRÁRÆSI  
 Fs= TENGIHÆÐ Á SKÓLPFRÁRÆSI  
 HÆÐARLÍNUR INNAN LÓÐAMARKA ERU BINDANDI FYRIR HÖNNUN LÓÐA

BAKRÁRARVATN HITAVEITU SKAL VEITA Í REGNVATNSFRÁRÆSI. NEYSLUVATNSHEIMÆÐAR ERU Ø50 mm PE100, NEMA ANNAD SÉ SÝNT Á TEIKNINGU. TENGIHÆÐ NEYSLUVATNSHEIMÆÐAR ER AÐ ÖLLU JÖFNU 1,2 m UNDIR YFIRBORDI LANDS.


- NEYSLUVATNSHEIMÆÐ (MEÐ LOKA)
- REGNVATNSFRÁRÆSI
- SKÓLPFRÁRÆSI
- STÖBVEGGUR

13 NÚMER LÓÐAR

E,F,R.. HÚSAGERÐ, SJÁ SKILMÁLA

25.215.1 NÚMER AÐLIGGJANDI LÓÐABLADA

SJÁ JAFNFRAMT SKIPULAGSUPPDRAÐT OG SKILMÁLA

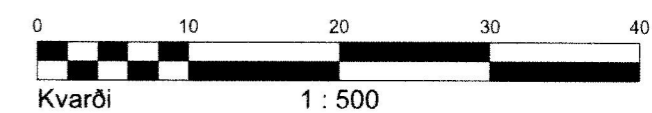

**HÆÐABLAÐ 25.230.1**

TEIKNING NR. 423.051

DRANGSSKARÐ 6, 8, 8g, 10 OG 12

BJARGSSKARÐ 2g, 3 OG 5



**VSB**  
 VERKFRÆÐISTOFA

BÆJARHRAUNI 20 / 220 HAFNARFJÖRDUR  
 KENNITALA 710796-2899  
 SÍMI 58 58 600  
 vsb@vsb.is / www.vsb.is

Breyting A: 05.03.2018/KG; Nyrsti hluti byggingarreits við Drangsskarð 10 hækkaður um eina hæð.  
 Breyting B: 09.06.2020/HKB; Skv. breyttu deiliskipulagi samp. í Skipulags- og byggingarráði 24.03.2020 sem öðlast gildi 20.04.2020. Drangsskarð 10.  
 Breyting C: 21.12.2020/HKB; Skv. breyttu deiliskipulagi samp. á fundi skipulags- og byggingarfulltrúa 28.10.2020 sem öðlast gildi 23.11.2020. Bjargsskarð 5.  
 Breyting D: 24.01.2022/HKB; Skv. breyttu deiliskipulagi samp. á fundi skipulags- og byggingarfulltrúa 10.08.2021 sem öðlast gildi 22.12.2021. Drangsskarð 8.