GRUNNMYND 9.HÆÐAR OG LOFT 1:50

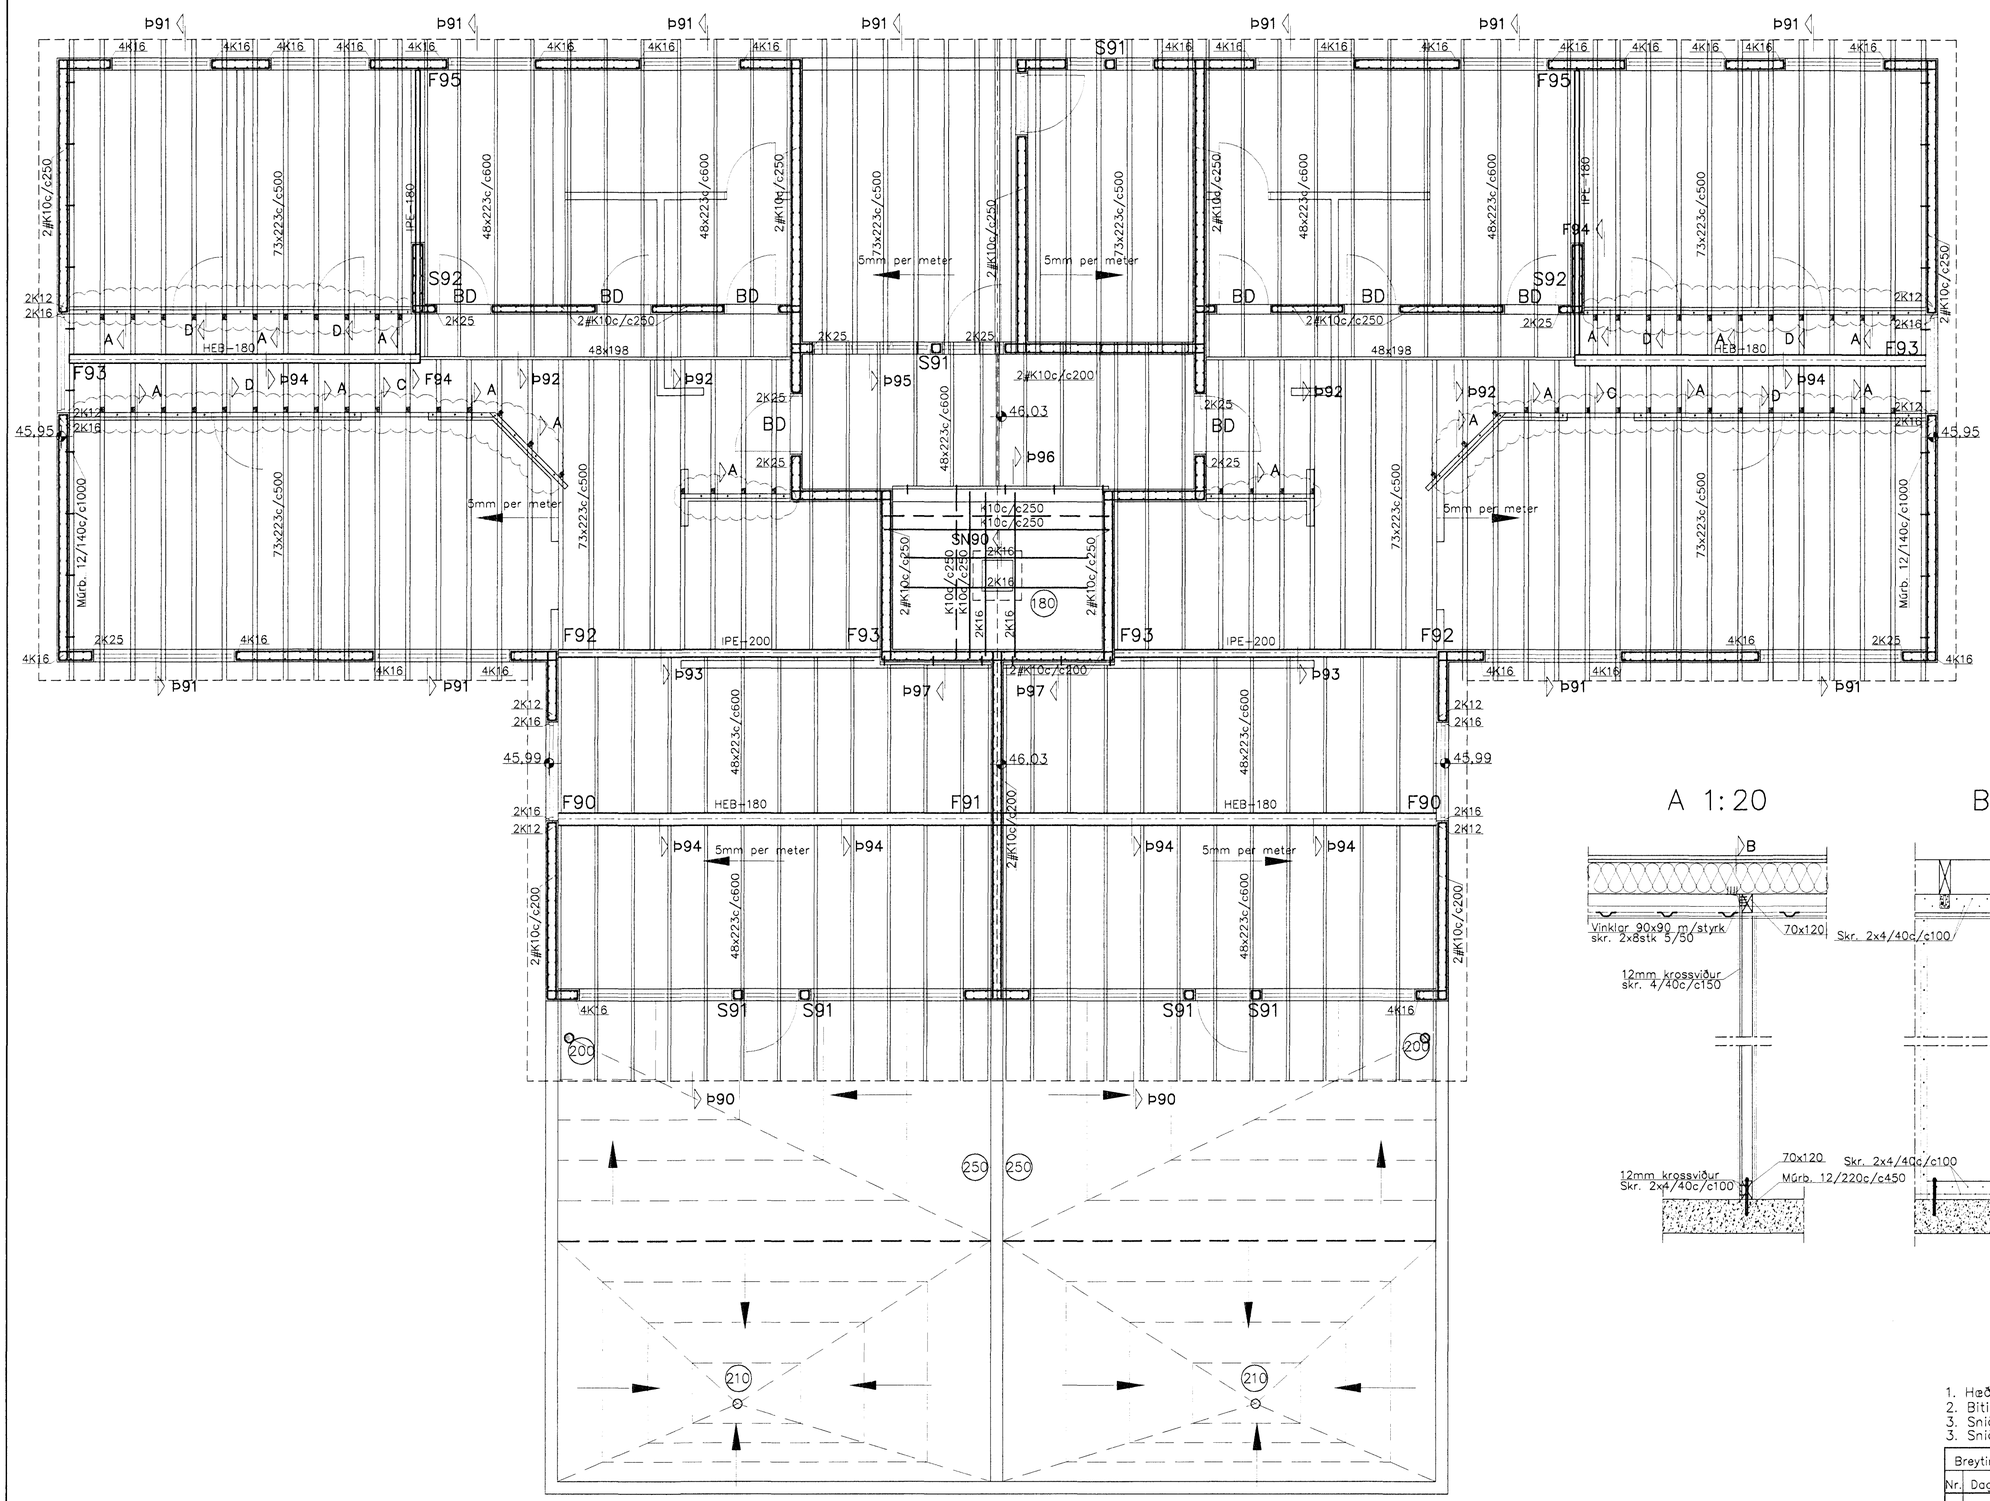

C 1:20

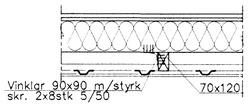

D 1:20

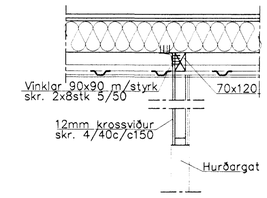

A 1:20

B 1:20

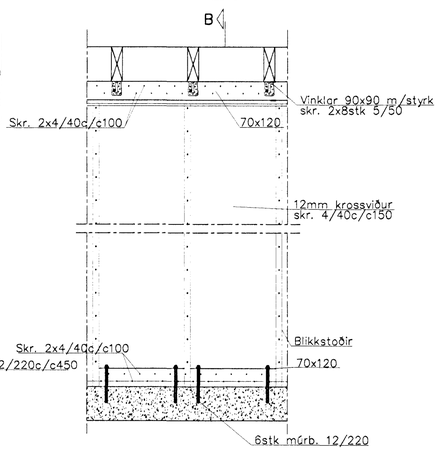

1. Hæðarlega svala breytist
2. Biti í þaki breytist
3. Snið A–A og B er nýtt
3. Snið A og B breytast og C og D eru ný

Breytingar		
Nr.	Dags.	Nafn
1	16.12.05	HS
2	04.01.06	HS
3	29.02.06	HS
4	15.09.06	HS

DREKAVELLIR 18, HAFNARF.

Verkfræðistofa Þráinn & Benedikt
Laugavegi 178, 105 Rvk.
Sími: 553 1770, 568 7775, Fax: 568-7701
Netfang: verkfraedistofa@verkfraedistofa.is

H ÞK | T HS | S
M 1:50
Nr. B501

Burðarvirki veggir og þak
9. hæðar

Dags. sept.'05
030638-4839