



Skurður A - A

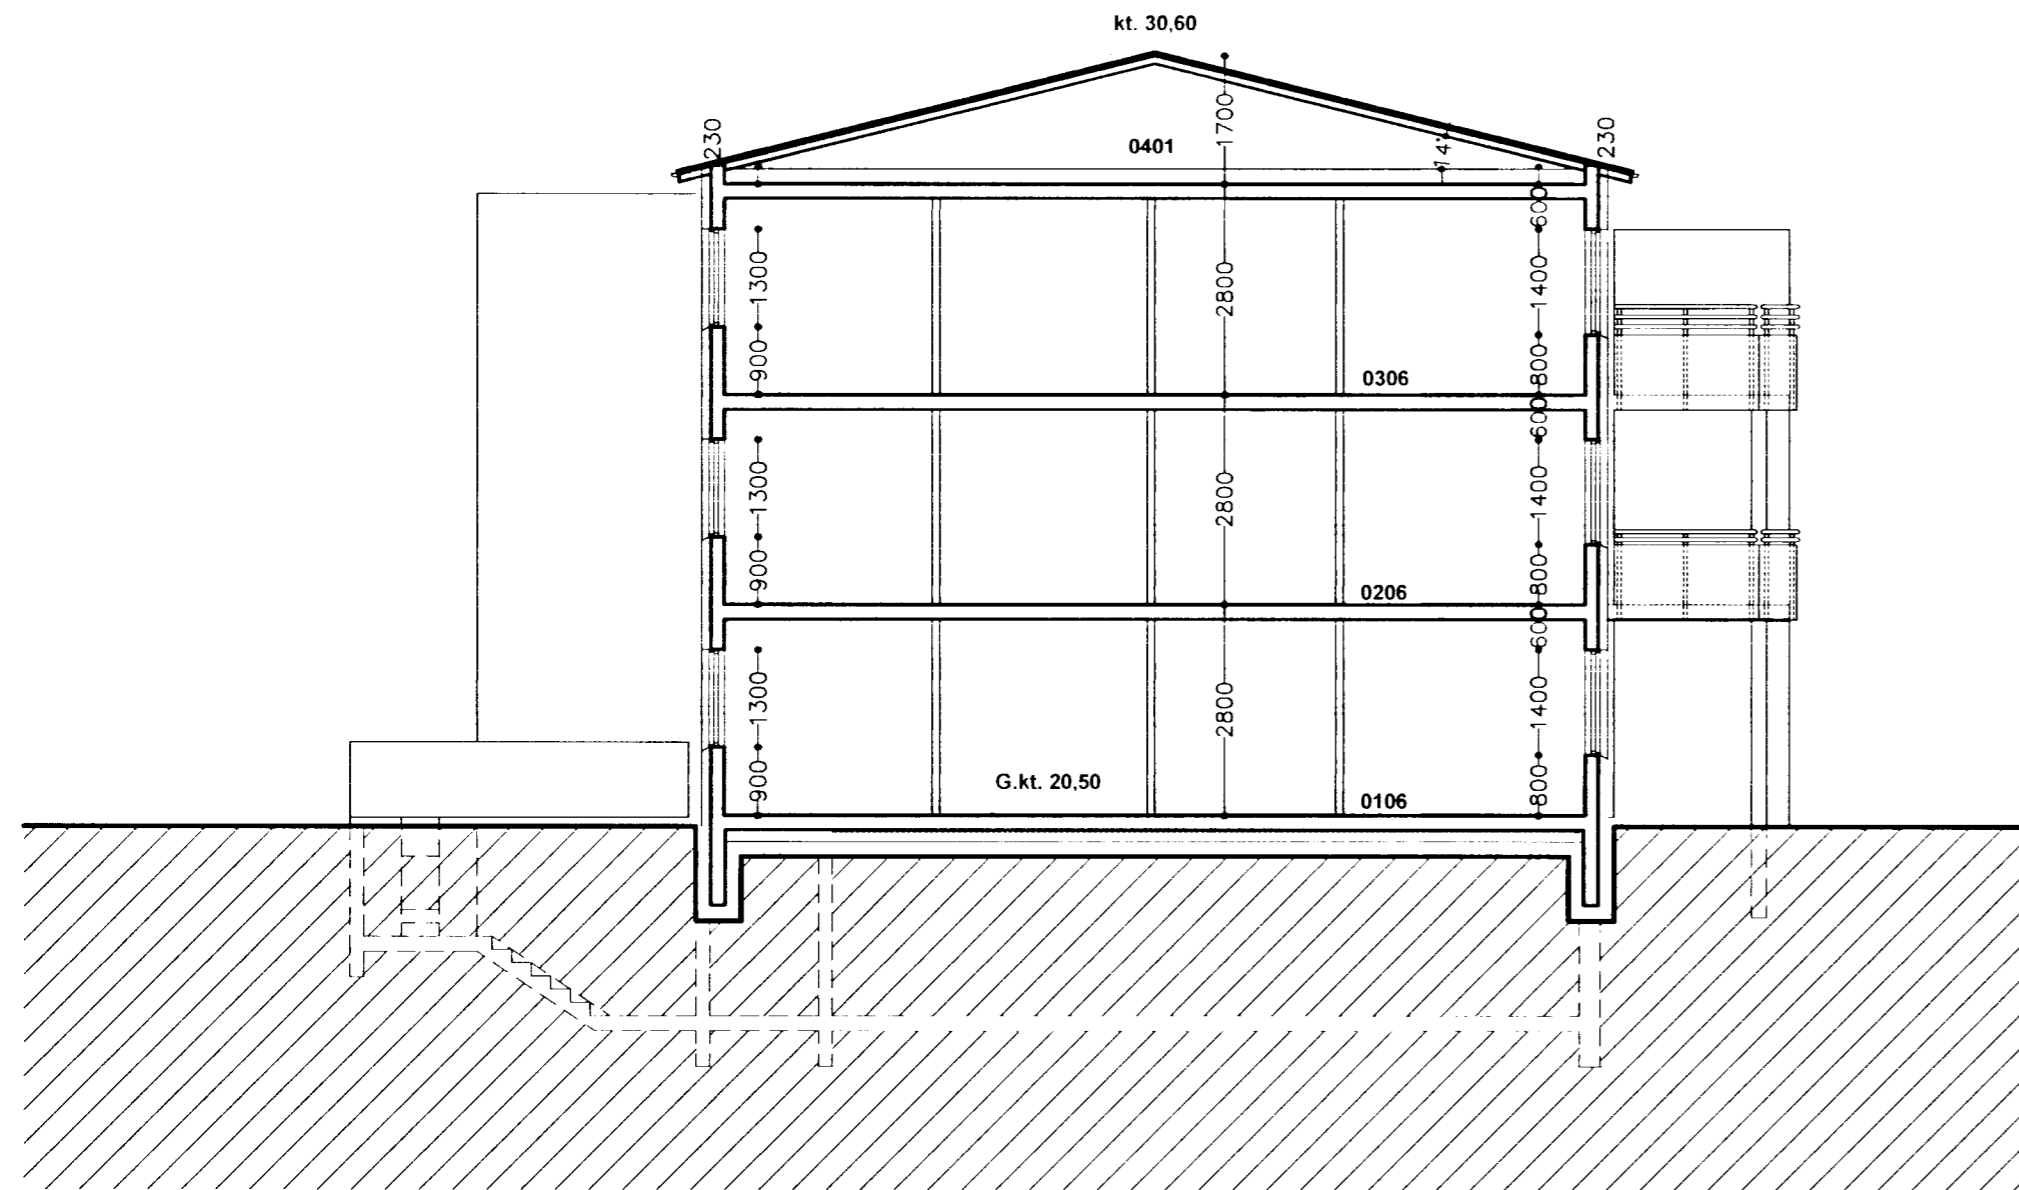

Skurður B - B

VARÐANDI Einingar í húsi:
Einingar skulu vottadar sbr. ákvæði
í byggingarreglugerð og skal áfærðing
um það lítið fyrir hia byggingarfull-
trúaður en þær koma á byggingar-tad.
Húsi með einingum án vottunar
fjá ekki í skeldisvottar?

Byggingarfulltrúi
samþykkir erindið.
29. SEPT. 2004
Bent skal að samþykki þessi veðin ekki ák-
tver en eftir þessum erindi og áfærðing-
um og skráningu þessa hafa áskilningu ríkiss-
Byggingarfulltrúi í Hafnarfirði
Eh. Kristján Þórunnsson

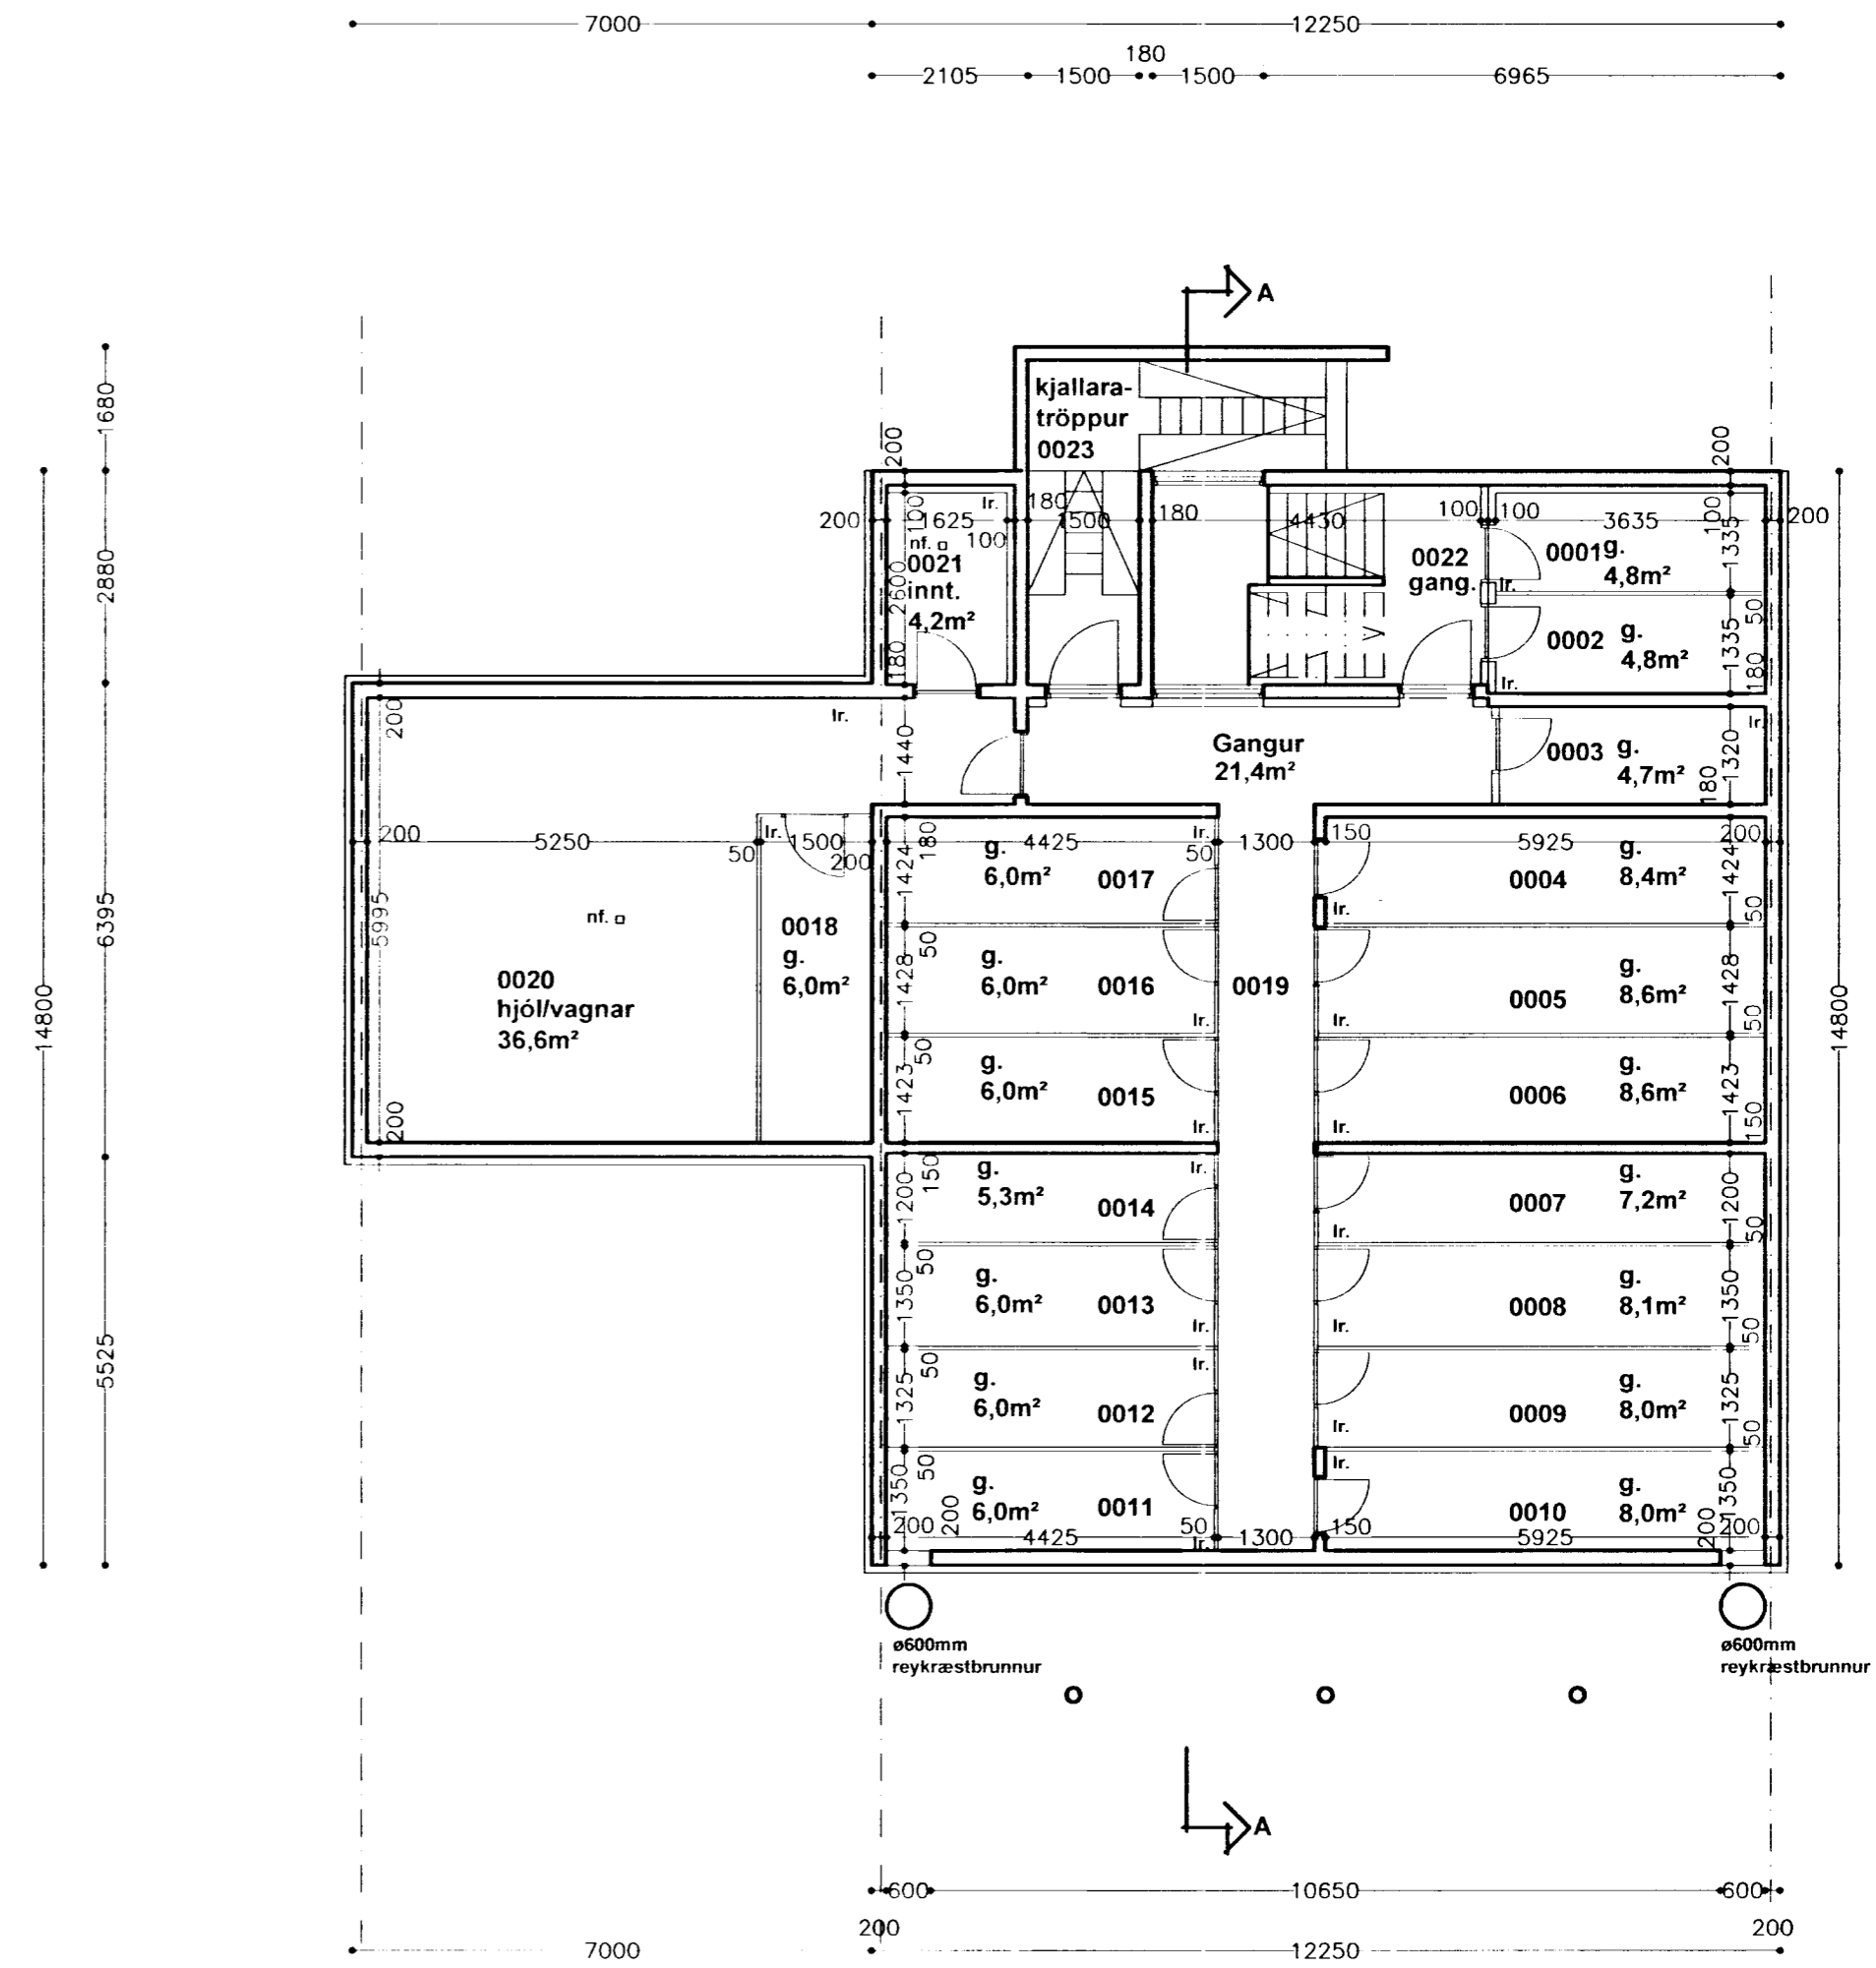

Drekavellir 20 Hafnarfirði

Grunnmynd kjallara, þversnið	kvarði 1:100	teikn. nr. 2
Ágúst Þórðarson byggingafræðingur bfi kt. 041051-4509 sími 554 2241, 893 8601 fax 554 2231 netf. rymi@islandia.is	dags. 09.09.2004	breytt: 27.09.2004
Ingi Gunnar Þórðarson byggingafræðingur bfi kt. 280453-3239 Smiðjuvegi 11 200 Kópavogi sími 554 3523, 897 3523 fax 554 35 23 netfang: igh@simnet.is		

Breytt dags.	Eðli breytinga	Breytt dags.	Eðli breytinga	Breytt dags.	Eðli breytinga	Breytt dags.	Eðli breytinga
		27.09.2004	Kjallari stækkaður og skráningartöflu breytt.	21.09.2004	Þakhlir settur inn, sorpski á áths. sk.töflu og texti v/hjólaq m²		