


Breytingar:  
 A. Dags 13.04.2006  
 Breytt er útvægja þykkt frá 220mm í 260mm.  
 Málsetning húss að utan er óbreytt.  
 Skipulag eldhúss breytt í lífshátar.  
 Ný skráningartafla FMR dags 13.04.2008  
 Enginn önnur breyting.  
 B. Dags 19.03.2007  
 Breytt er hæðarkota aðkomuhæðar frá GK=25.60  
 í GK=25.85  
 Málsetning húss að utan og að innan er óbreytt.  
 Skráningartafan FMR breytt.  
 C. Dags 15.10.2012  
 Byggingariðsýningu hefur verið breytt.  
 Frágangur útklæðningar einnig breytt.  
 Hitakerfi hússins hefur verið breytt í gólfhitakerfi.  
 Veggurinn (með hurð H16), milli geymslu og bílskúrs, hefur verið  
 fjarlægður.  
 Geymslurými hefur verið flutt í rýmið sem áður var  
 vinnuherbergi, við andrymi hússins.  
 Ný skráningartafla FMR útg. dags. 12.10.2012  
 Engar aðrar breytingar.

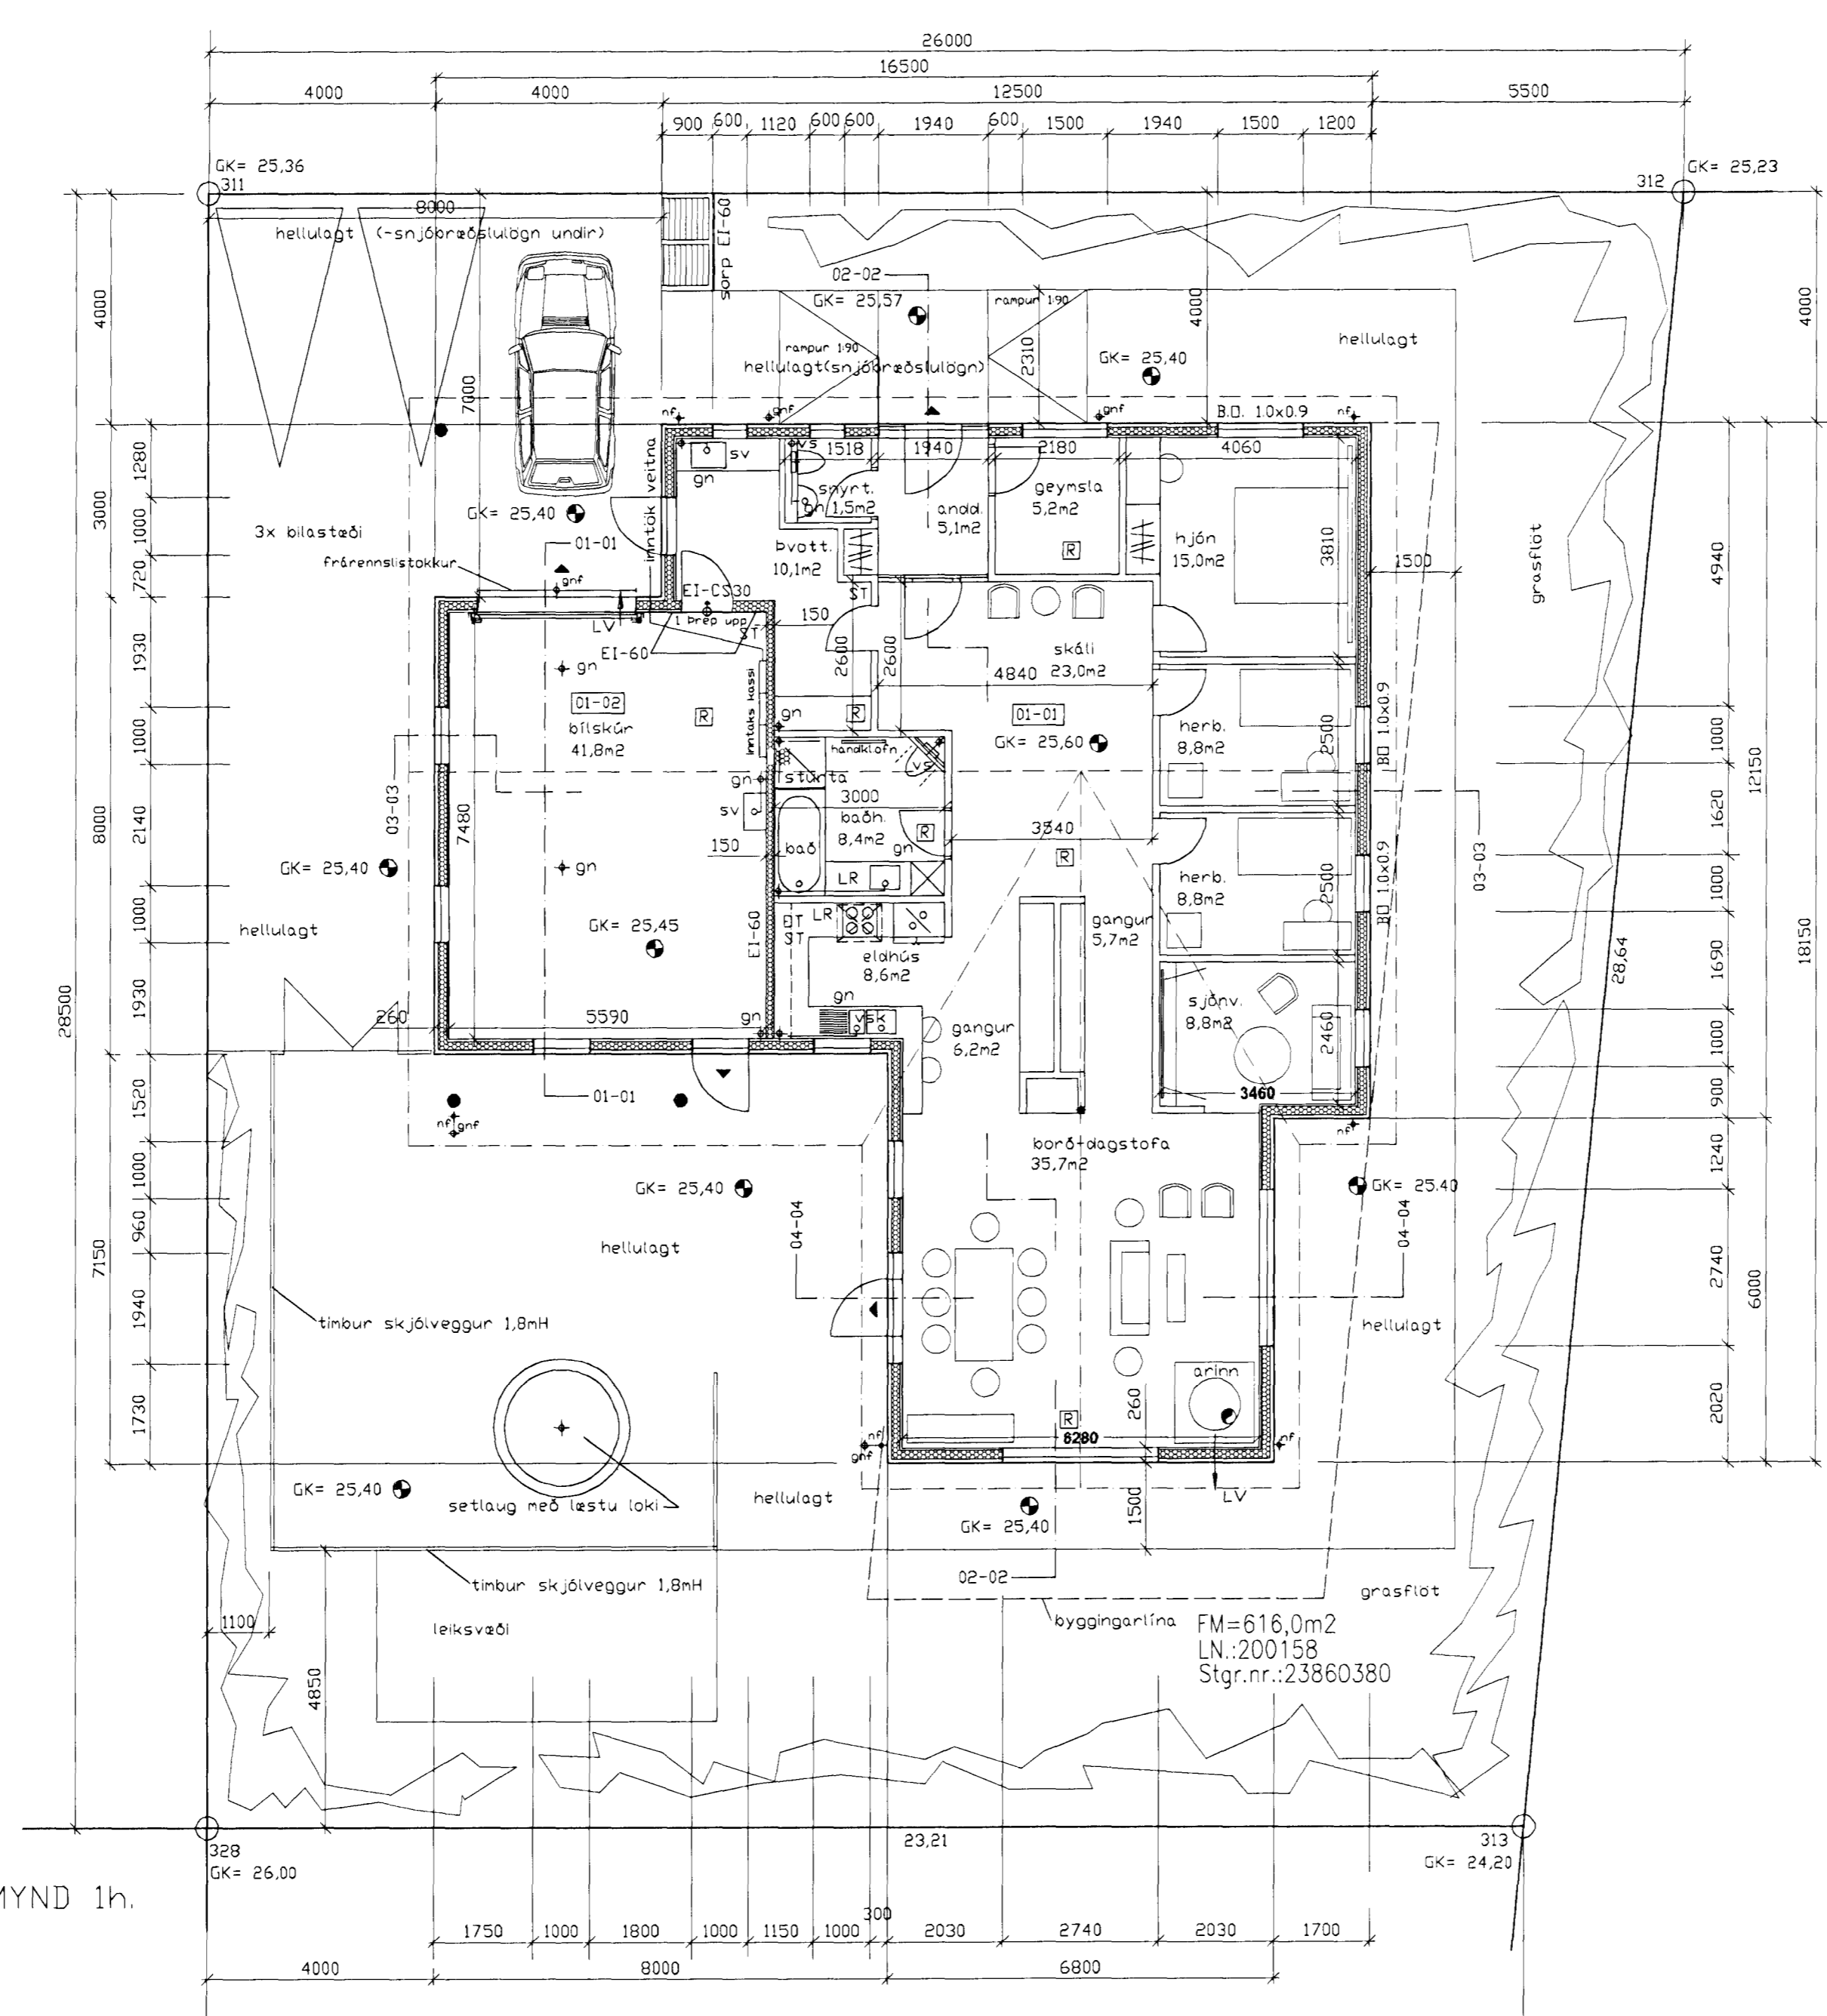

GRUNNMYND 1h.

○ ságeimur arkitektar hafnarfjörður  
 Friðrik Friðriksson arkitekt FAÍ, kt: 211256-4519  
*Hann Salomonsson*  
 Marteinn Huntingdon-Williams, RIBA; FAÍ  
 Merkurgrata 5 220 Hafnarfjörður  
 kt:130755-8019  
 gsm: 869 7354  
 ©ságeimur arkitektar 2012

Drekavellir 43  
 Hafnarfjörður  
 Einbýlishús fyrir Svava og Kjartan Egilsson

Aðalteikningar  
 Dags. 15.10.2012  
 Verknr. 157.0  
 Teiknnr. 01-02/C  
 Efni. grunnmynd 1h.  
 Mkv. 1:100