


Sámþykkt þann
 10. NOV 2010

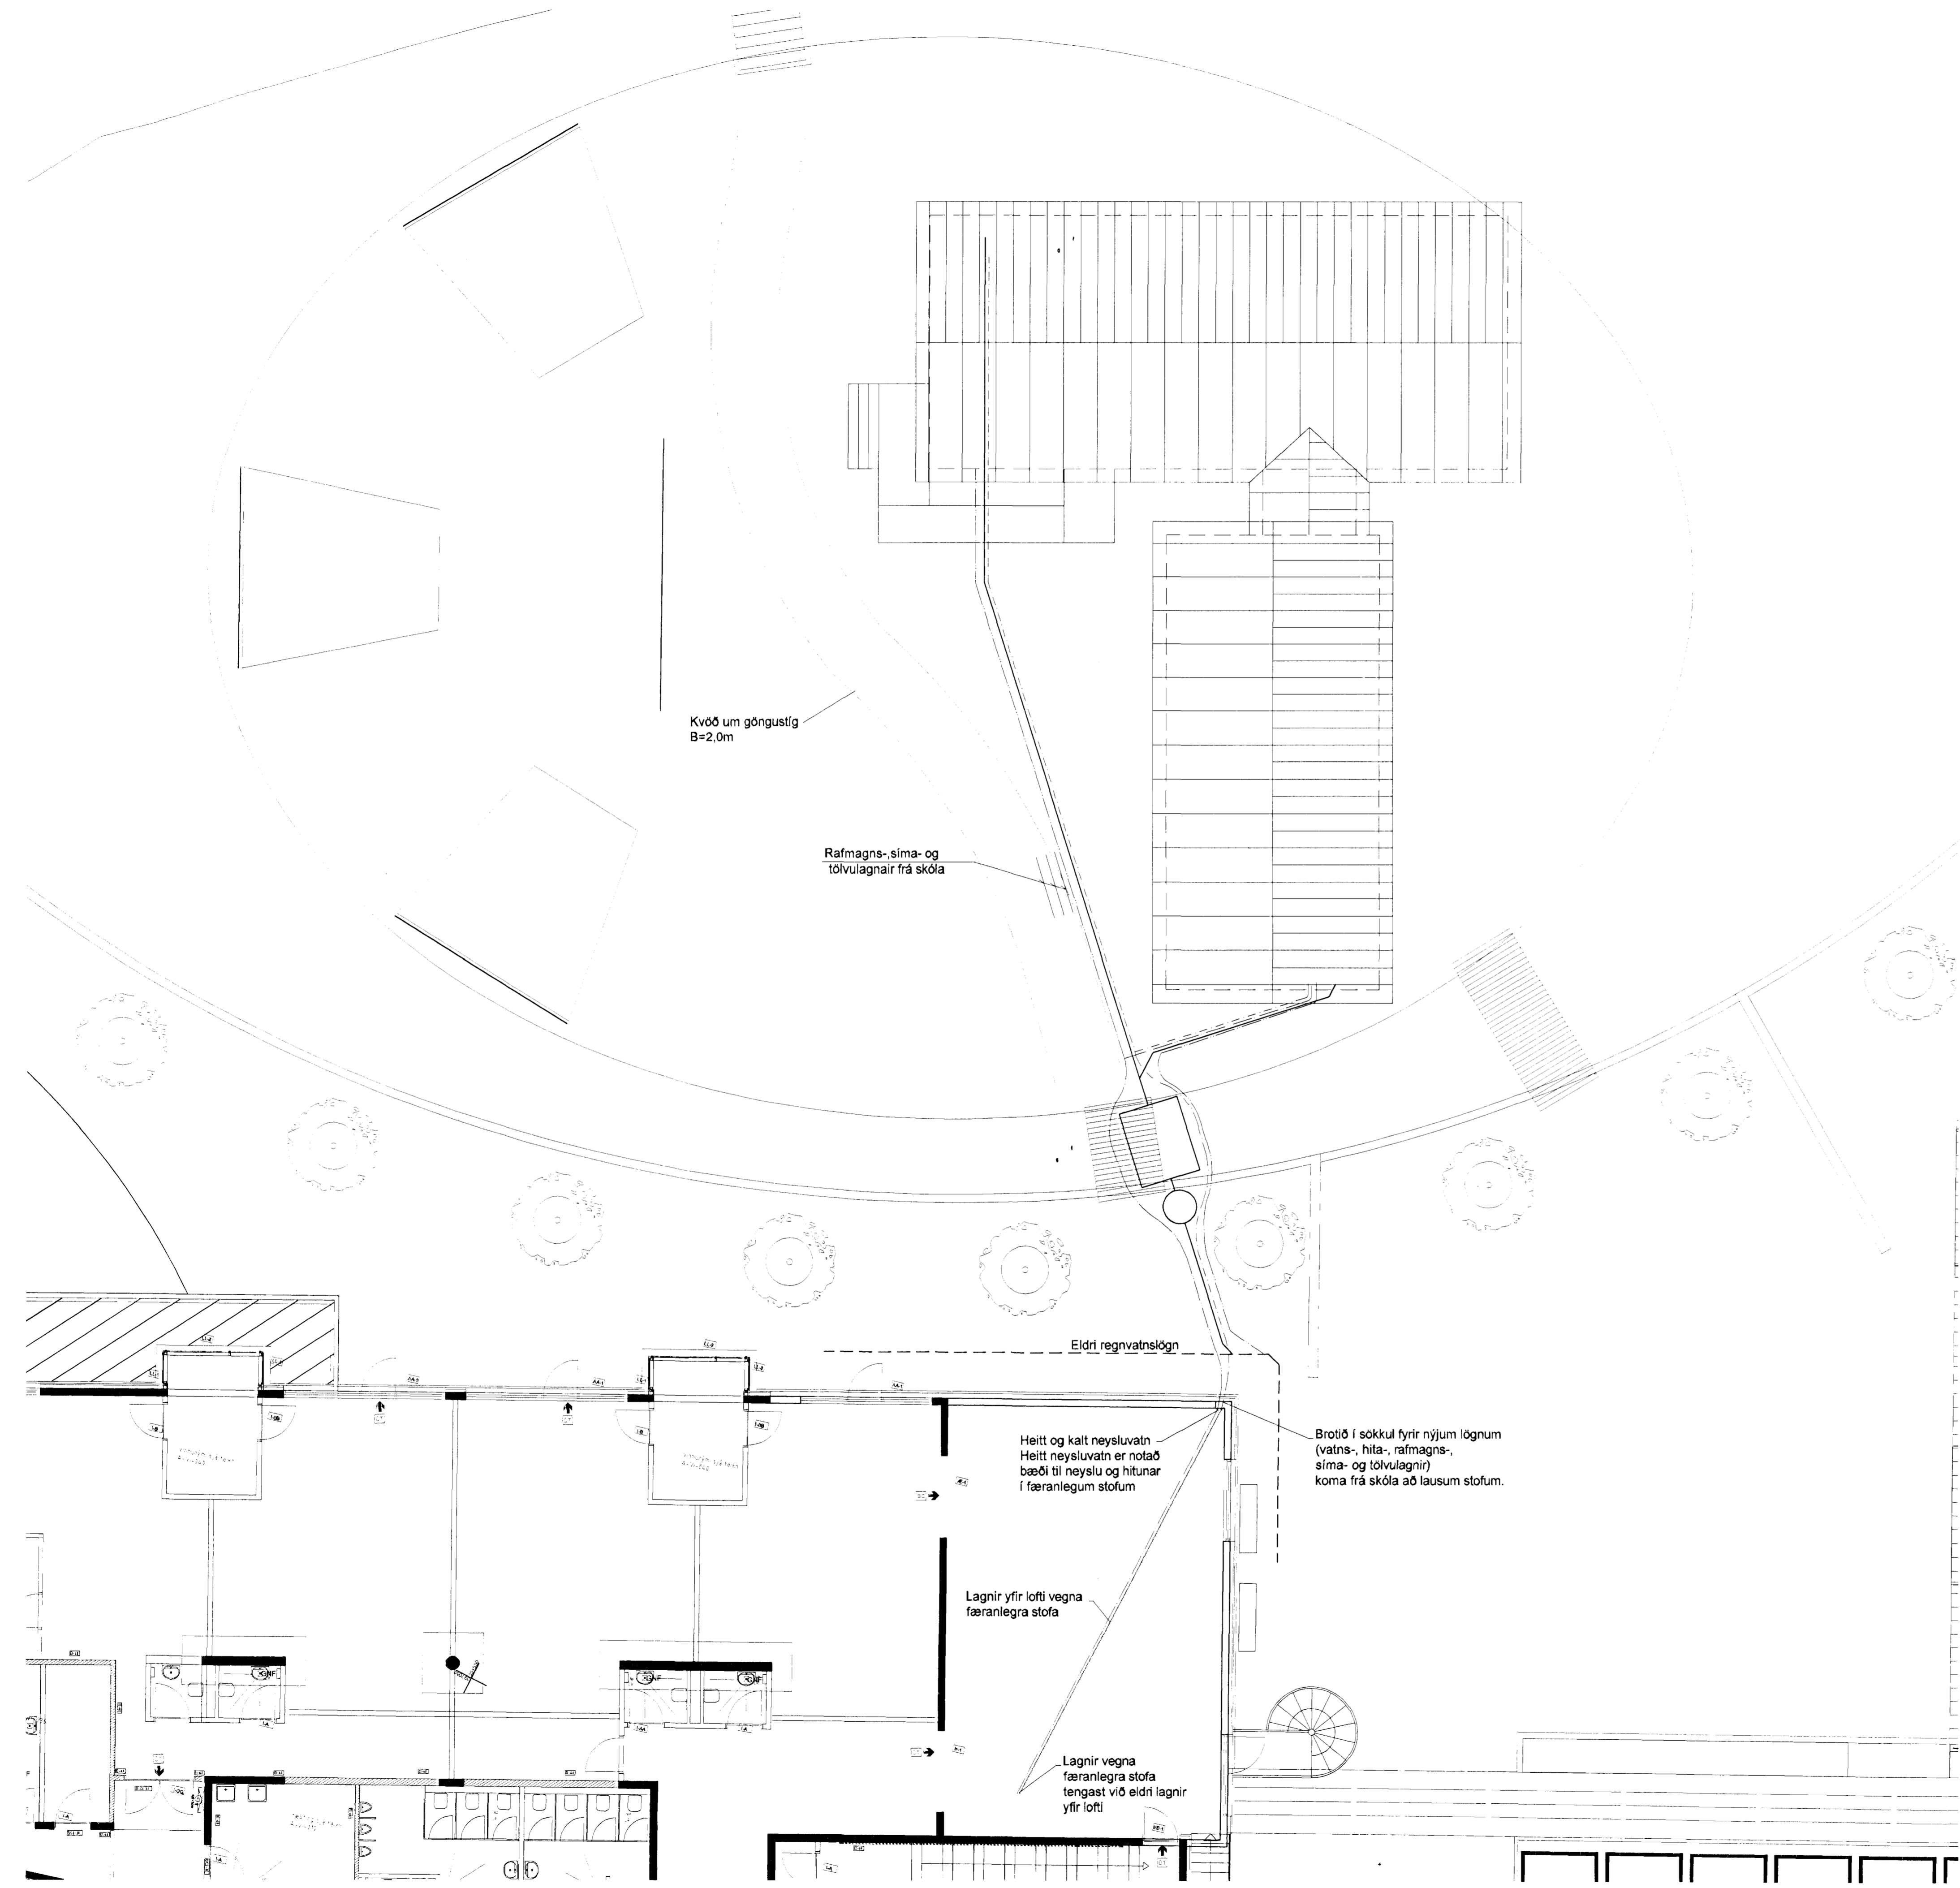

A	Reyndartekning	AS	26.10.10
Ctg	Breytingar	Stofuskr	Daga

Reyndartekning			
Drekavellir 9, lausar stofur			
Strendingur ehf. Verkfræðingur Laugavegur 13-15, 101 Reykjavík Sími: 592 5500, Faxi: 592 5501 Email: stendingur@stendingur.is	Lagnir afstaða	Daga 29.7.2010	Teiknað / hönnuð af JW/AS
Mækkun 1:100	Blátt / gult 302	Blátt / gult A1	Blátt / gult A1

Lagnir - lausar stofur