


12/1 2012  
*J*

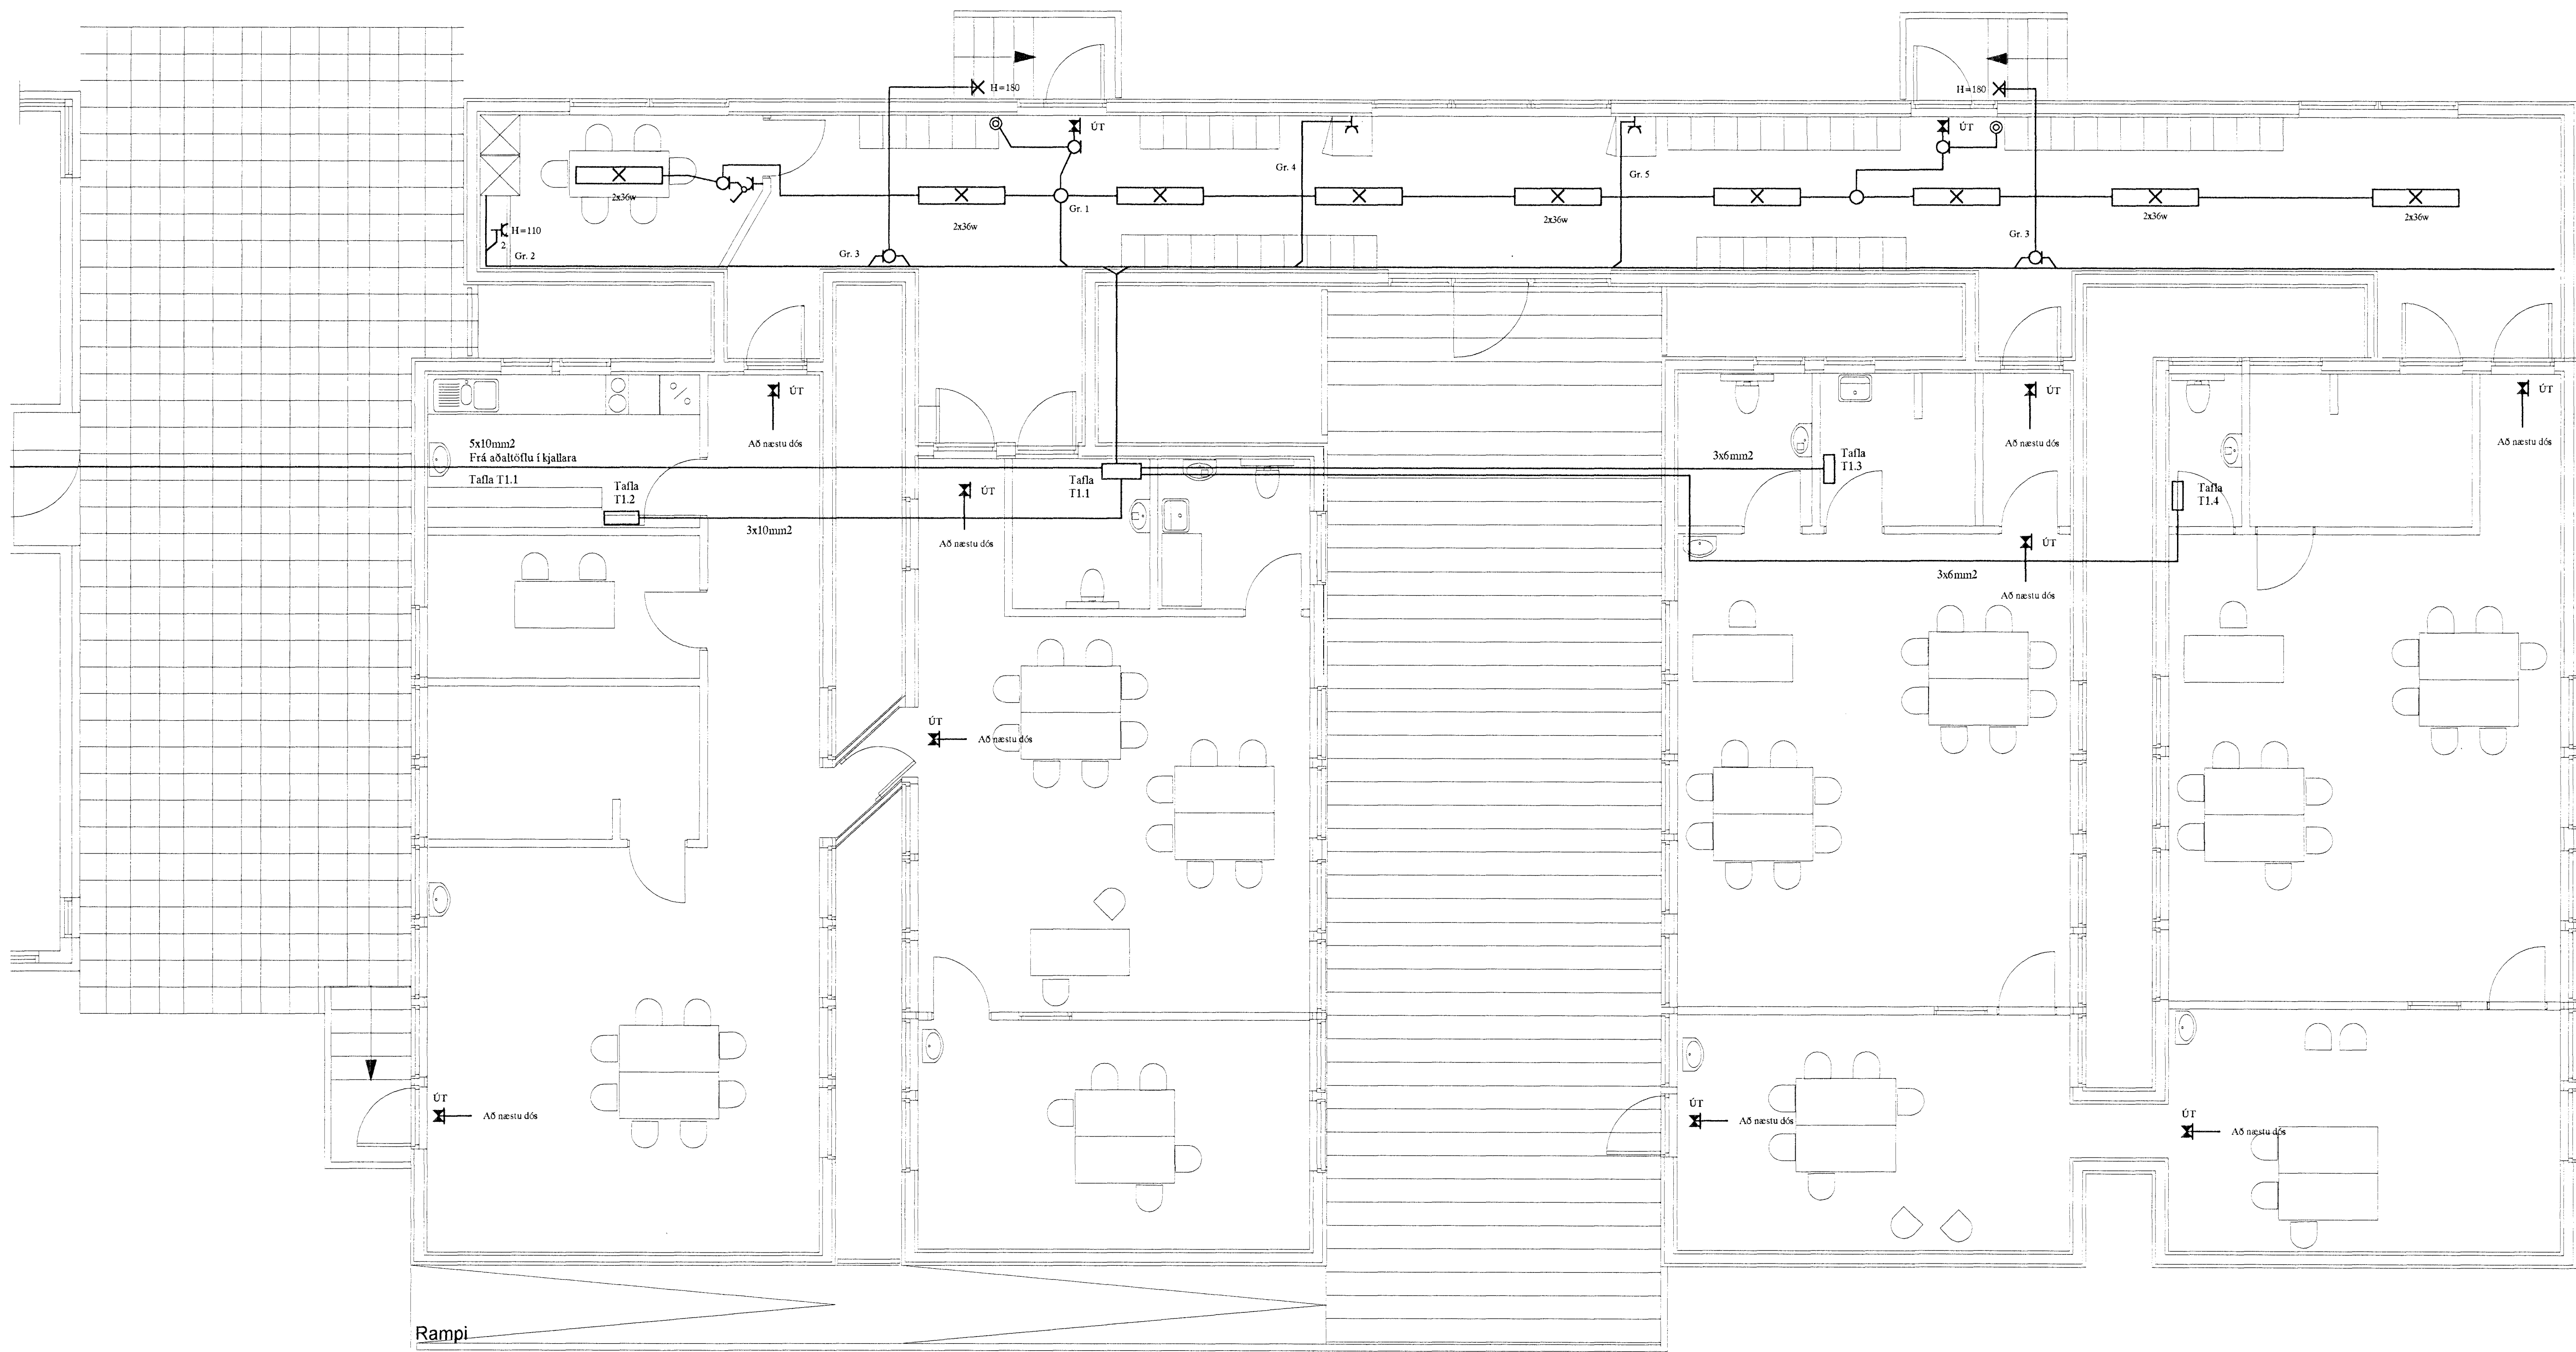

ASK  
 12/1 2012  
*J*

B	12-01-11	REYNDARTEIKNING	B.P.T.	T.S.	<i>Frussler</i>	220146-2439
A	11-08-16	VINNUTEIKNING	B.P.T.	T.S.		220146-2439
ÚT	DAGS		TEKNI	HANNAÐ	SAMFYKKT	KIENSTALA

HRAUNVALLASKÓLI DREKAVÖLLUM 9  
 LAUSAR KENNSLUSTOFUR  
 RAFLÖGN (STOFNAR AÐ TÖFLUM)

SKV: 1:50  
 TEIKNR: R-1  
 SÍÐASTA TNK:  
 TNK: AP  
 ÚTVA:  
 GEFJAFNUN:

**TERA** S/F  
 RAFMAGNSVERKFRÆÐISTOFA  
 RANMAGNSVERKFRÆÐISTOFA  
 TRAUPTI SVENJÓRNSON  
 RAFMAGNSVEIÐIR  
 SÍMI 5667388  
 SÍMI 5667390