Skráningartafla:	Dverghóll 11																						
Landeiðnúmer:	120302								Skráningartafla:	G.P.													
Matshlutanúmer:	01								Kennitala:	050862-4109													
									Dags.:	3/24/99													
								Útgáfa: 4.01															
Uppskipting og lýsing								Stærðir															
D0 Lóðarnr.	D1 Fyrirhsl.-nr.	D2 Heiti eða tegund	D3 Hefðbundin	D4 Eignarhald	D5 Bruttuflatarmál m²	D5M Millifellur m²	D6 Svalir m²	D7 Op m²	D8 Grossflatarmál m²	D9 Brutto rúmmál m³	D10a Bókanlegt ekki	D10b Bókanlegt skilyrði	D11 Brutto rúmmál m³	D12 Nettóflatarmál m²	D16 Ein hæð hámarksmál m²	Nettóflatarmál eftirgjaldsrýmmis	D17 Brutto rúmmál m³
		Matshluti			324.0	0.0	4.1	5.0	211.0	0.0			696.6	184.5	211.0		498.150
		Botn											21.6				
	01	1. hæð			108.0	0.0	4.1	0.0	108.0	0.0			291.6	94.5	108.0		
A	0101	Íbúð	N	0101	108.0		4.1		108.0		2.70	2.70	291.6	94.5	108.0	2.70	255.150
	02	2. hæð			108.0	0.0	0.0	5.0	103.0	0.0			291.6	90.0	103.0		
A	0201	Íbúð	N	0101	108.0			5.0	103.0		2.70	2.70	291.6	90.0	103.0	2.70	243.000
	03	Þak			108.0	0.0	0.0	0.0	0.0	0.0			91.8	0.0	0.0		
A	0301	Þak	V	0101	108.0						0.25	1.45	91.8				

Athugasemdir

Sameiginir sumra

Eignarhald

Eignar-hald	Nettóhl. hæð	Ein hæð hámarksmál m²	Skiptareiningar Samþ. m²	Samþ. og samþ. m²
0101	Íbúð	211.0	498.150	498.150
	Alls	211.0	498.150	498.150

Samþykkt þann
12 APR. 1999
Byggingafulltrúinn í Hafnarfirði
Erlendur Hjálmarsson

Úr Gildi

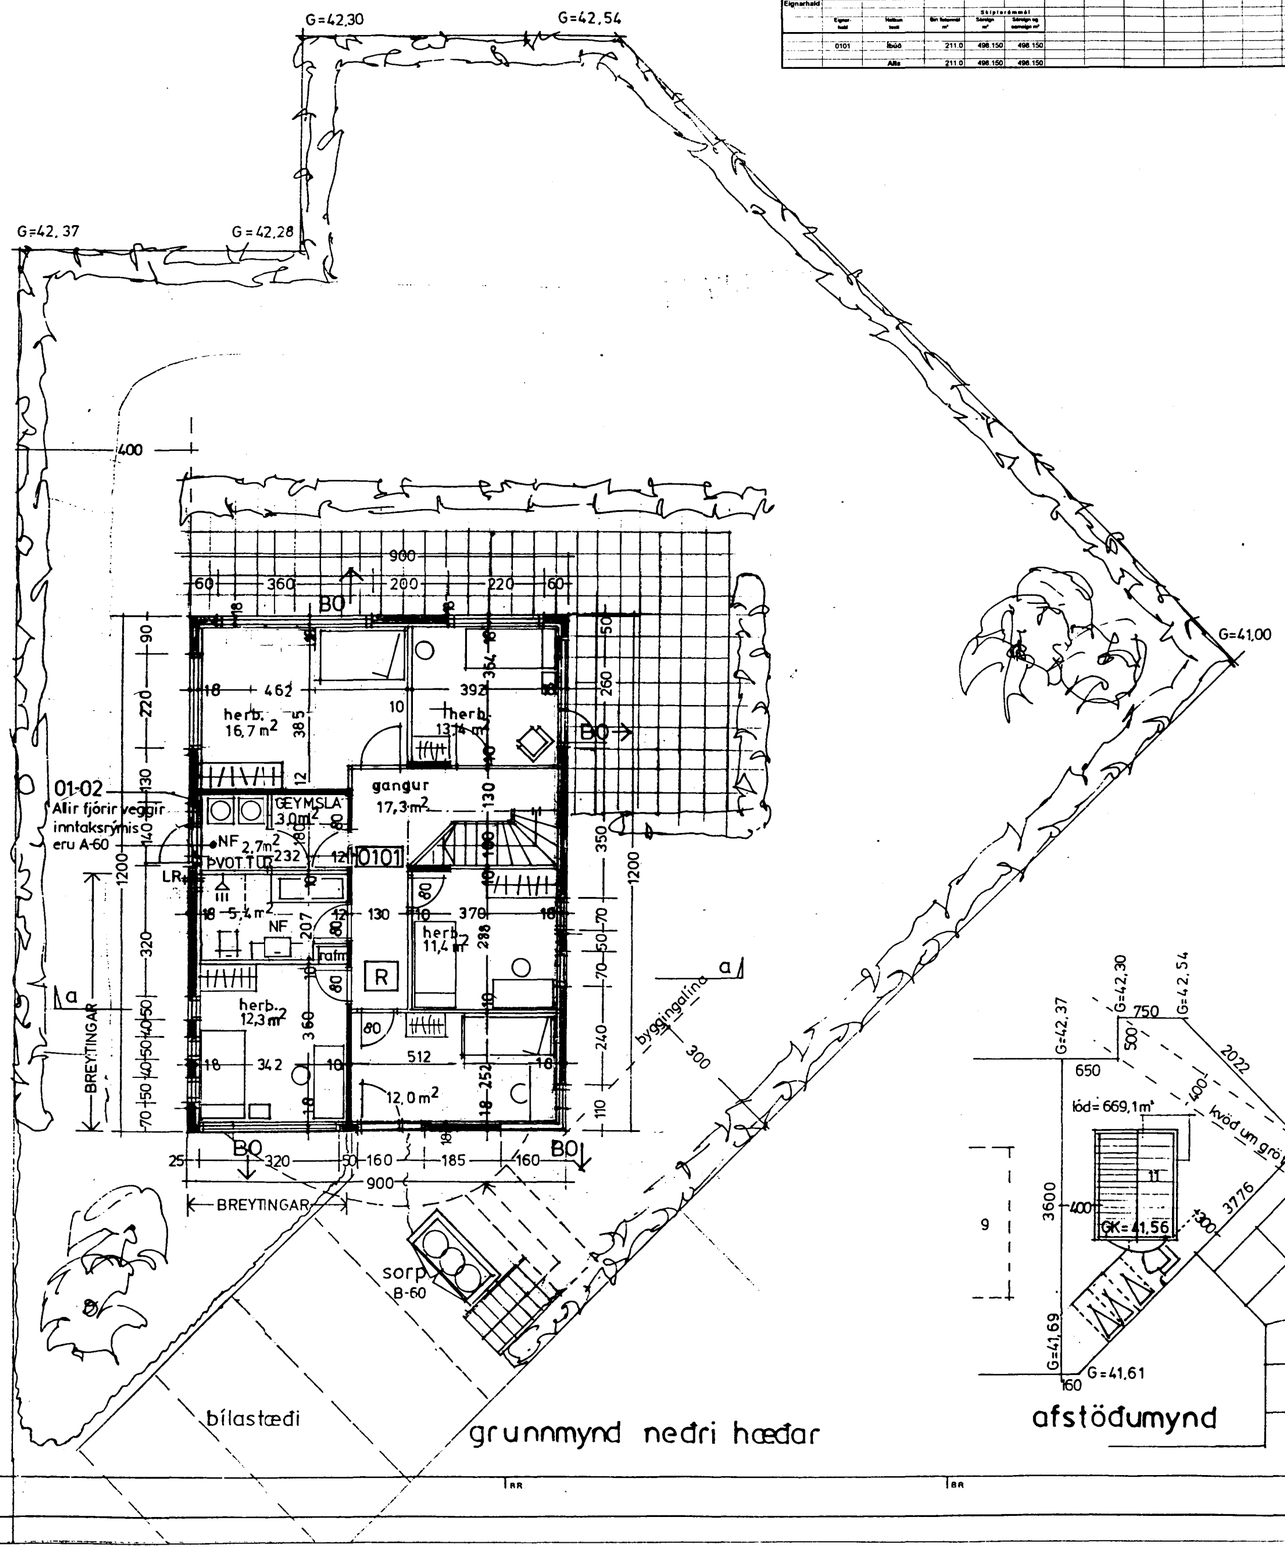

grunnmynd neðri hæðar

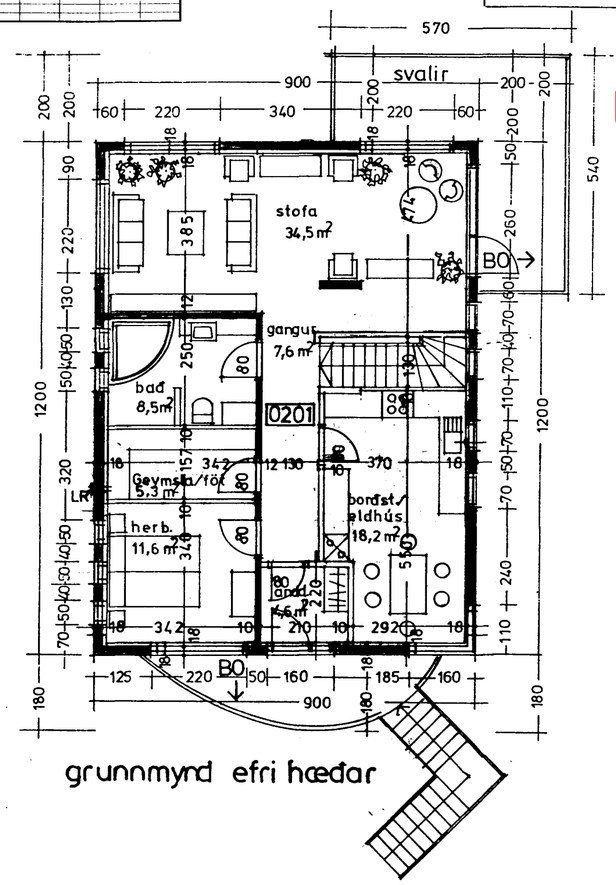

grunnmynd efri hæðar

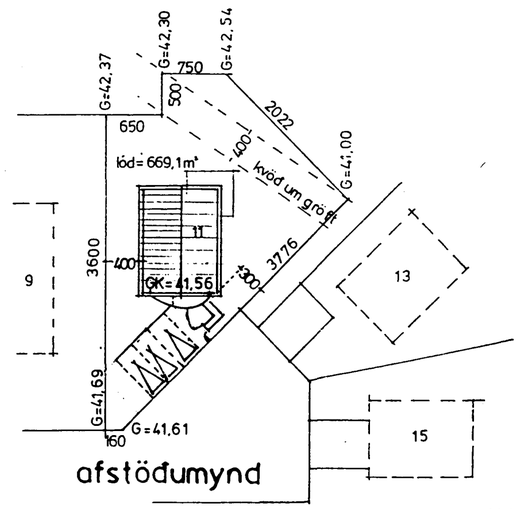

afstöðumynd

TEIKNISTOFAN HF
ÁRMÚLA 6
108 REYKJAVÍK • SÍMI 38750

GÍSLI HALLDÓRSSON ARKITEKT FAÍ
JÓSEF REYNIS ARKITEKT FAÍ
LEIFUR GÍSLASON BYGGINGAFRÆÐINGUR BFÍ
IVON STEFÁN CILIA ARKITEKT FAÍ
BJARNI SNÆBJÖRNSSON ARKITEKT FAÍ
ÁSGEIR ÁSGEIRSSON BYGGINGAFRÆÐINGUR BFÍ

VERKEFNI: DVERGHOLT 11 HAFNARFIRÐI

VERK: Grunnmynd og afstöðumynd

SAMÞ.

MÆL. 1:100 / 1:500

DAGS. 24.04.'96

NR. A·1

TEIKN. ásgeir

Húsið er uppsteypt - fokhelt.
19.03.'99 Breyttar grunnmyndir.