



Samþykkt á fundi byggingar-
nefndar þ. 20/11 1993
BYGGINGAFRÆÐINGUR
Í HAFNARFIRÐI
Sigurð Hallgrímsson

BLAÐ 3/3


Skjal nr. frá 2011
Lofað í samræmi
með lögum

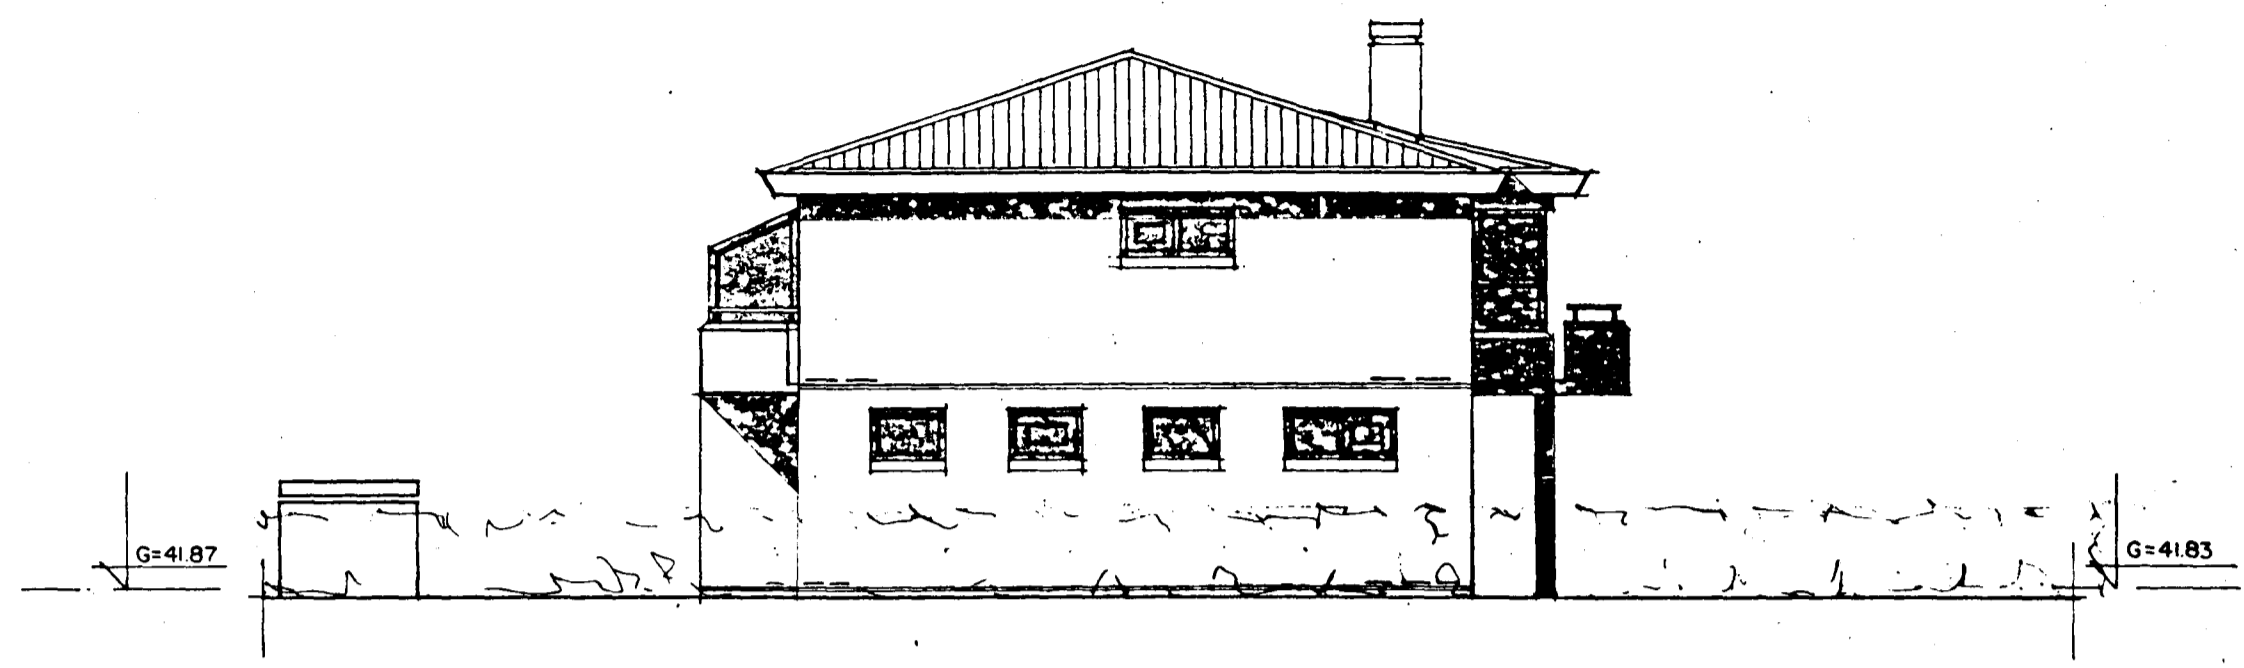

ÚTLIT NORÐUR MKV. 1:100

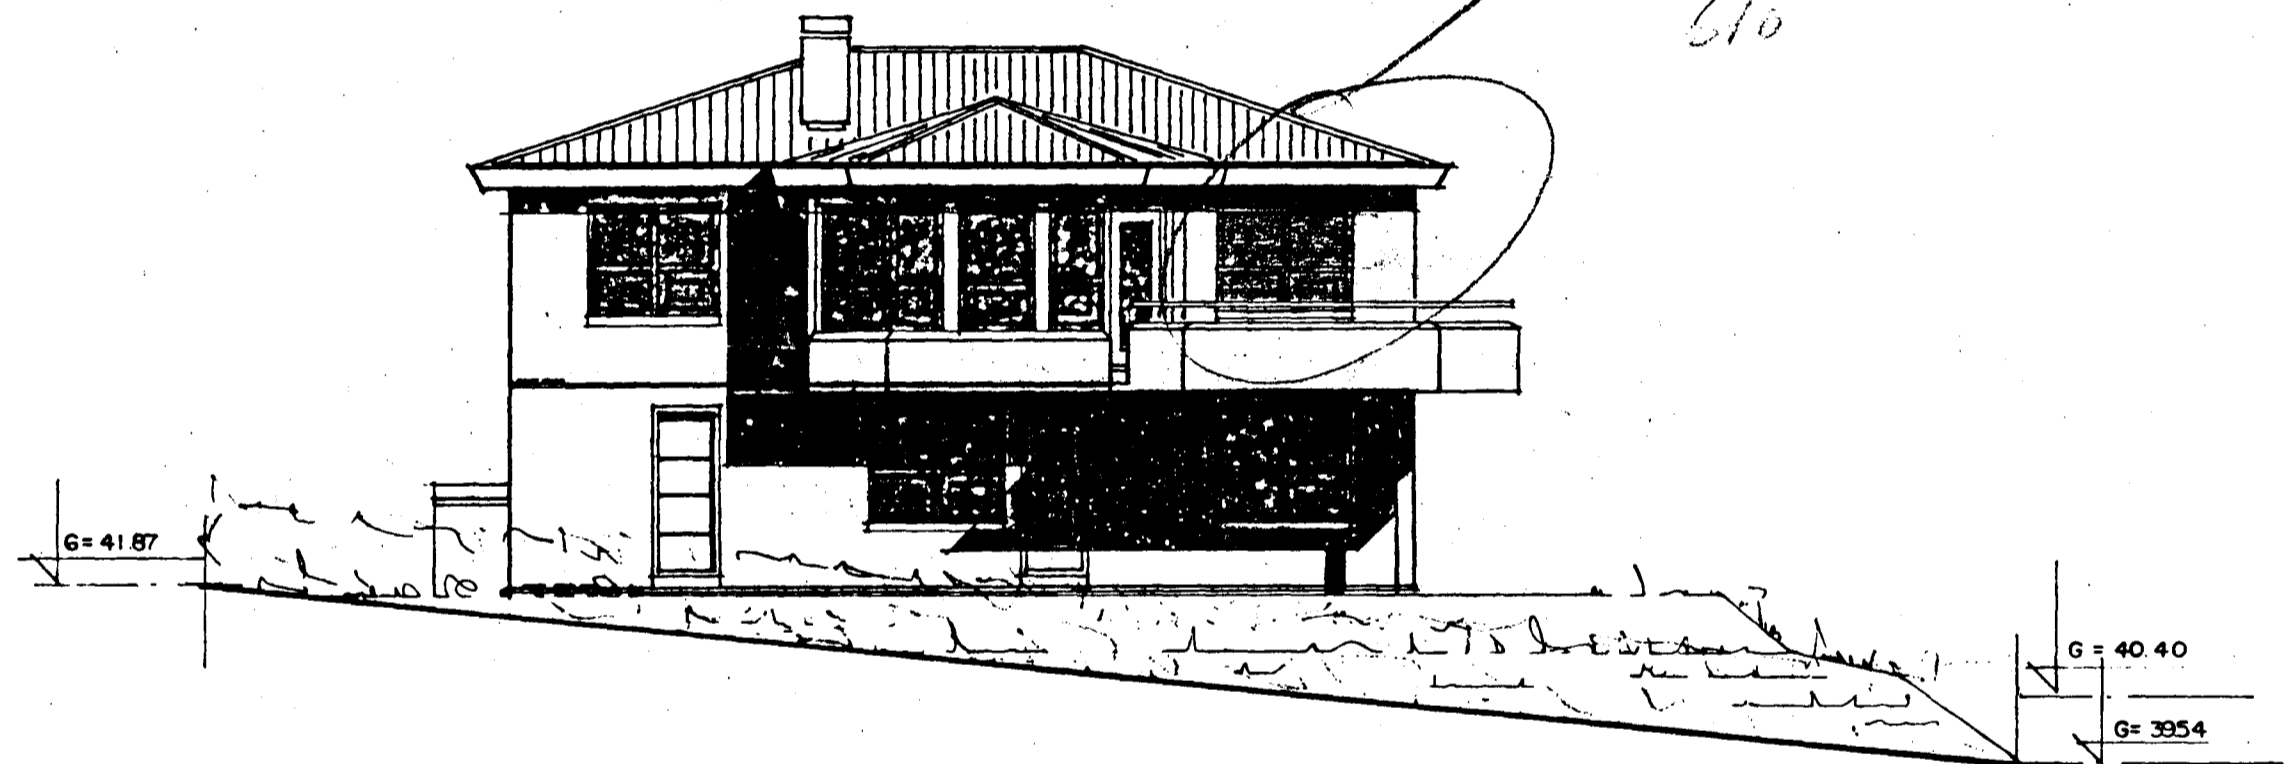

ÚTLIT VESTUR MKV. 1:100

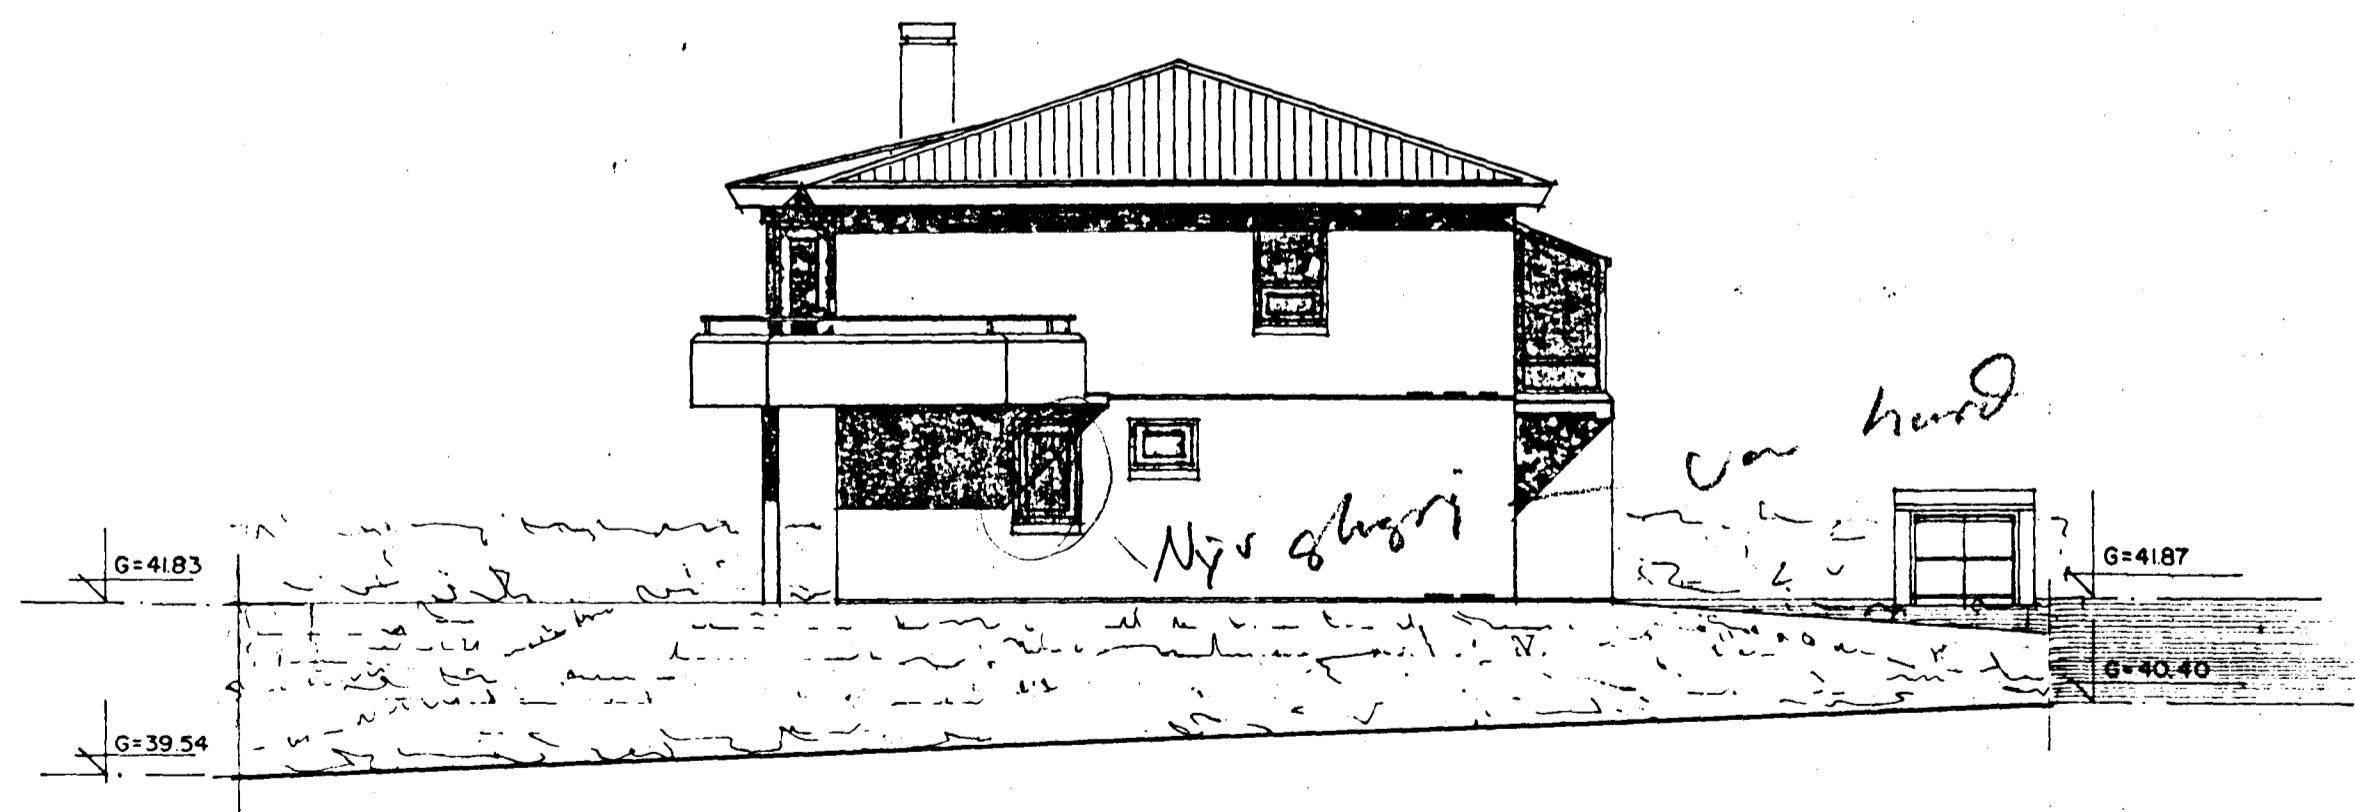

ÚTLIT SUÐUR MKV. 1:100

Gústaf B Ólafsson