


21 NOV 1991

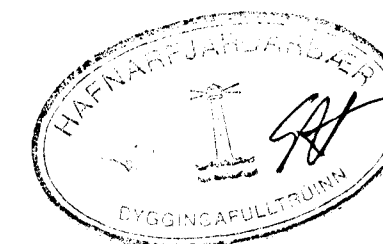

C				
B				
A	11.11.91	Fallt niður útsög frá eldhúsum í baðum andum		JKB
NR	DAGS	BREYTING		UNNIÐ AF

DVERGHOLT 1 OG 3 HAFNARFIRDI		Verkvangur h.f. Þórsögú 24 101 - Reykjavík Sími 622680 Telefax 622681	
HANNAÐ	TEIKNAD	YFIRF	DAGS
SAFAD	02.02.91	KVARDI	NR
1:20		421-303	

Handwritten signature: Valdur Stefánsson