


GRUNNMYND 1. HÆÐAR 1:50

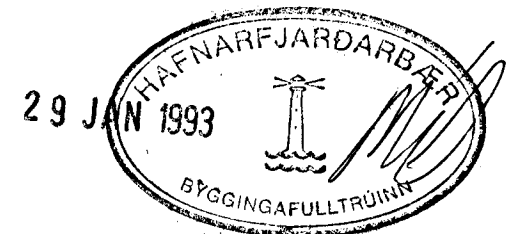

<i>Áskilið eltri teikni bólfeld</i>			
BR.NR.	DAGS	EBLI BREVTINGAR	SIGN.
01	JAN '93	SLÖNGUKE FERDIR OG LECU LAGNA DE I BAOH.	GH
DVERGHOLT 21 HAFNARFIRÐI			DAGS SEPT '91
HITA-VATNS OG FRÆRENNISLAGNIR.			HANNAÐ <i>GH</i>
GRUNNMYND 1. HÆÐAR.			TEIKNAD <i>GH</i>
MÆLIKV. 1:50			VERK NR. 9142
SIGURÐUR ÞORLEIFSSON TEKNIFRÆÐINGUR F.T.F.I.			BLAD NR.
STRANDGÖTU 11 HAFNARFIRÐI SÍMI 54751/54255			2-03