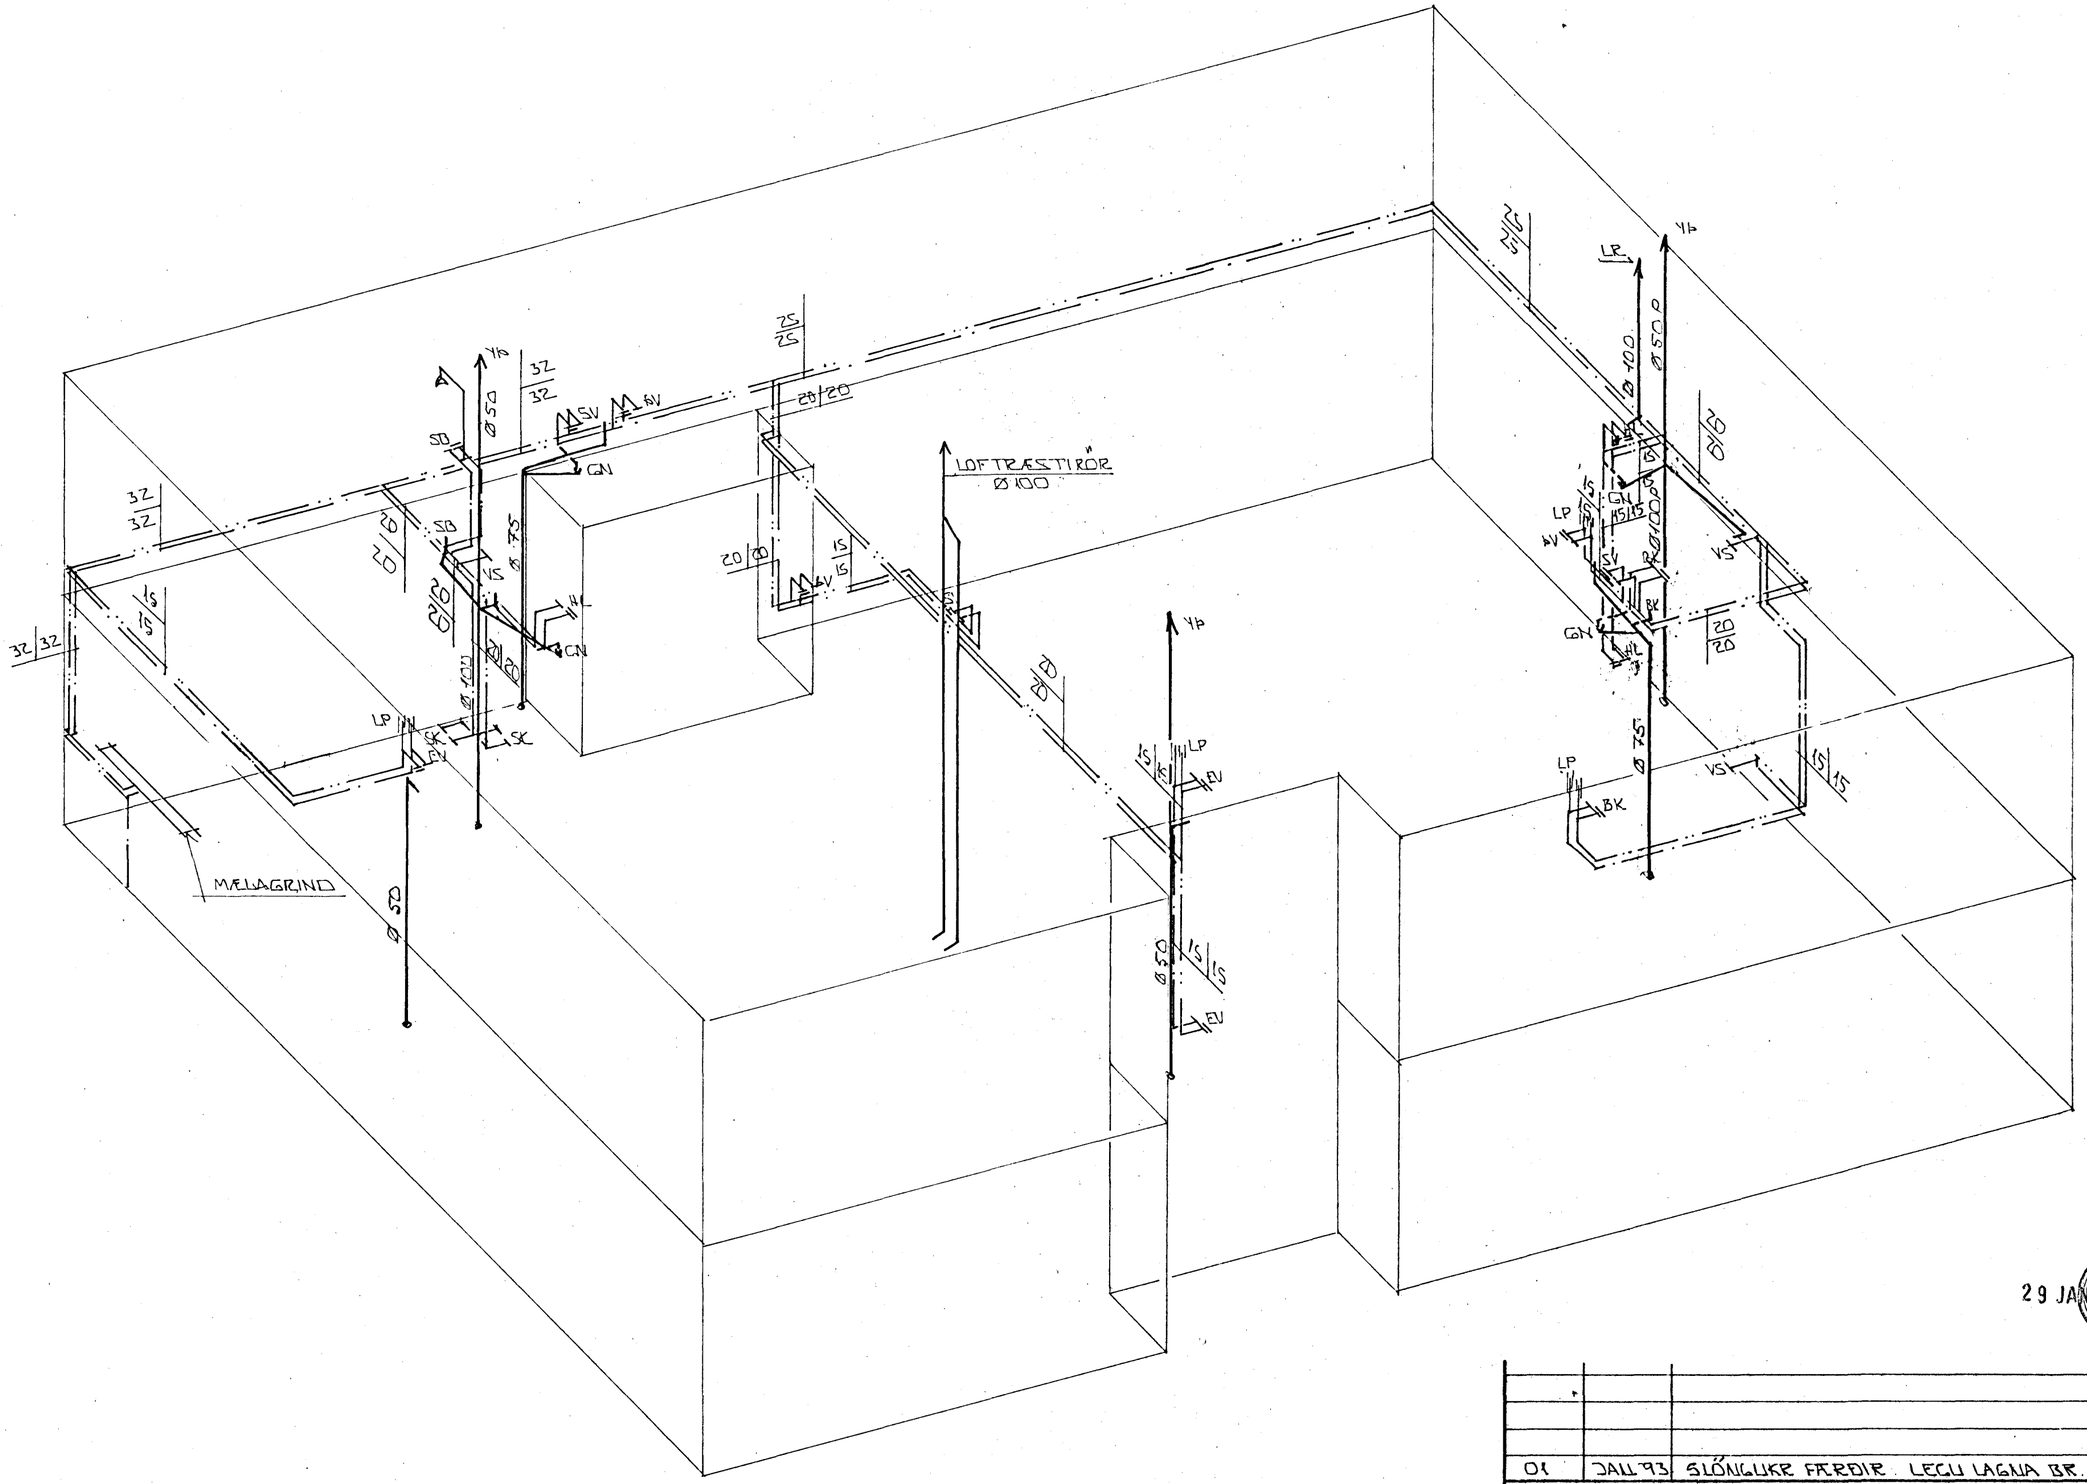

RÚMMYND VATNS - FRÁRENNSLIS OG LOFTRÆSTILAGNA 1:50

HAFNARFJARÐARBÆR
29 JAN 1993
BYGGINGAFULLTRÚINN

BR.NR.	DAGS.	EÐLI BREYTINGAR	SIGN.
01	JAN 93	SLÖNGUKR FÆRÐIR. LEGU LAGNA BR. Í BAÐH.	GH

OVERGHOLT 21 HAFNARFIRÐI

RÚMMYND VATNS - OG FRÁRENNSLISLAGNA.

MÆLIKV. 1:50

DAGS. SEPT. 91
HANNAÐ G.H.
TEIKNAÐ BO.
VERK NR. 9142
BLAÐ NR. 2-06

SIGURÐUR ÞORLEIFSSON TÆKNIFRÆÐINGUR F.T.F.I.
STRANDGÖTU 11 HAFNARFIRÐI SÍMI 54751/54255