


Sambýkt á fundi bygginga-
nefndar þ. 16/10 1991
BYGGINGAFULLTRÚINN
HAFNARFIRÐI

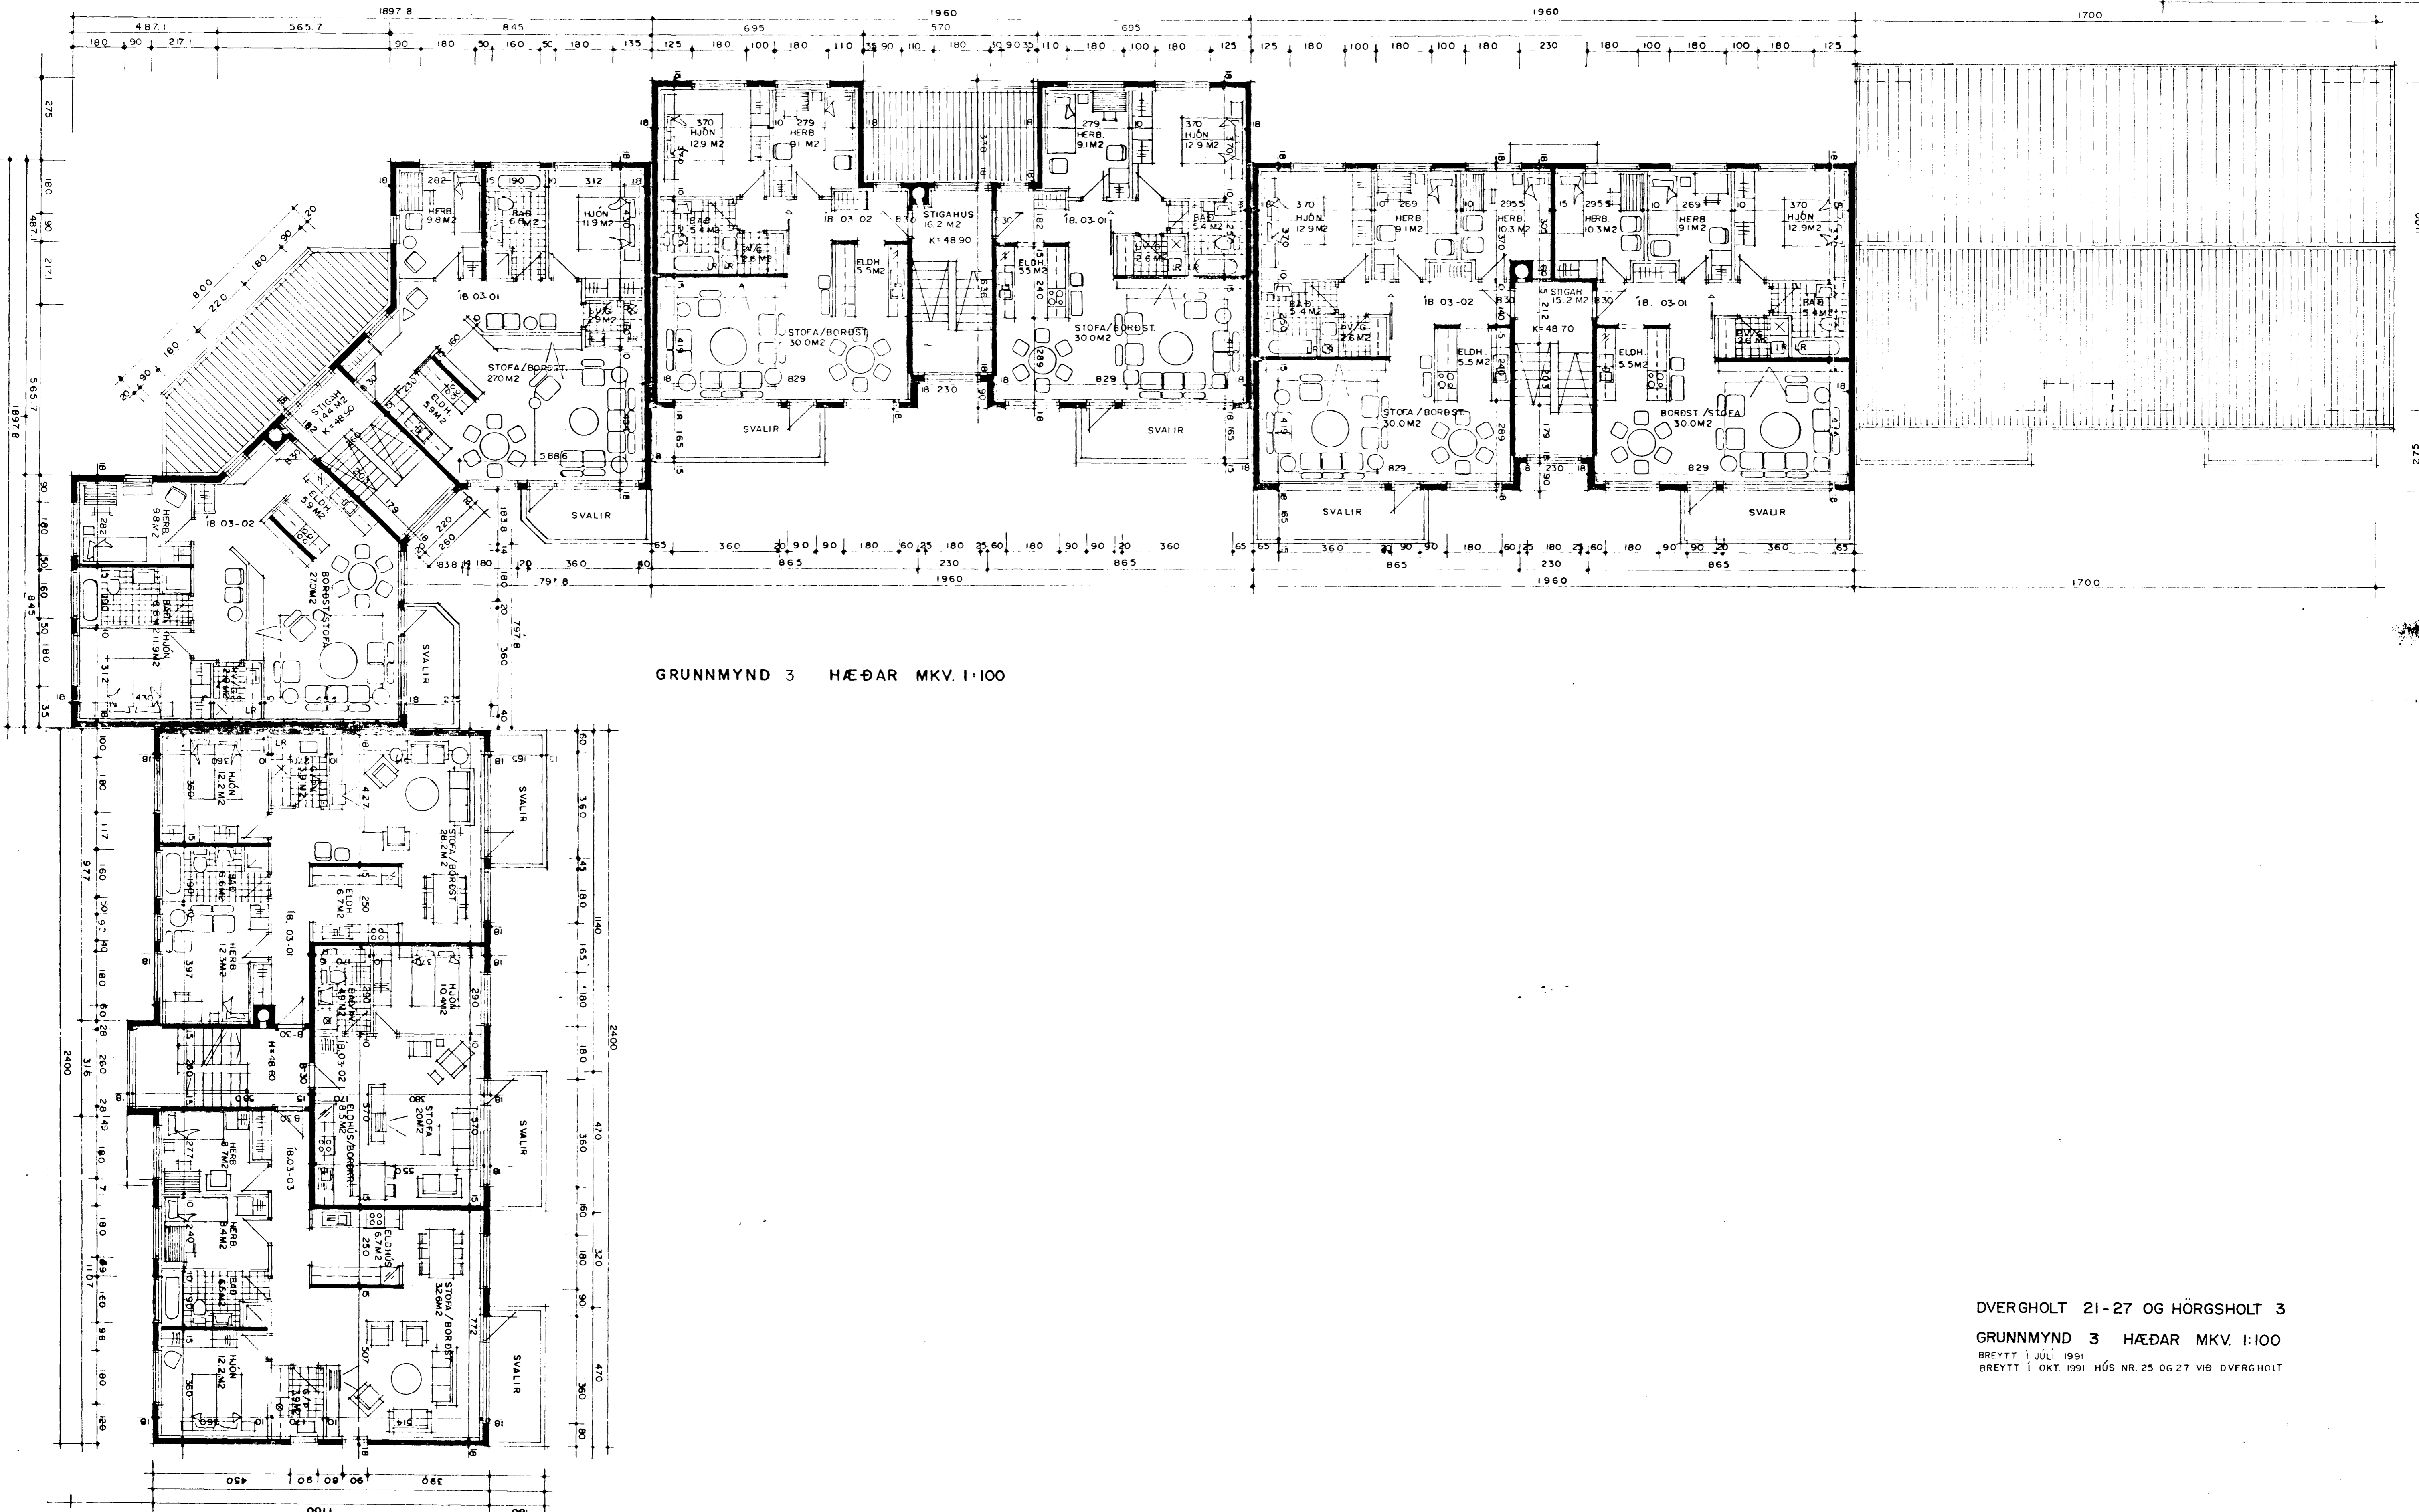

GRUNNMYND 3 HÆÐAR MKV. 1:100

DVERGHOLT 21-27 OG HÖRGSHOLT 3

GRUNNMYND 3 HÆÐAR MKV. 1:100

BREYTT Í JÚLÍ 1991
BREYTT Í OKT. 1991 HÚS NR. 25 OG 27 VÍÐ DVERGHOLT

Signature