
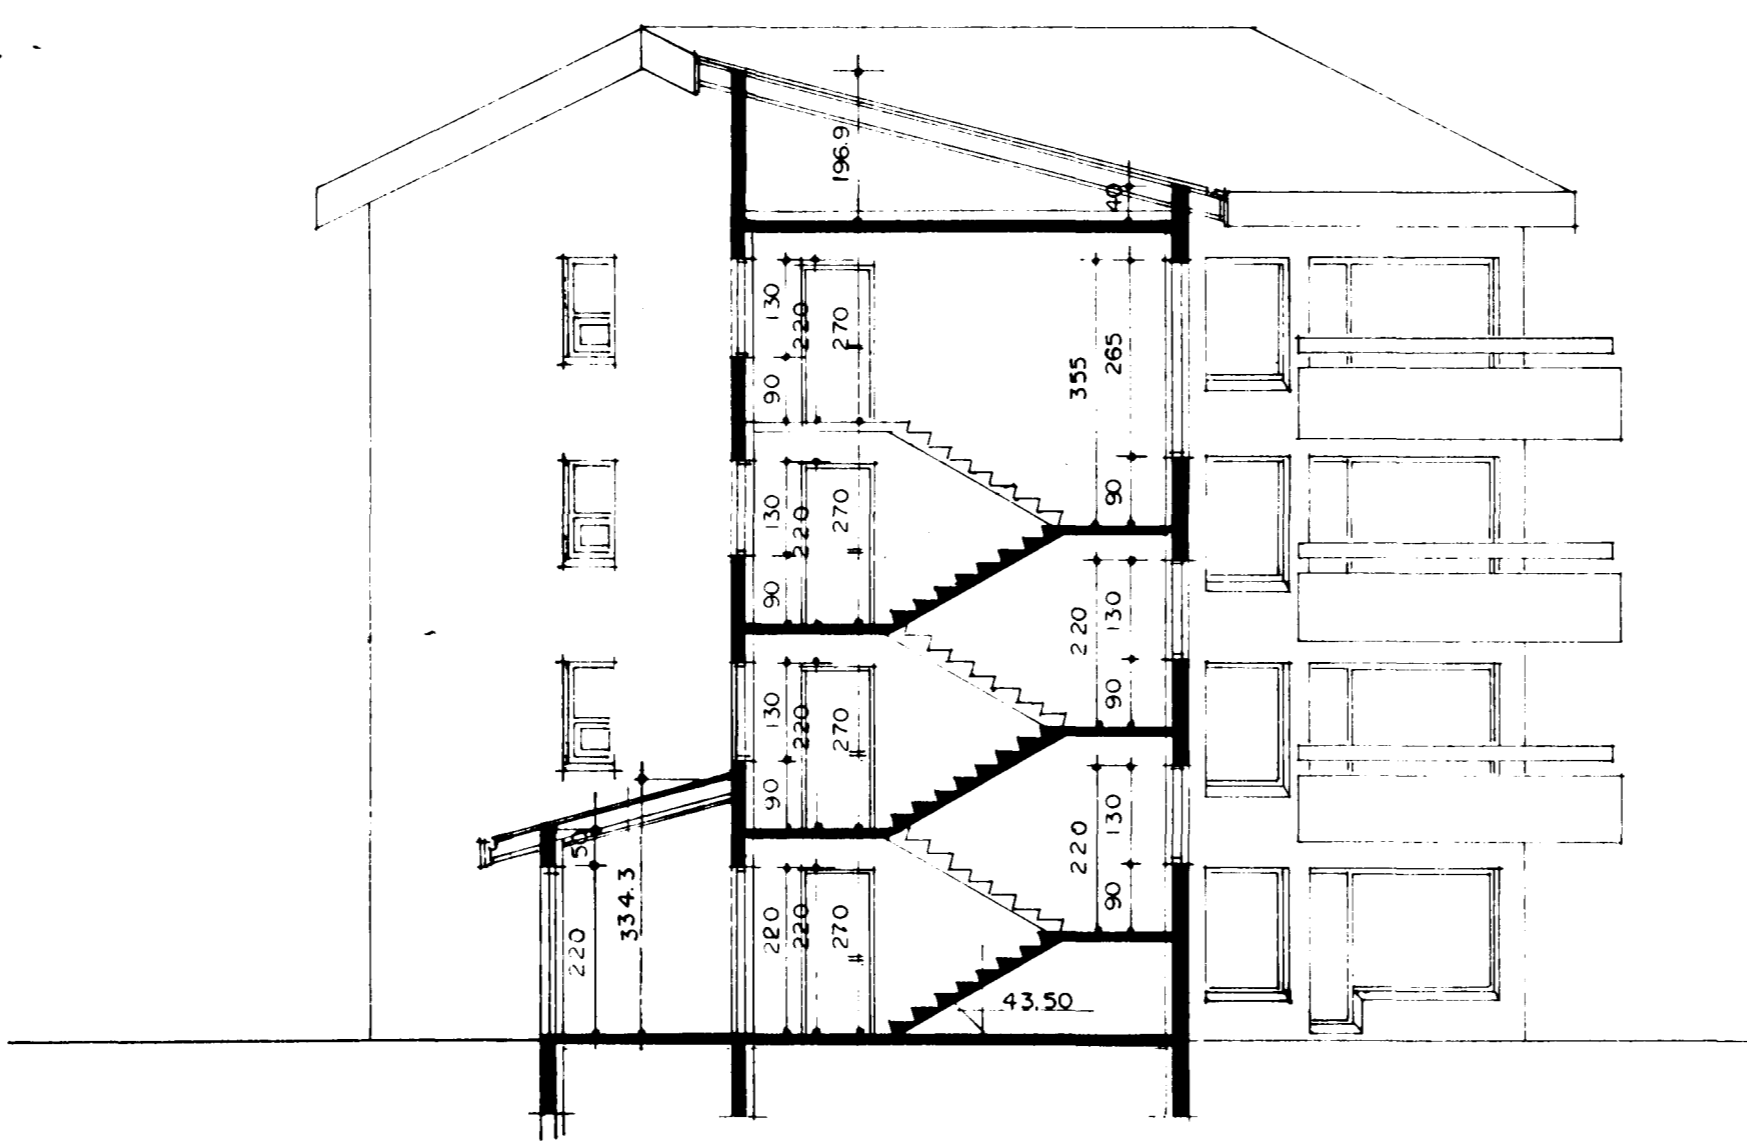



GRUNNMÝND 2 HÆÐAR MKV. 1:100

BYGGINGARLÝSING:
UNDIRSTÖÐUR OG BOTNPLATA ERU STAÐSTEYPTAR Á ÞJAPPADRI HRAUNFYLINGU OG EDA Á KLÖPP. ÚTVEGGIR STAÐSTEYPTIR 18 SM. EINANGRUN 10 SM. MÚRHÚÐ 2 SM. BOTNPLATA STAÐSTEYPT.
ÞAK: STÓLADR SPERRUR, HEILKLETT MED 1X6" BORDVID, ÞAKPAPPI OG ÞAKSTÁL, ÞAKEINANGRUN 20 SM. STEINULL.

SKÝRINGAR:
B-30 = ELDVARNARHURDIR.
KÓLNUNARTÖLUR EINSTAKRA BYGGINGALUTA SKULU VERA Í SAMREMI VIÐ ÍST. 66.
LR. = LOFTRESTING.

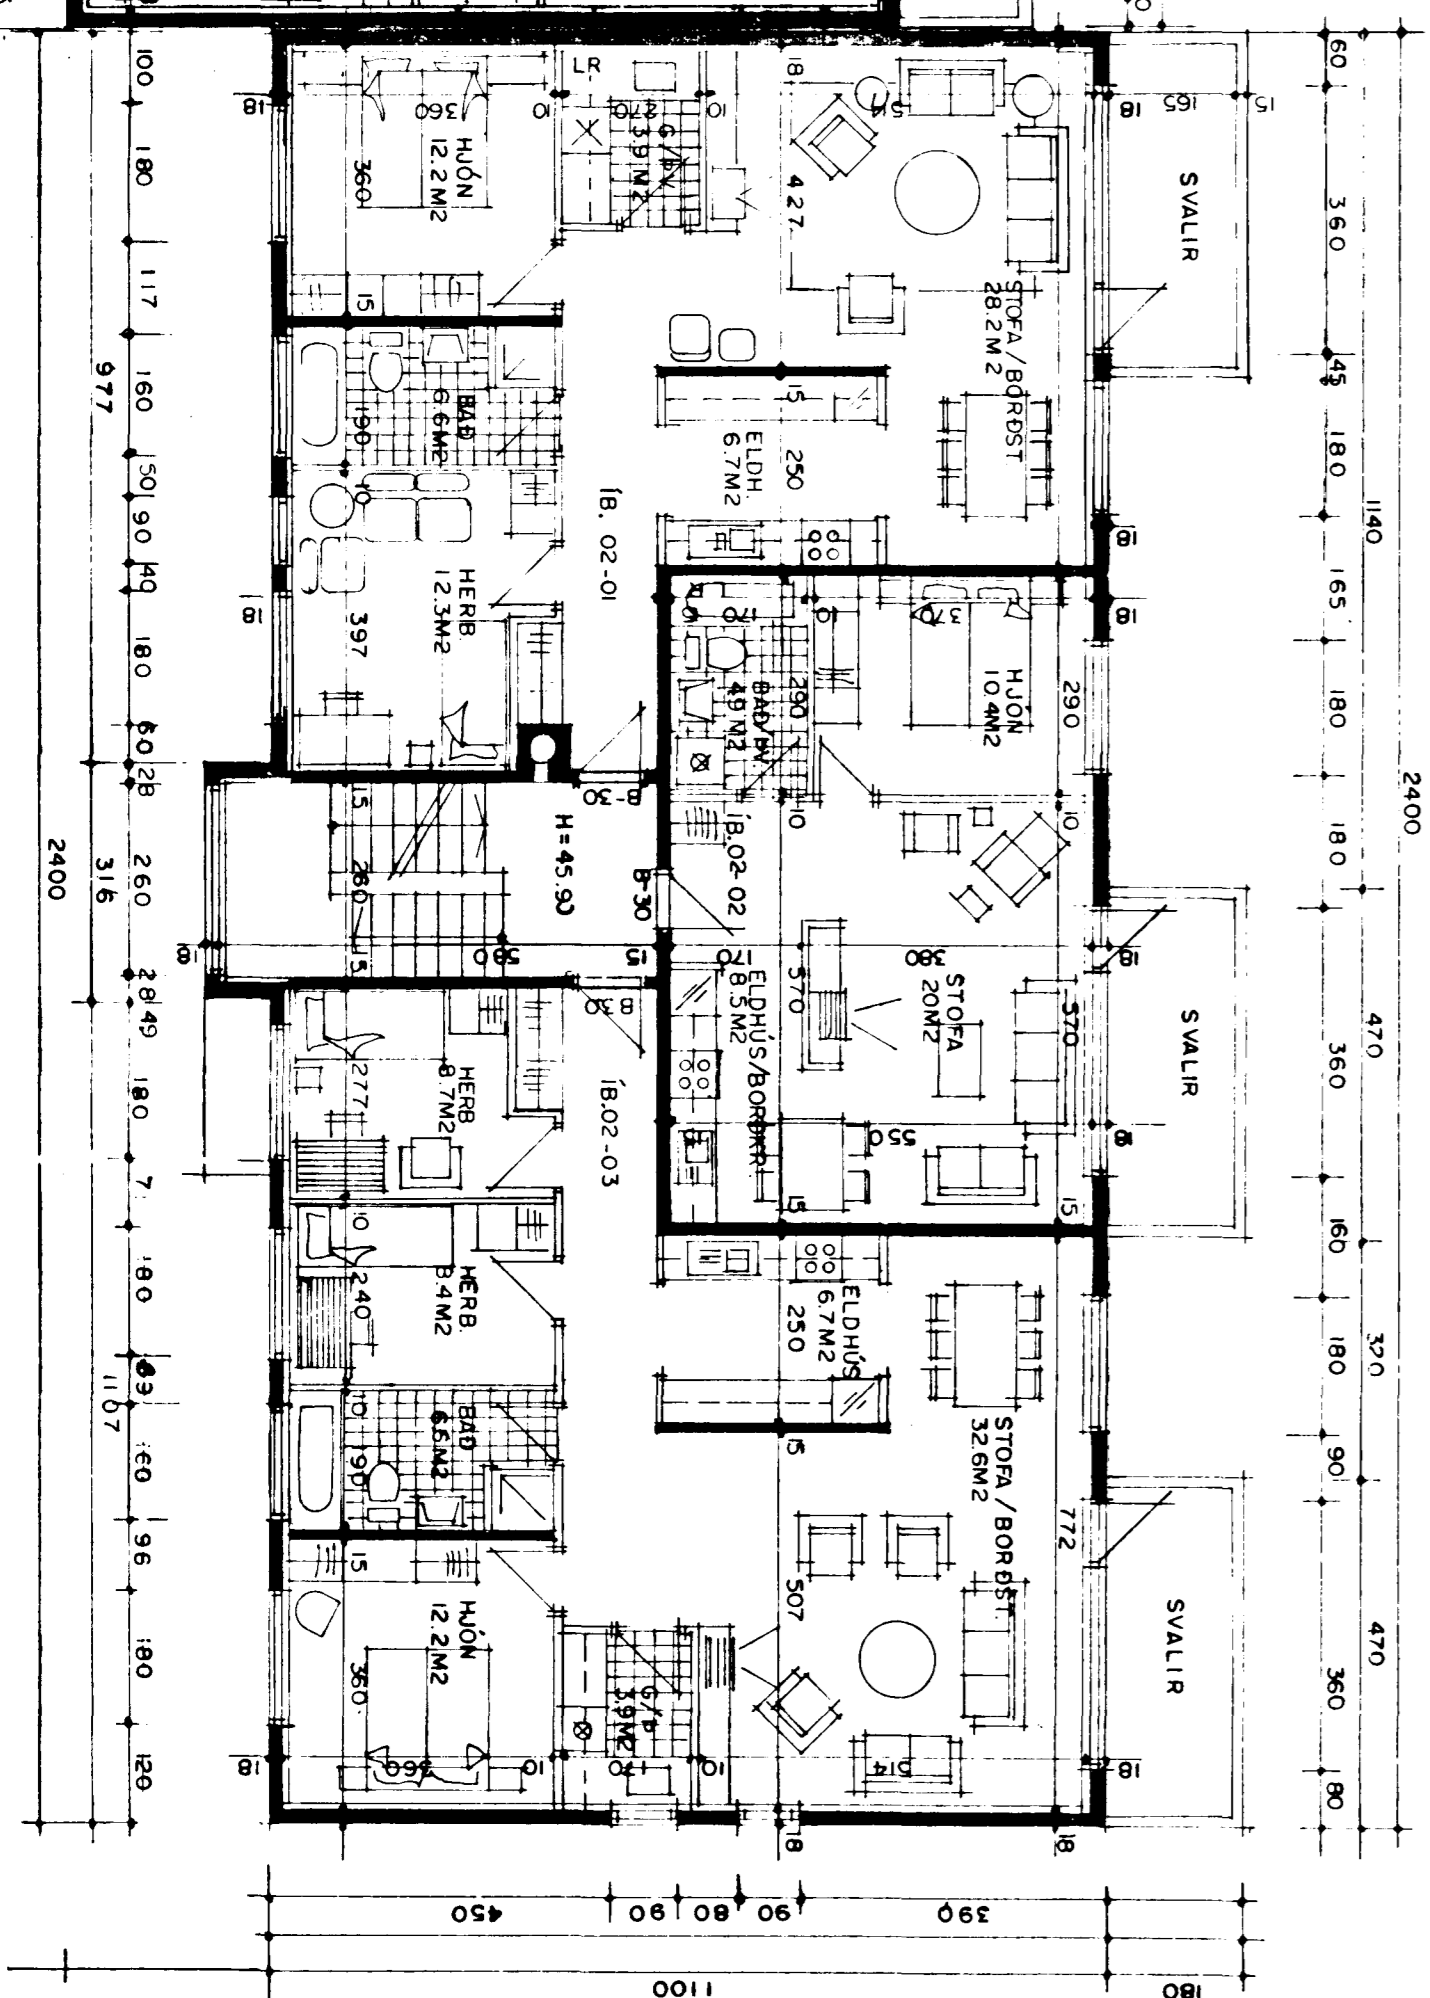

SNÍÐ B-B MKV. 1:100

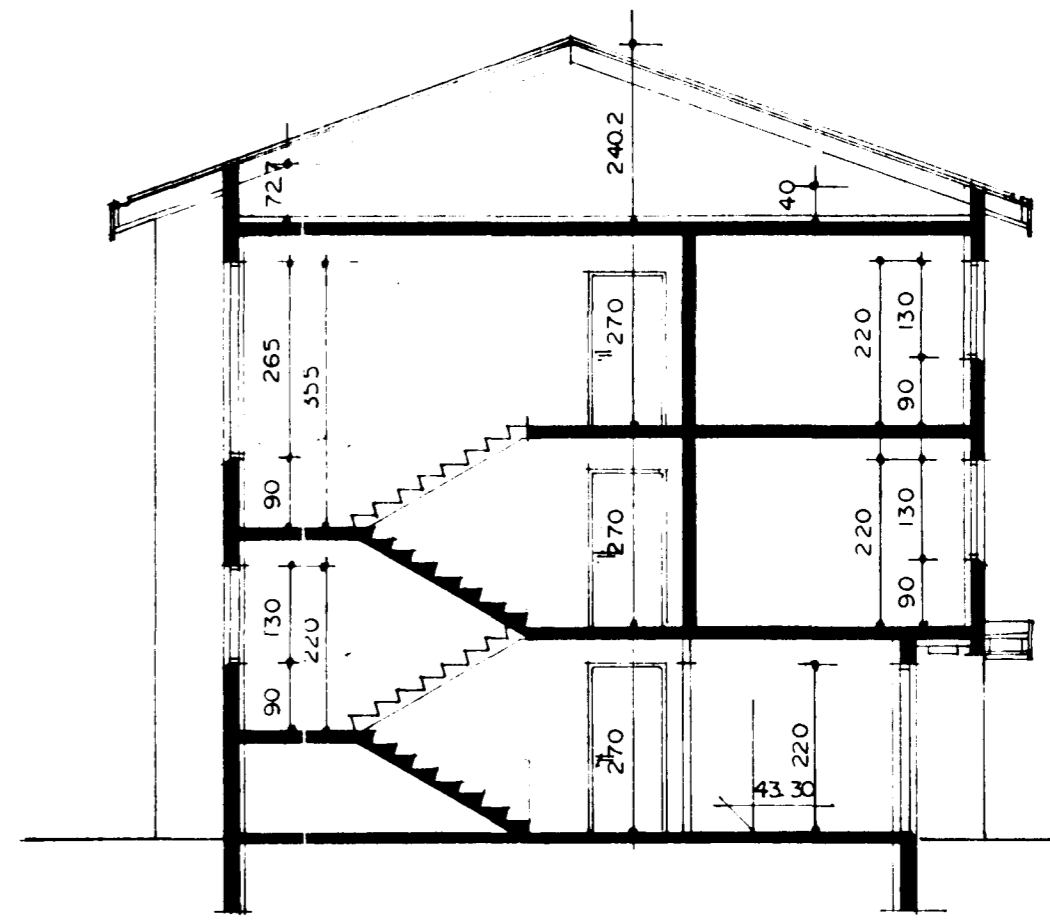

SNÍÐ C-C MKV. 1:100

DVERGHOLT 21-27 OG HÖRGSHOLT 3
GRUNNMÝND 2 HÆÐAR MKV. 1:100
BREYTT Í JÚLÍ 1991
BREYTT Í OKT. 1991 HÚS NR. 25 OG 27 VIÐ DVERGHOLT

Sigurður Þorvarðarson