


RÚMMYND VATNSLAGNA 1:50

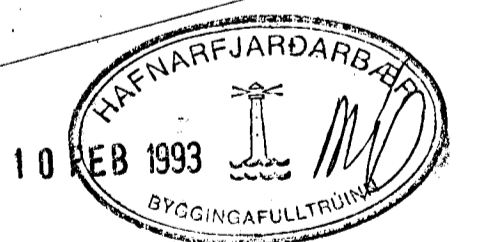

DI	08.02.93	LEGU LAGNA Breytt	A.H.
BR.NR.	DAGS.	EDLI BREVINGAR	SIGN.
DVERGHOLT 23 HAFNARFIREÐI			DAGS. NOV'91
RÚMMYND VATNSLAGNA			HANNAÐ <i>A.H.</i>
MELIKV. 1:50			TEIKNAD <i>A.H.</i>
SIGURÐUR ÞORLEIFSSON TEKNIFRÆÐINGUR F.T.F.I.			VERK NR. 9143
STRANDGÖTU 11 HAFNARFIREÐI SÍMI 54751/54255			BLAD NR. 2-07