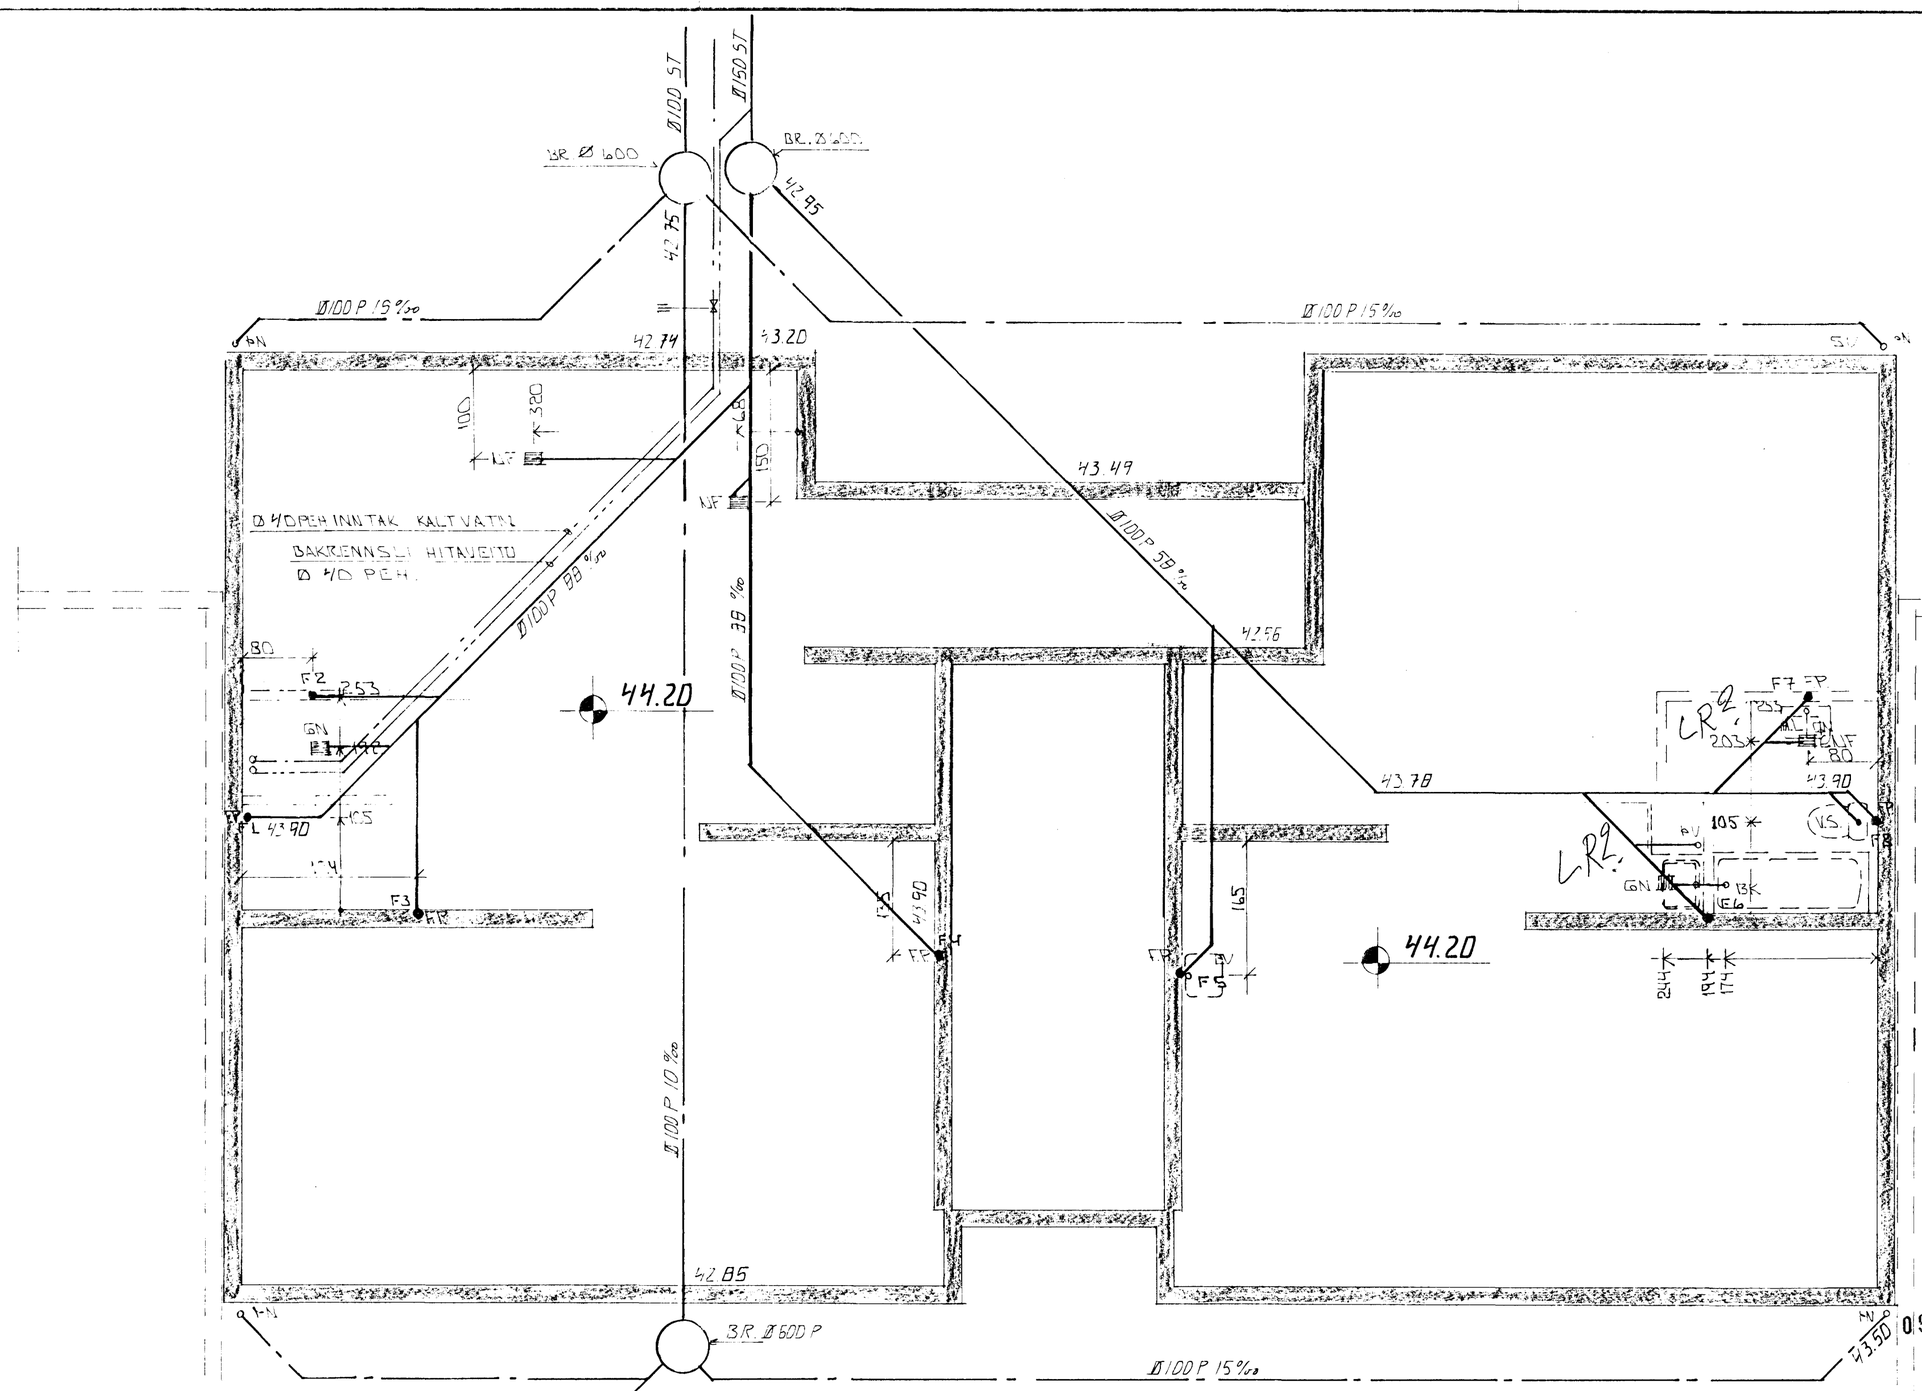

GRUNNMYND - 1:50

4292 Ø.50 P 10%

SKÝRINGAR

ALMENNAR SKÝRINGAR SJÁ BL. NR. 2-01.
AFSTÖÐUMYND SJÁ BL.NR. 2-02B

BR.NR.	DAGS	EÐLI BREYTINGAR	SIGN.

ÖVERCHOLT 25 HAFNARFIRÐI

GRUNNMYND - GRUNNLAGNA

MÆLIKV. 1 : 50

SIGURÐUR ÞORLEIFSSON TÆKNIFRÆÐINGUR F.T.F.I.

STRANDGÖTU 11 HAFNARFIRÐI SÍMI 54751/54255

DAGS. NÓV. '91
HANNAÐ 4.21.
TEIKNAÐ
VERK NR. 9144
BLAÐ NR. 2-02A