



Samþykkt á fundi bygginga-
nefndar þ. 9.16.1993.

BYGGINGAFULLTRÚINN
Í HAFNARFIRÐI

Sigrún Halldóttir

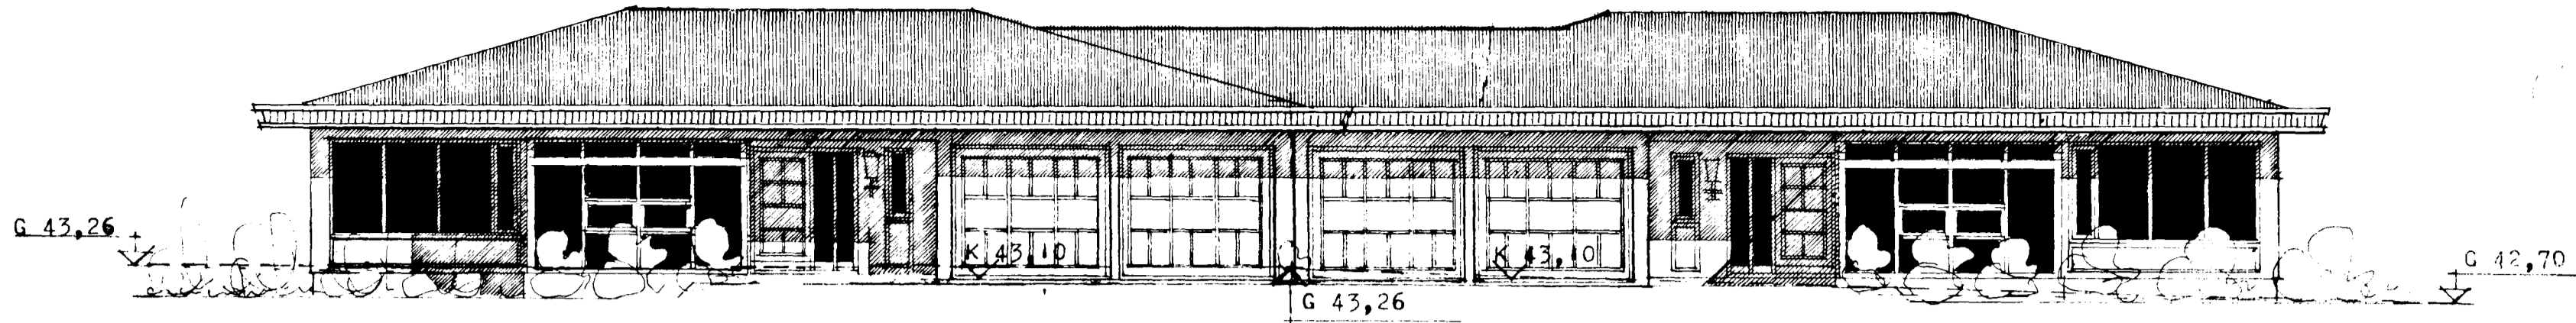

VESTUR

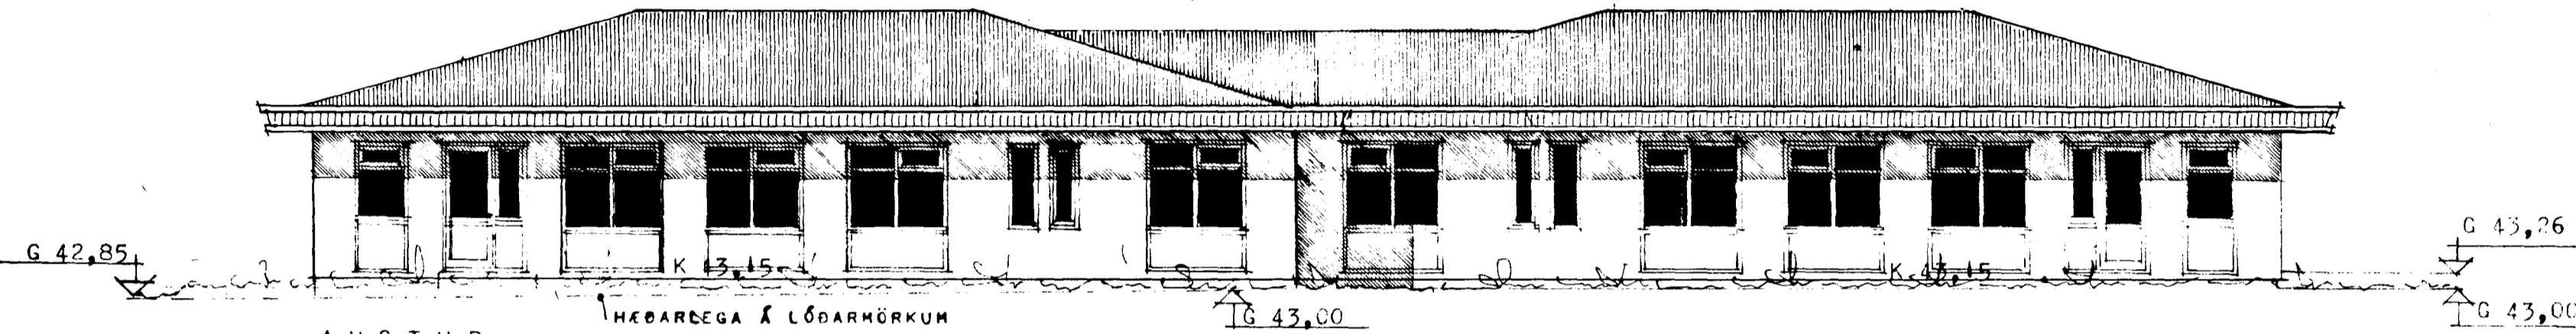


AUSTUR

HÉÐARLEGA Á LÖÐARMÖRKUM

G 43,00


G 43,26

G 43,00

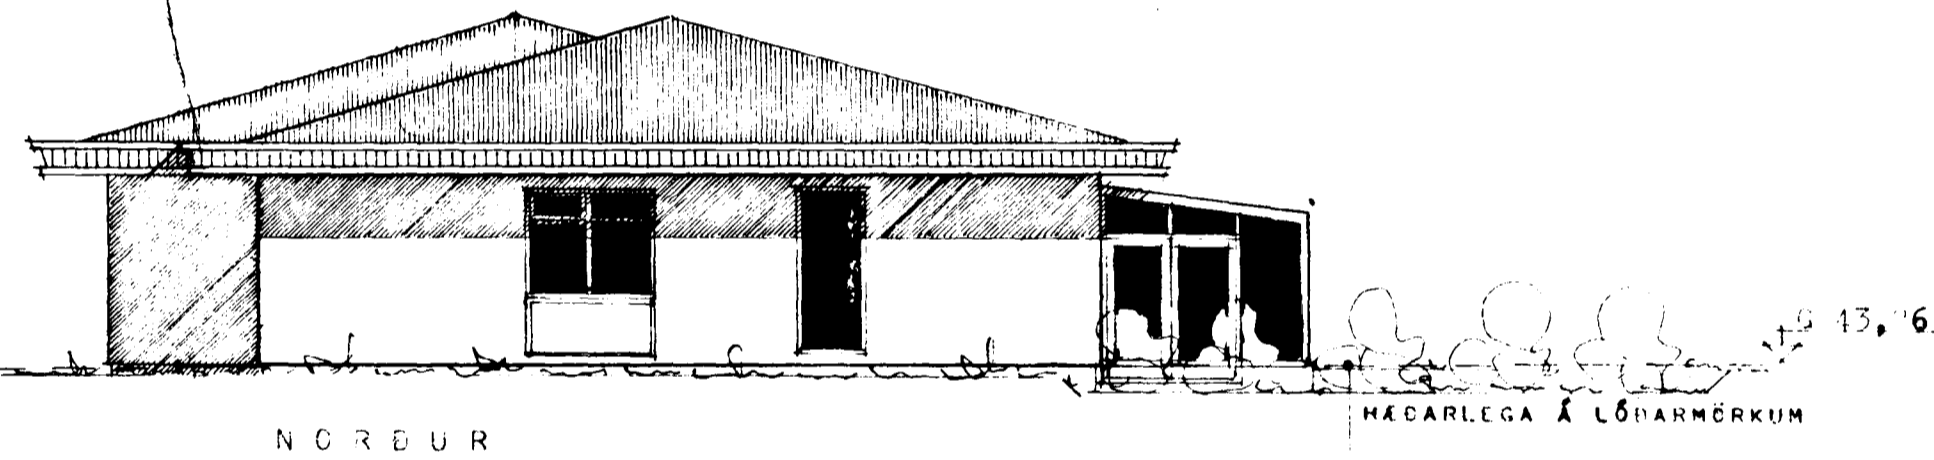



NORÐUR

HÉÐARLEGA Á LÖÐARMÖRKUM

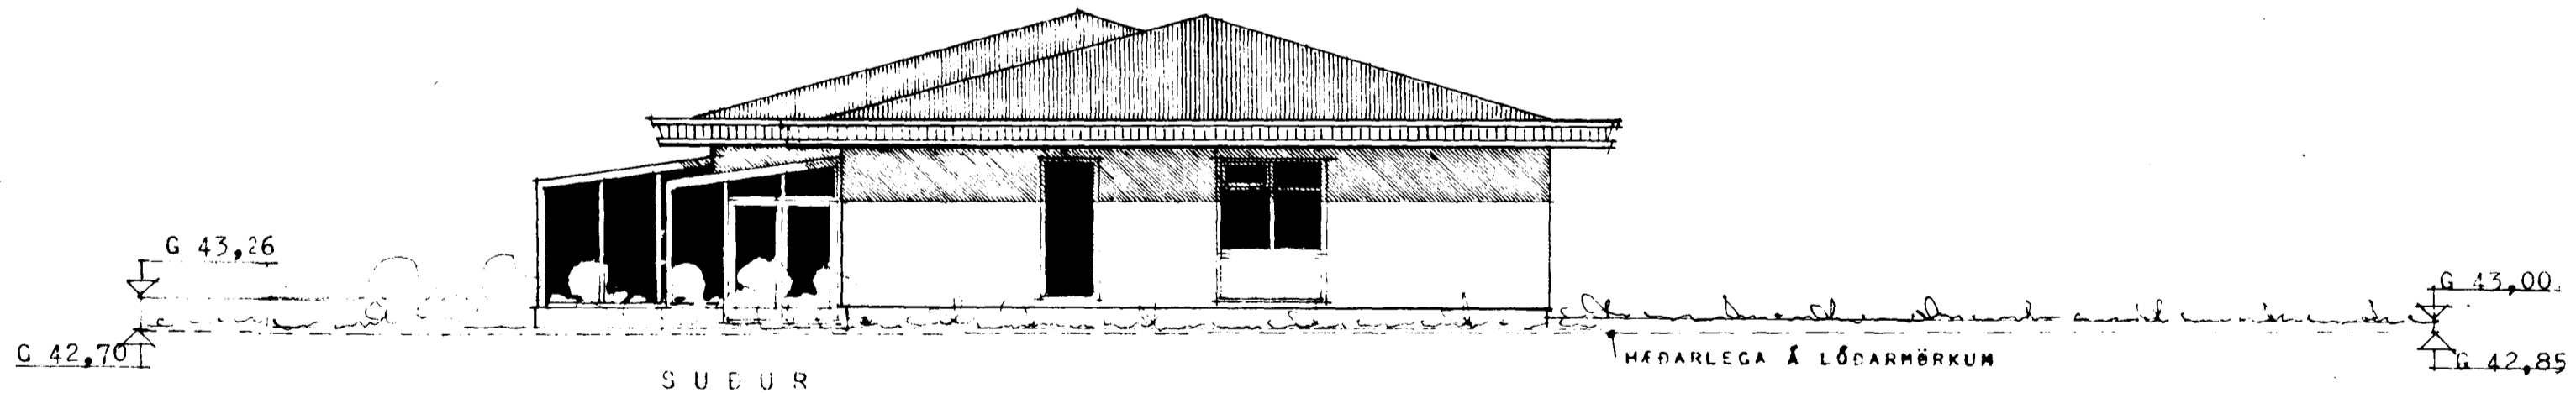

SUÐUR

HÉÐARLEGA Á LÖÐARMÖRKUM

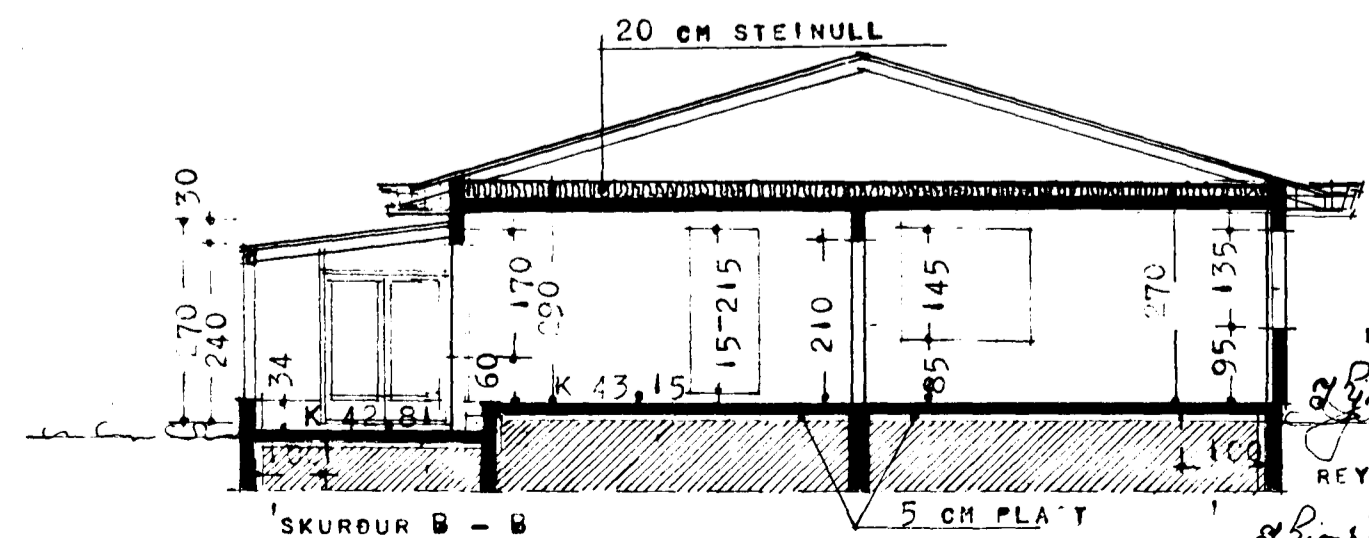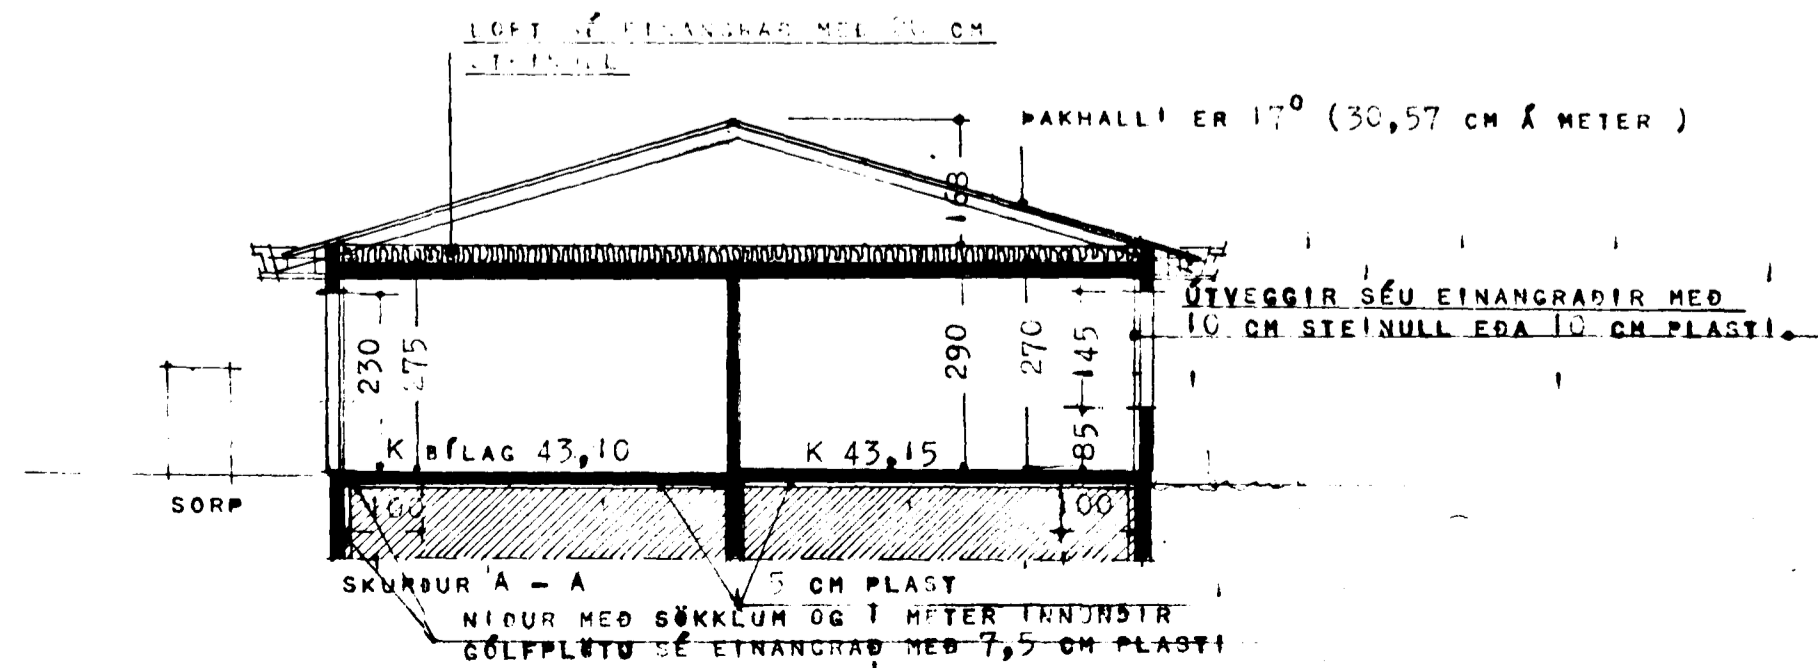

BREYTT Í MAÍ 1993

Guðrún Þórunn

REYKJAVÍK Í DESEMBER 1990

Guðrún Þórunn