



BREYTING . STEYPT LOFTPLATA


Samþykkt á fundi bygginga-
nefndar þ. 9.16.1993.
BYGGINGAUFULLTRÚINN
Í HAFNARFIRÐI
Sigríður Halldóttir

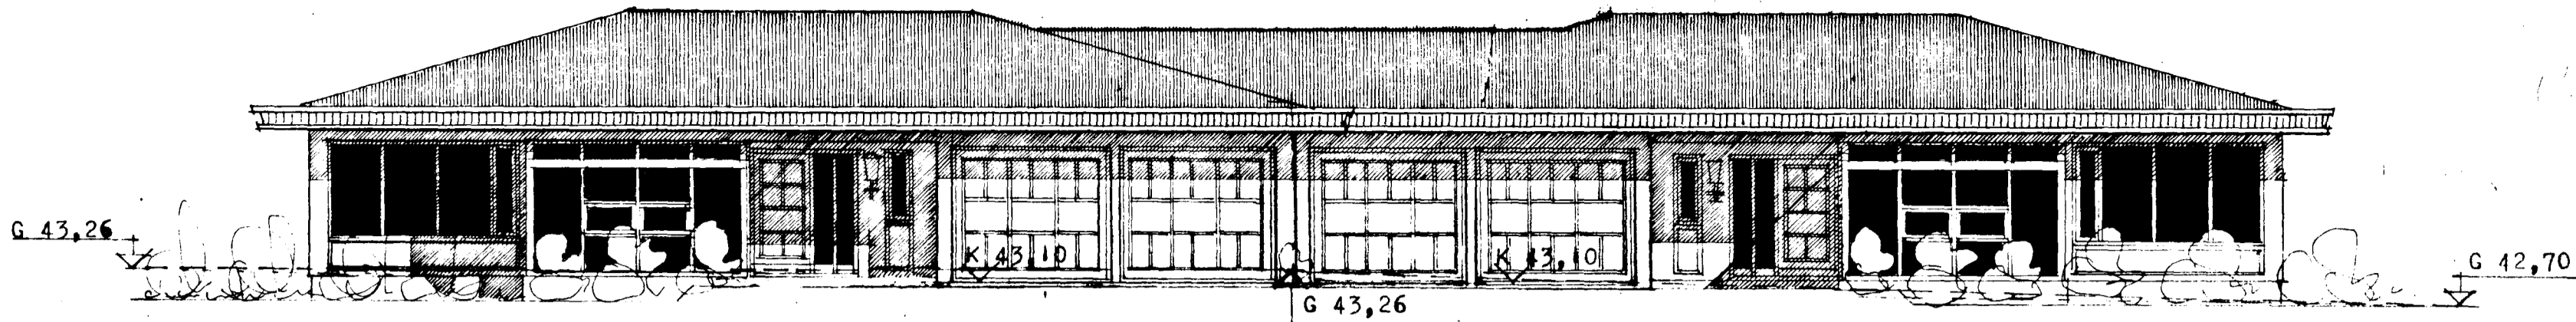


VESTUR

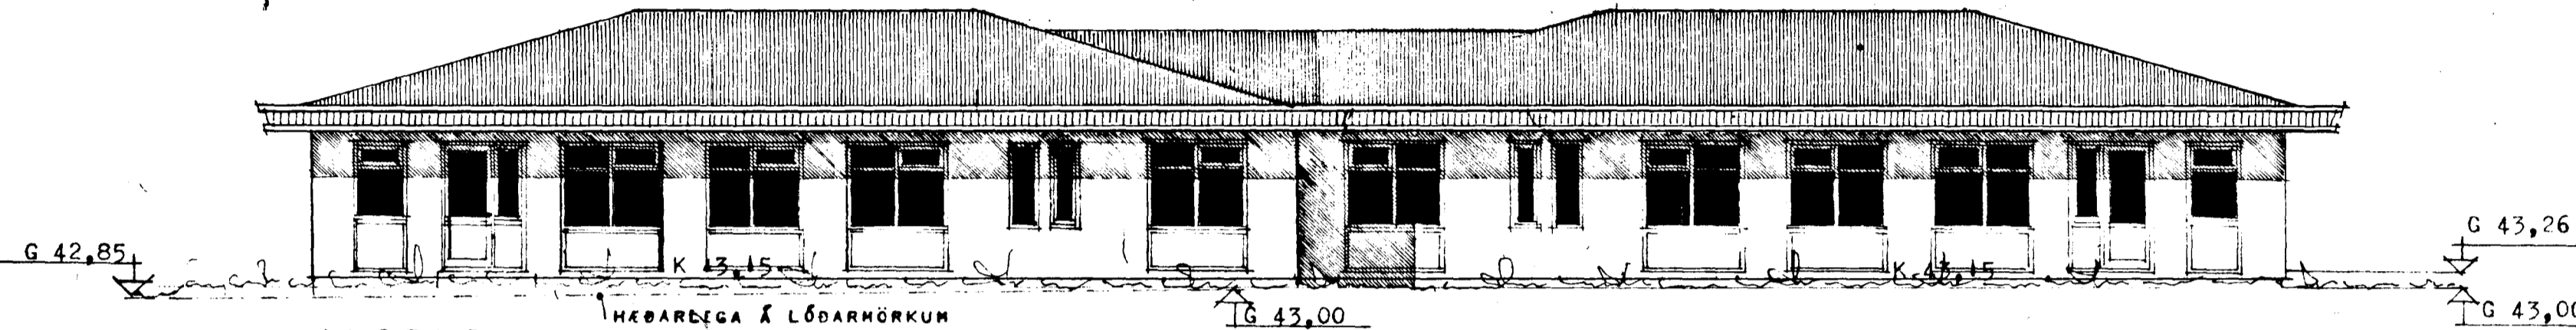



AUSTUR

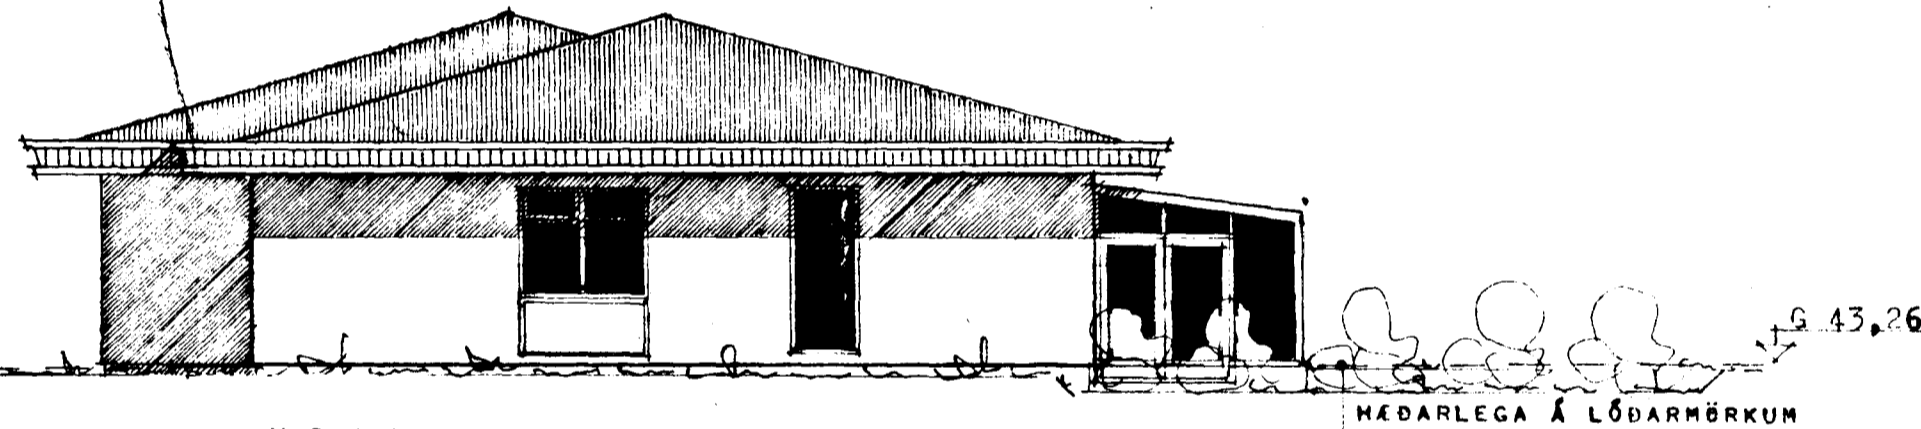

NORÐUR

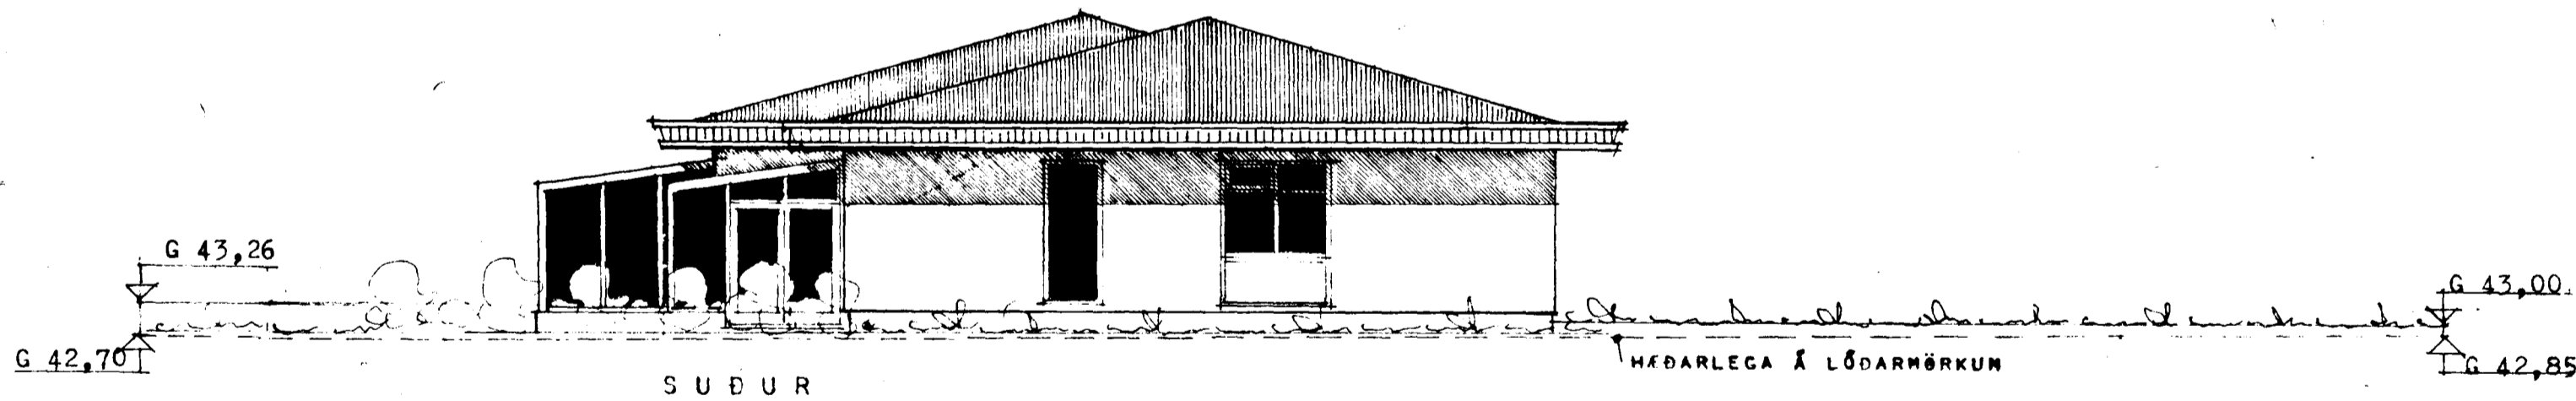

SUÐUR

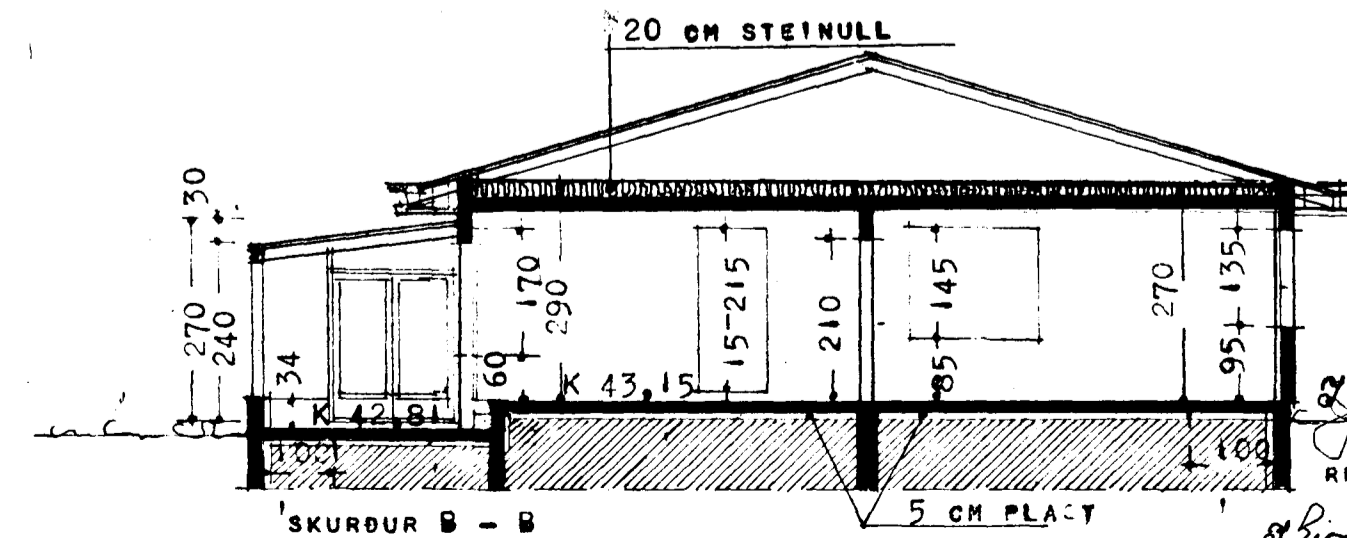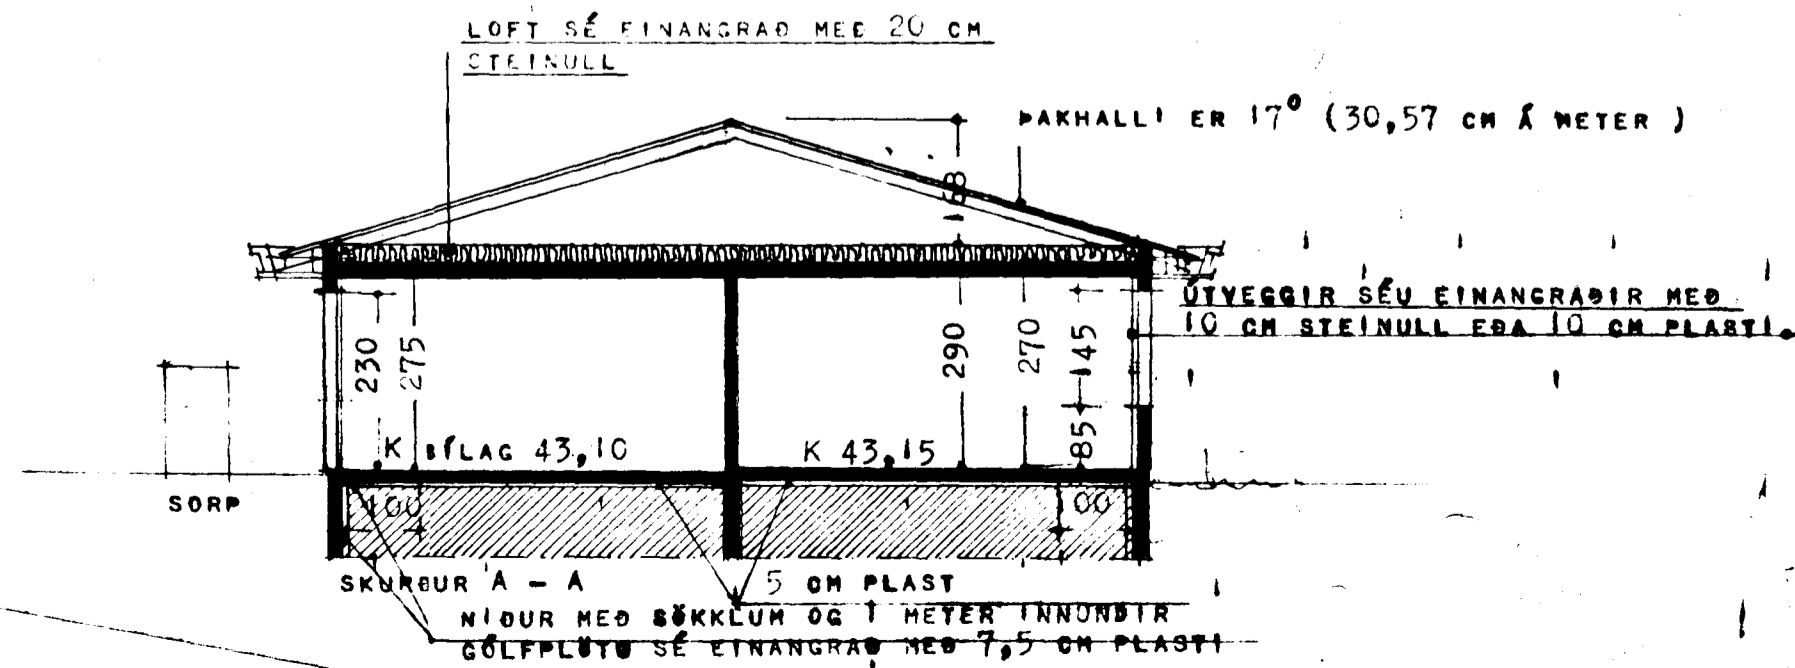

BREYTT Í MAÍ 1993
Guðrún Sveinsson
REYKJAVÍK Í DESEMBER 1990
Guðrún Sveinsson