



BREYTING, STEYPT LOFTPLATA
BREYTING HAKKUN Á KÓTA UM 20 CM.


BLAD NR. 2
Samþykkt á fundi bygginga-
nefndar þ. 29.19. 1993.
BYGGINGAFULLTRÚINN
Í HAFNARFIRÐI
Sigríð Halldóttir
Samþ. 20cm hækkun gílfhita.

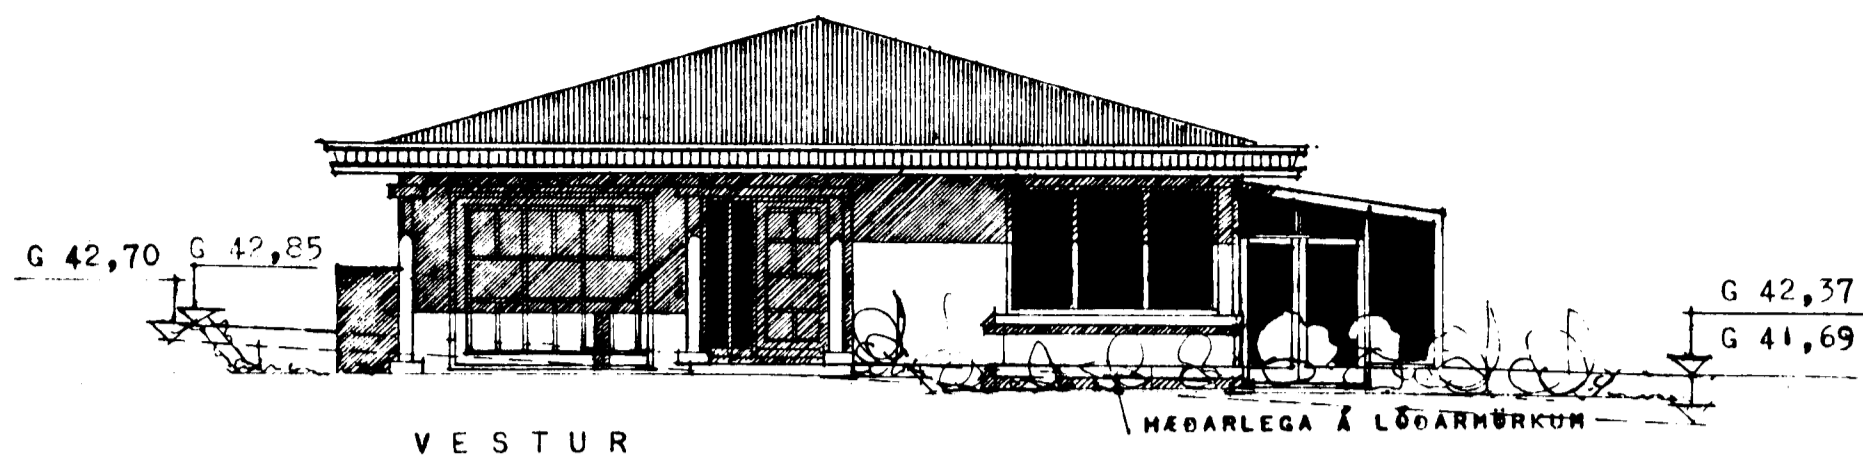


V E S T U R

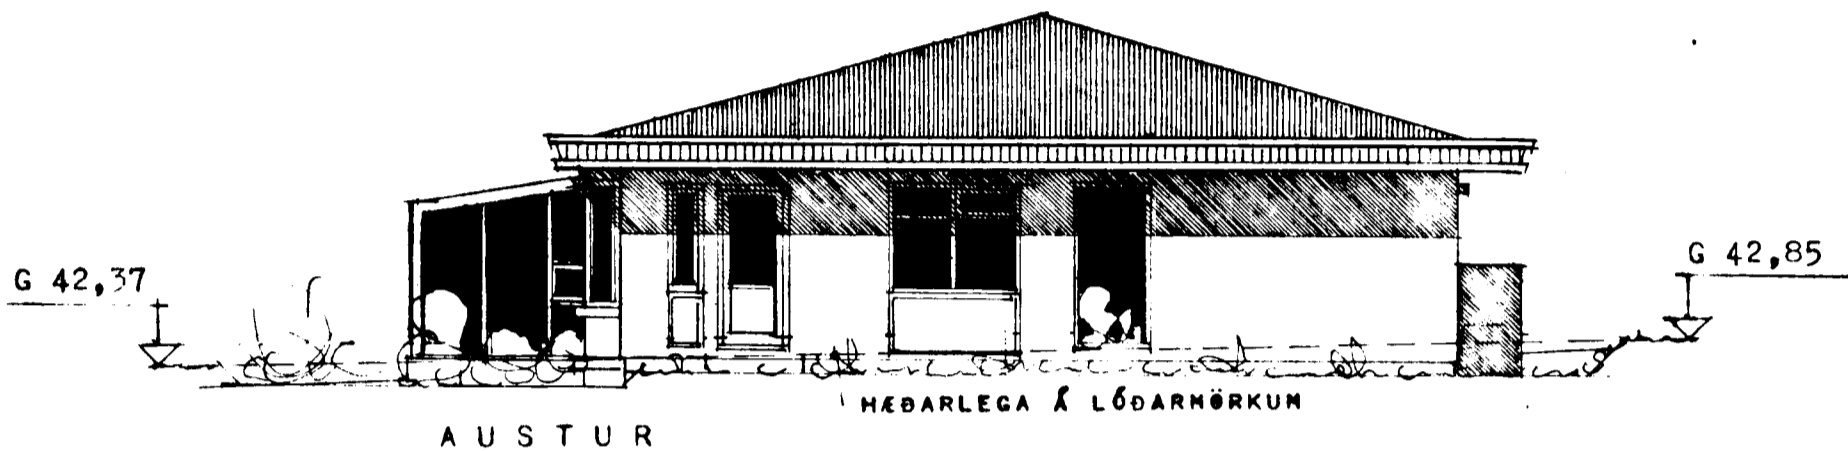

A U S T U R

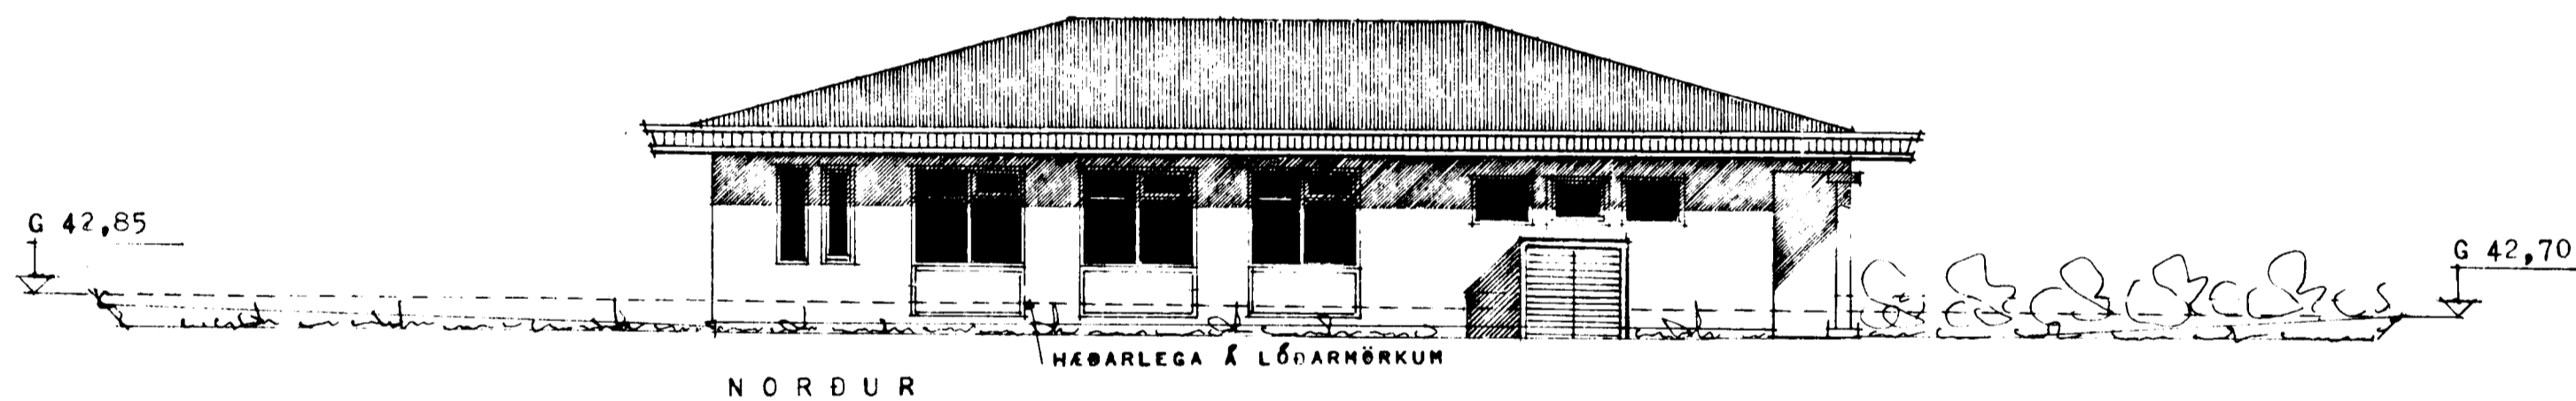

N O R Ð U R

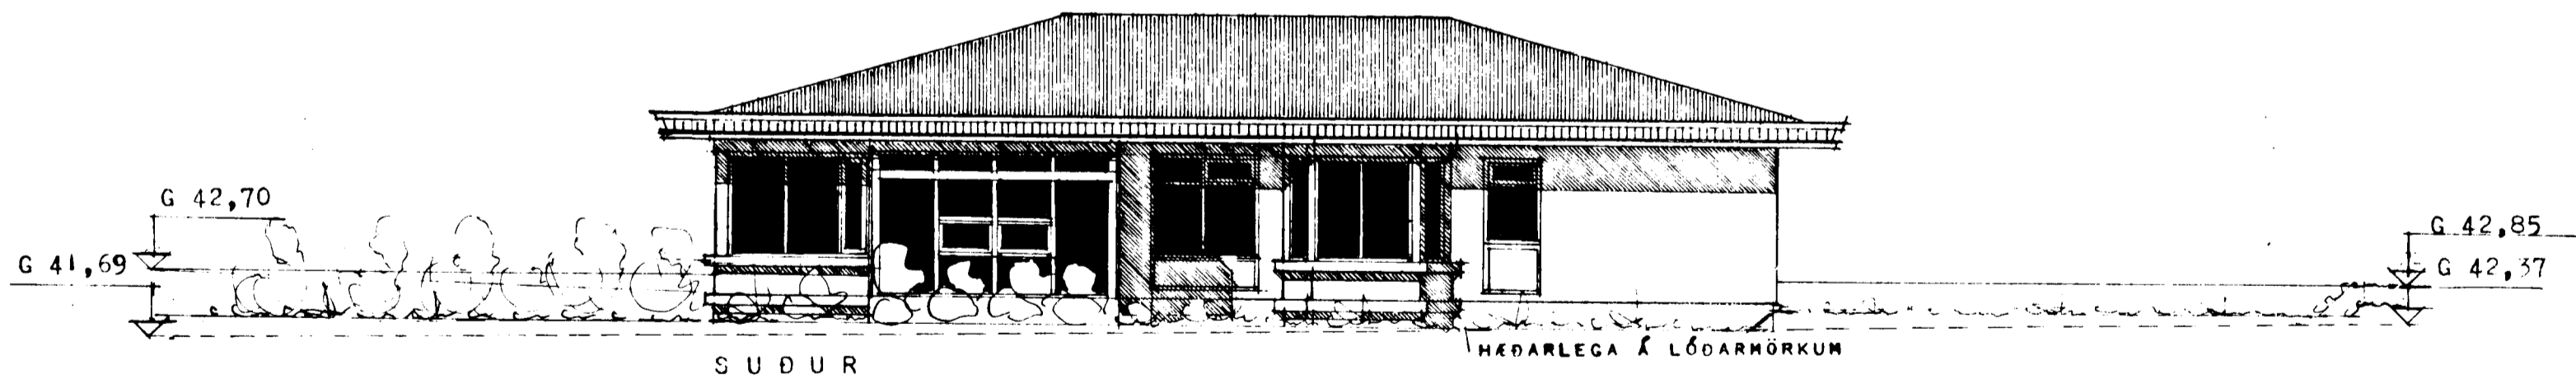

S U Ð U R

BREYTT Í SEPTEMBER 1993
Sigríð Halldóttir
BREYTT Í MAÍ 1993
Sigríð Halldóttir
REYKJAVÍK Í DESEMBER 1990
Sigríð Halldóttir