Hús veita nr. 2510 Teikning nr. 1727
Sambykkt b. 17/8 1977
f.h. RAFVEITU HAFNARFJARÐAR
Jens Everdsson
Eftirlitsmaður rafloga

Innlok sambykkt 16/8 1977
f.h. RAFVEITU HAFNARFJARÐAR
A.K.

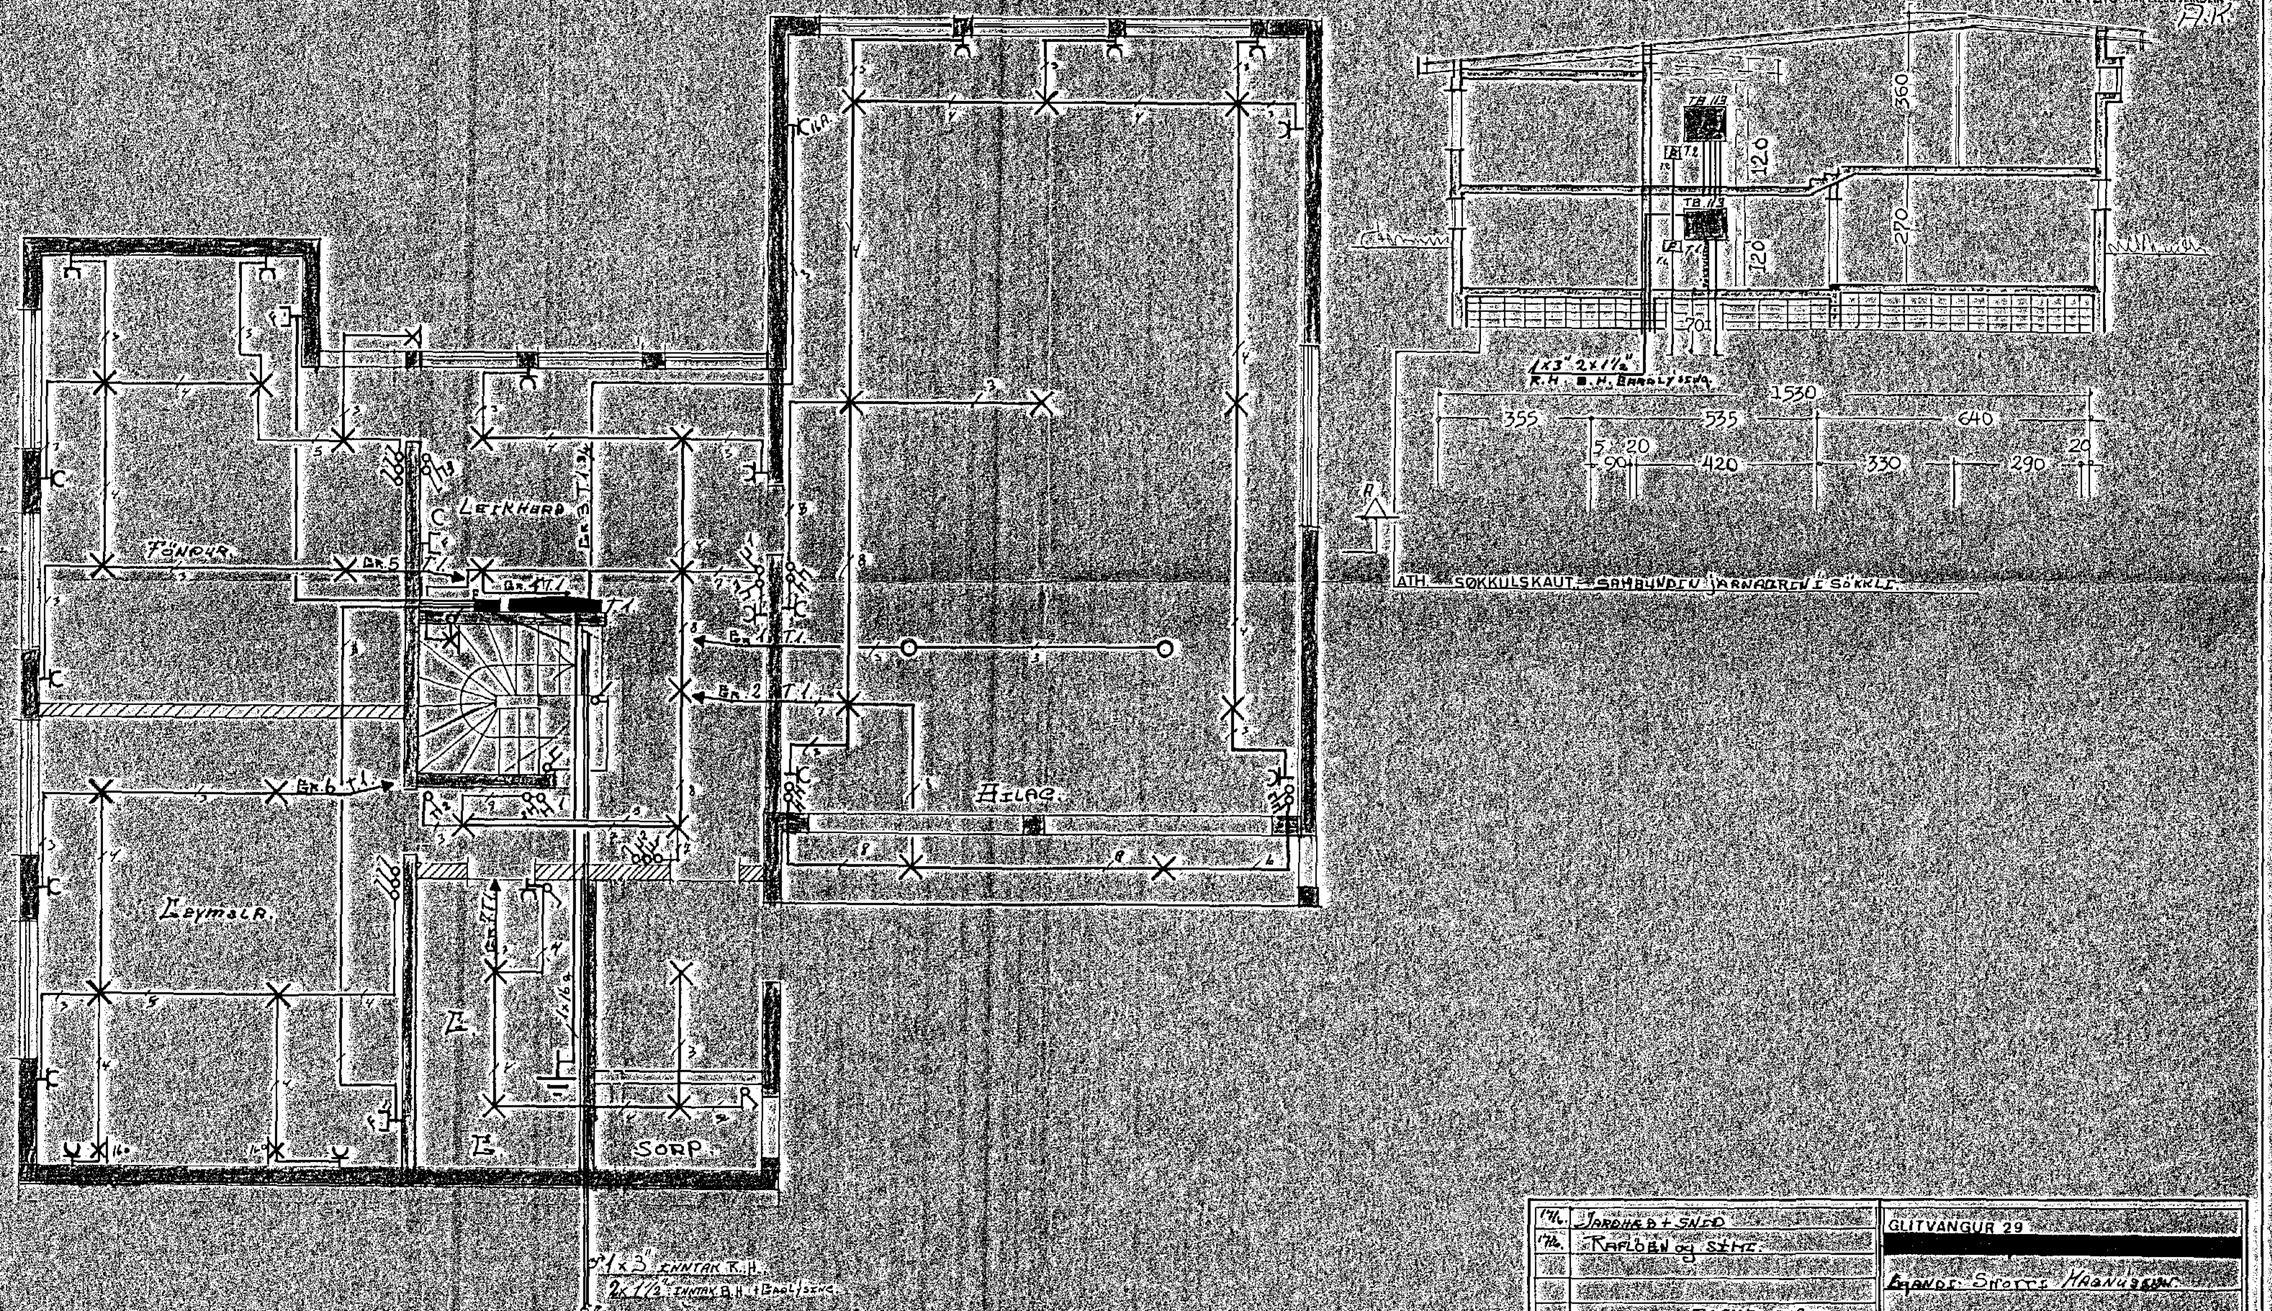

17/6	JARDHED + SNID	GLITVANGUR 29
17/6	RAFLOEN og SIMI	[redacted]
		EGANDI: SNOTTI MAGNUSSON
	36547 81299	
ARSÆLL MAR GUNNARSSON RAFVIRKI		HANNAD: AMB — KVARBI 1:50 - 1:100
		TEIKNAD: AMB — DAGS: 17-06-77
		YFIRFARID — NR. 6004 BL. 1/3