
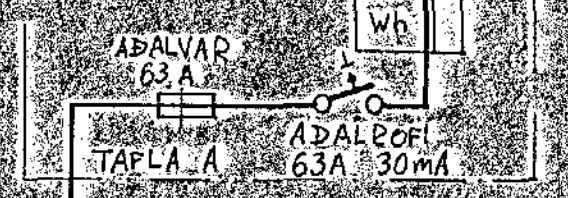


Innvið samþykkt 10.11. 1978
 MR. RAÞVEITU HANNAFJARÐAR
 Byggingeðskil samþ.
 23.2.79 framútséð
 P.K.

JARÐTENGING
 VIÐ VATNSINNTHY
 OG JARNAGOTU
 FLOTTU

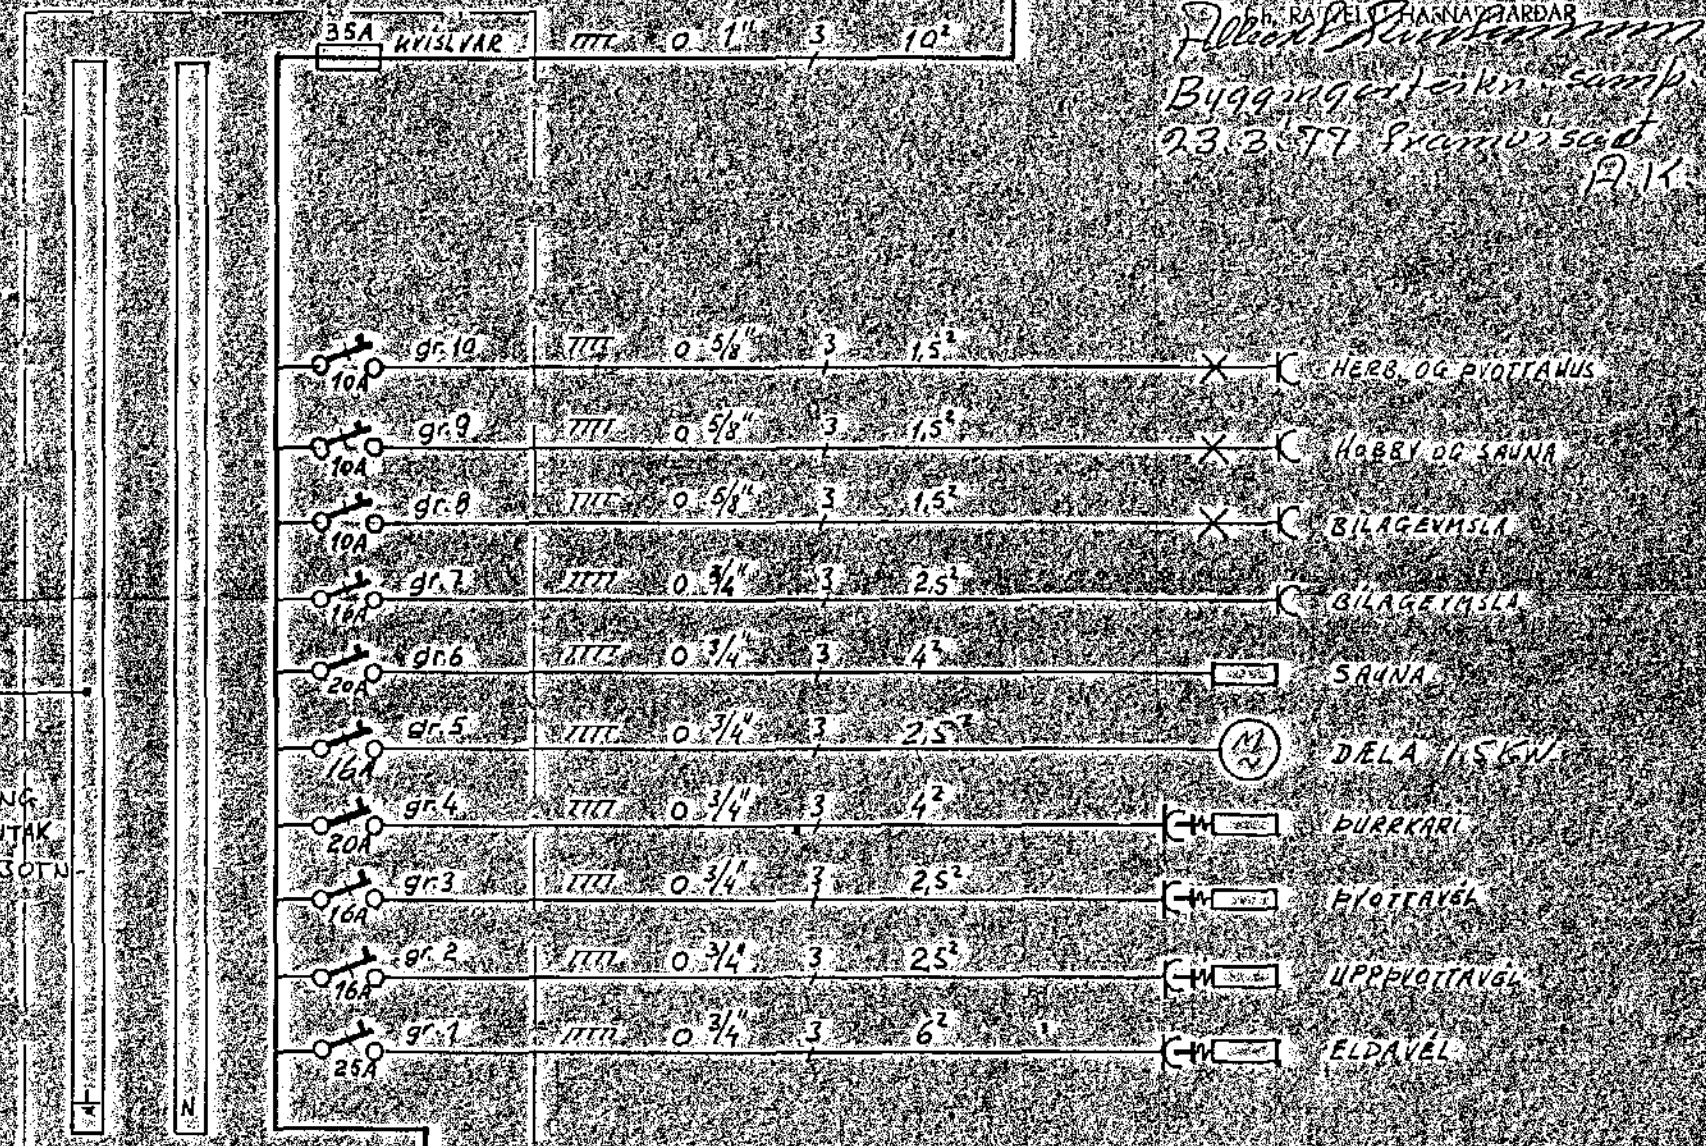

EINLINUMYND

Skýringar
 Öll mál gefin í cm frá fullfrágangnu öffi.
 Hæð rafa 66-100 cm
 Hæð tengla víra rafa í eömu hæð og rafinn.
 Hæð tengla eldhúsi, bilageymslu og
 þvottahúsi er 110cm aðrir tenglar 20cm.
 Hæð veqallósa er 150cm.
 Pipur eru 5/8" og vír 3 x 1.5".
 Málstraumur rafa og tengla skal vera 10A.
 Fyrir þessum er tekið tillit til dyrasími,
 Kallkerti

nema annars
 sé gætt

HELGI STEFÁNSSON MTEI	
STÓRHJALLI 7-K SÍM 4412	
gittvangur 31, Hafnarfjörð	RA.GS 29.11.77
Rafloagn íbúðar og eitlinnumynd	MKV 11.50
	HANNAÐ 4/6
	ÞREGIÐ 4/5
	BLAD 1 AF 2