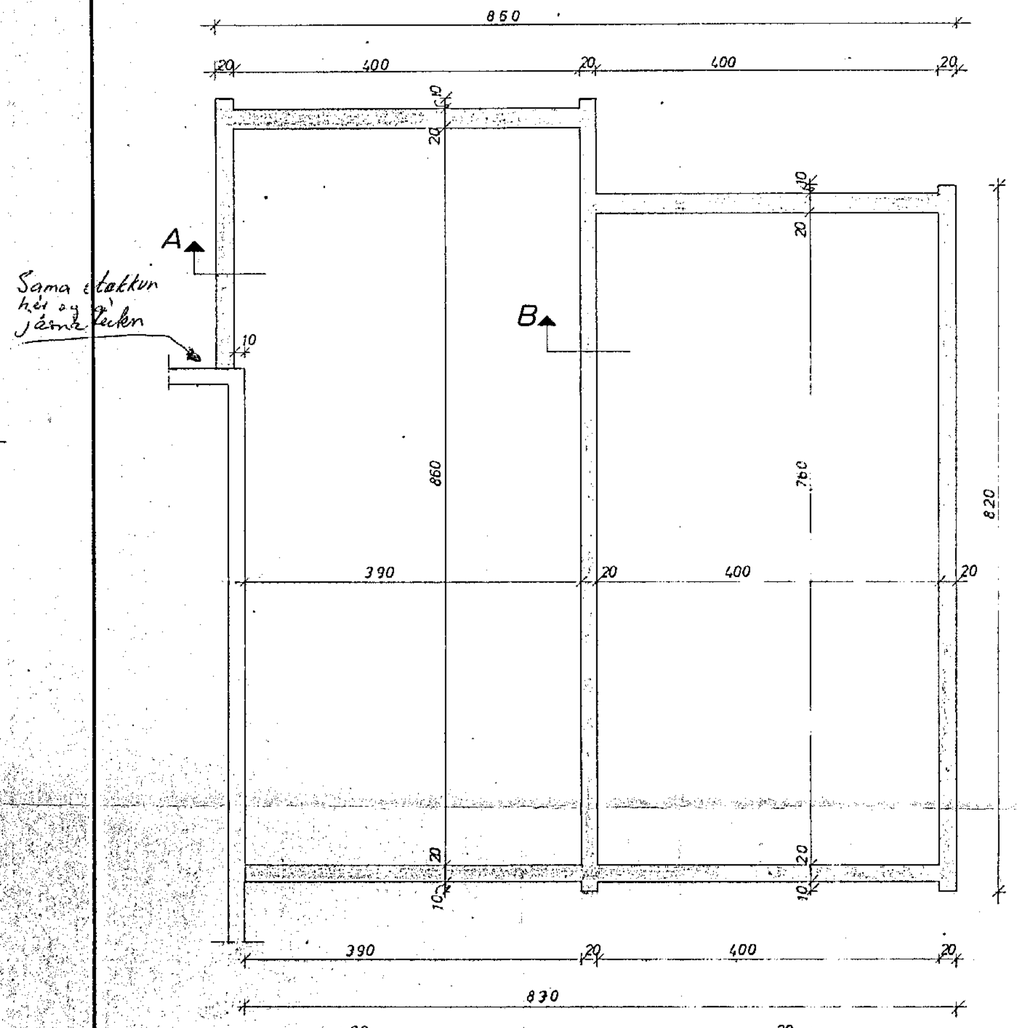

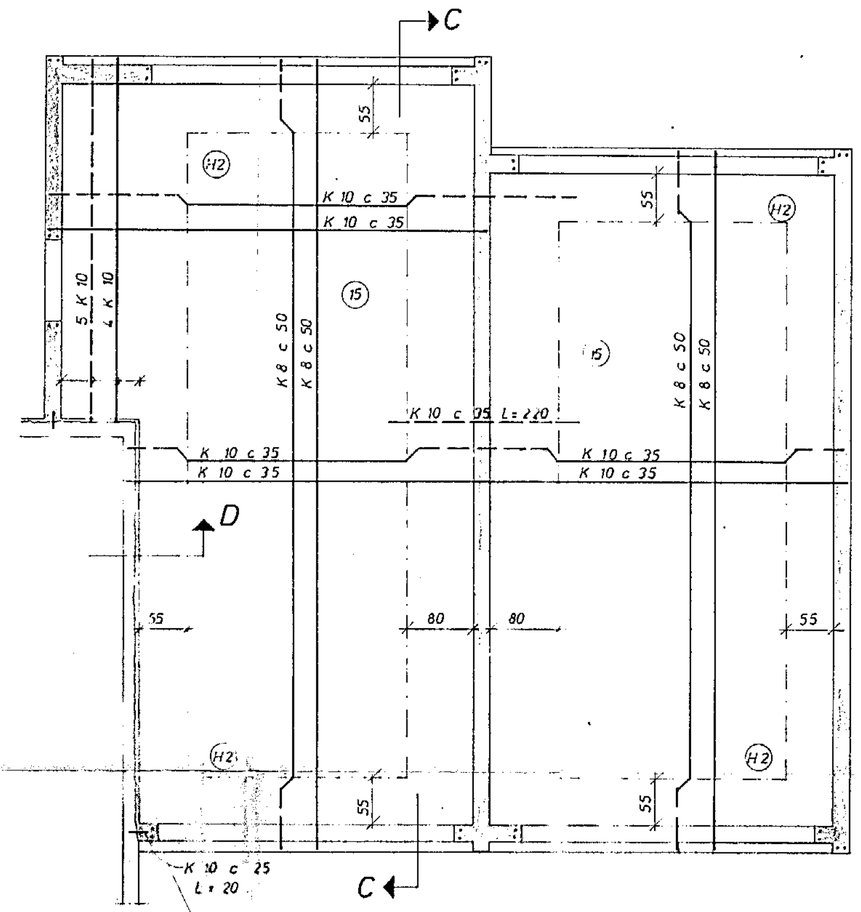

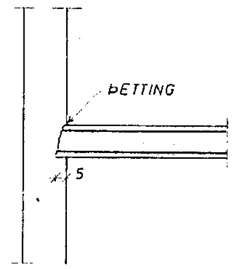

SNIÐ D 1:20

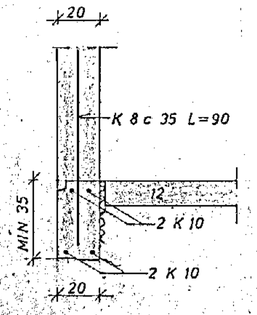

SNIÐ A 1:20

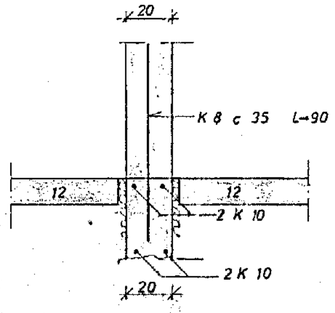

SNIÐ B 1 20

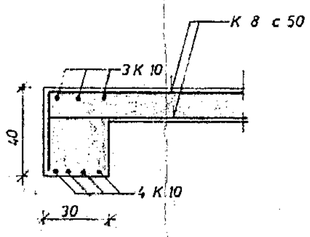

SNIÐ C 1:20

SKÝRINGAR:

STEYPA Í UNDIRSTÖÐUM S 120 OG GÓLFPLÖTU
VÉLSLÍPAÐA S 200
K MERKIR KAMBSTÁL KS 40
C —— —— FJARÐLÆGÐ MILLI JÁRNA MIÐJU Á MIÐJU
VARÐANDI ÁFANGASKIPTINGU
SÉ HAFT SAMRÁÐ VIÐ VERKFRÆÐING.

SKÝRINGAR:

Í HORN MERKT (H1), (H2).....
SKAL SETJA RIFUVÖRN EINS OG
HÉR ER SÝND. TALAN Á EFTIR
H-INU (Í HRINGNUM) SEGIR TIL
UM HVE MÖRG JÁRN SKAL SETJA
SITT HVORU MEGIN MIÐJUJÁRNSINS.

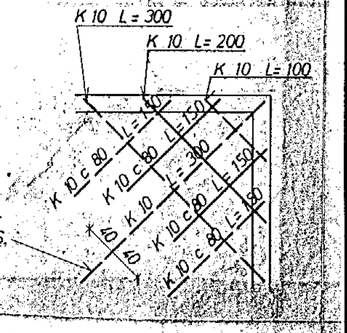

HAFNARFJARÐARBÆR
21. Sept. 1976
BYGGINGAFULLTRÚINN

GRÆNAKINN 16-18, HAFNARF. BÍLGEYMSLUR	MÆLIKVARÐI 1:20 1:50	VERK	TEIKN NR. 1
UNDIRSTÖÐUR OG PLATA	Hannað: KÞ Teiknað: JW	Yfirfarið: Samþ.	DAGS ÁGÚST '76
JÓHANN GUNNAR BERGÞÓRSSON VERKFR MVFÍ STRANDGÖTU 11 — HAFNARFIRÐI — SÍMI 53316	BREYTT Sept. 76 GSB		