



Þversneyðing A-A 1:100

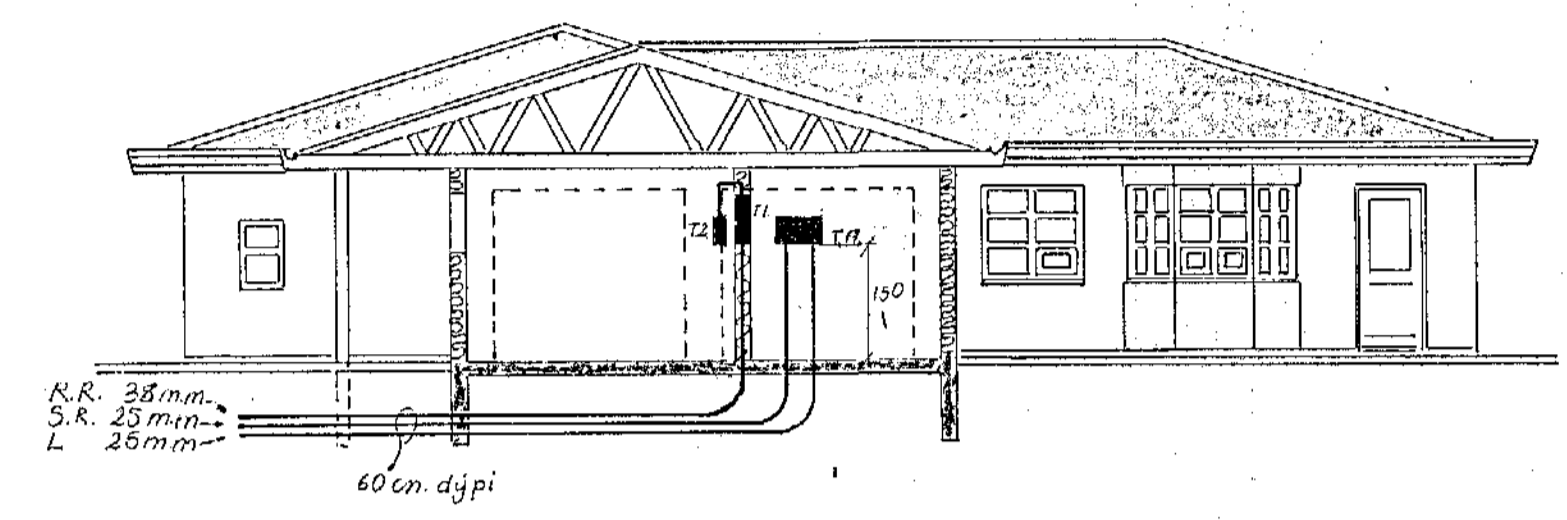

Afstöðumynd 1:500

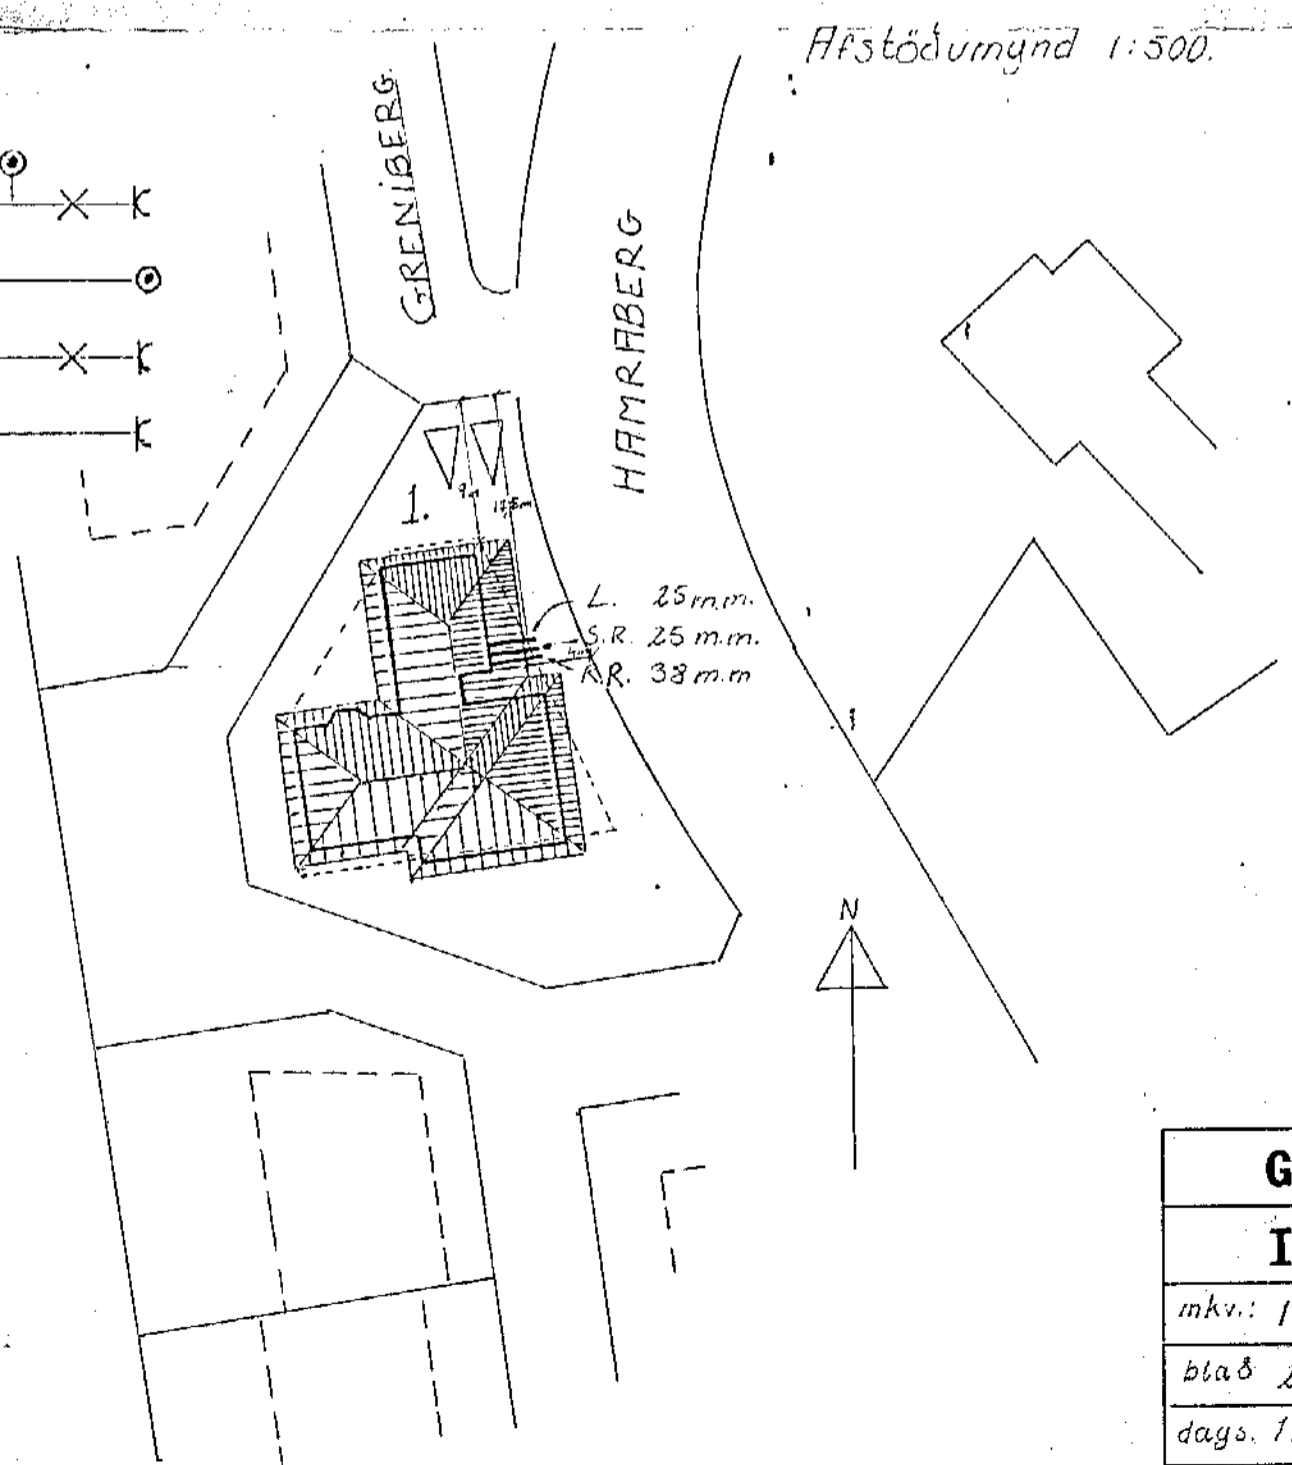

GRENIBERG 1 HAFNARF.		
INGIMUNDUR Þ. ÞORSTEINSS. S.74997		
mkv. 1:100, 1:500.	Fjöllunarmynd af töflu,	breytingar:
blað 2 af 2	þversneyðing A-A og	
dags. 1/7'85	afstöðumynd	
teiknir 4.		