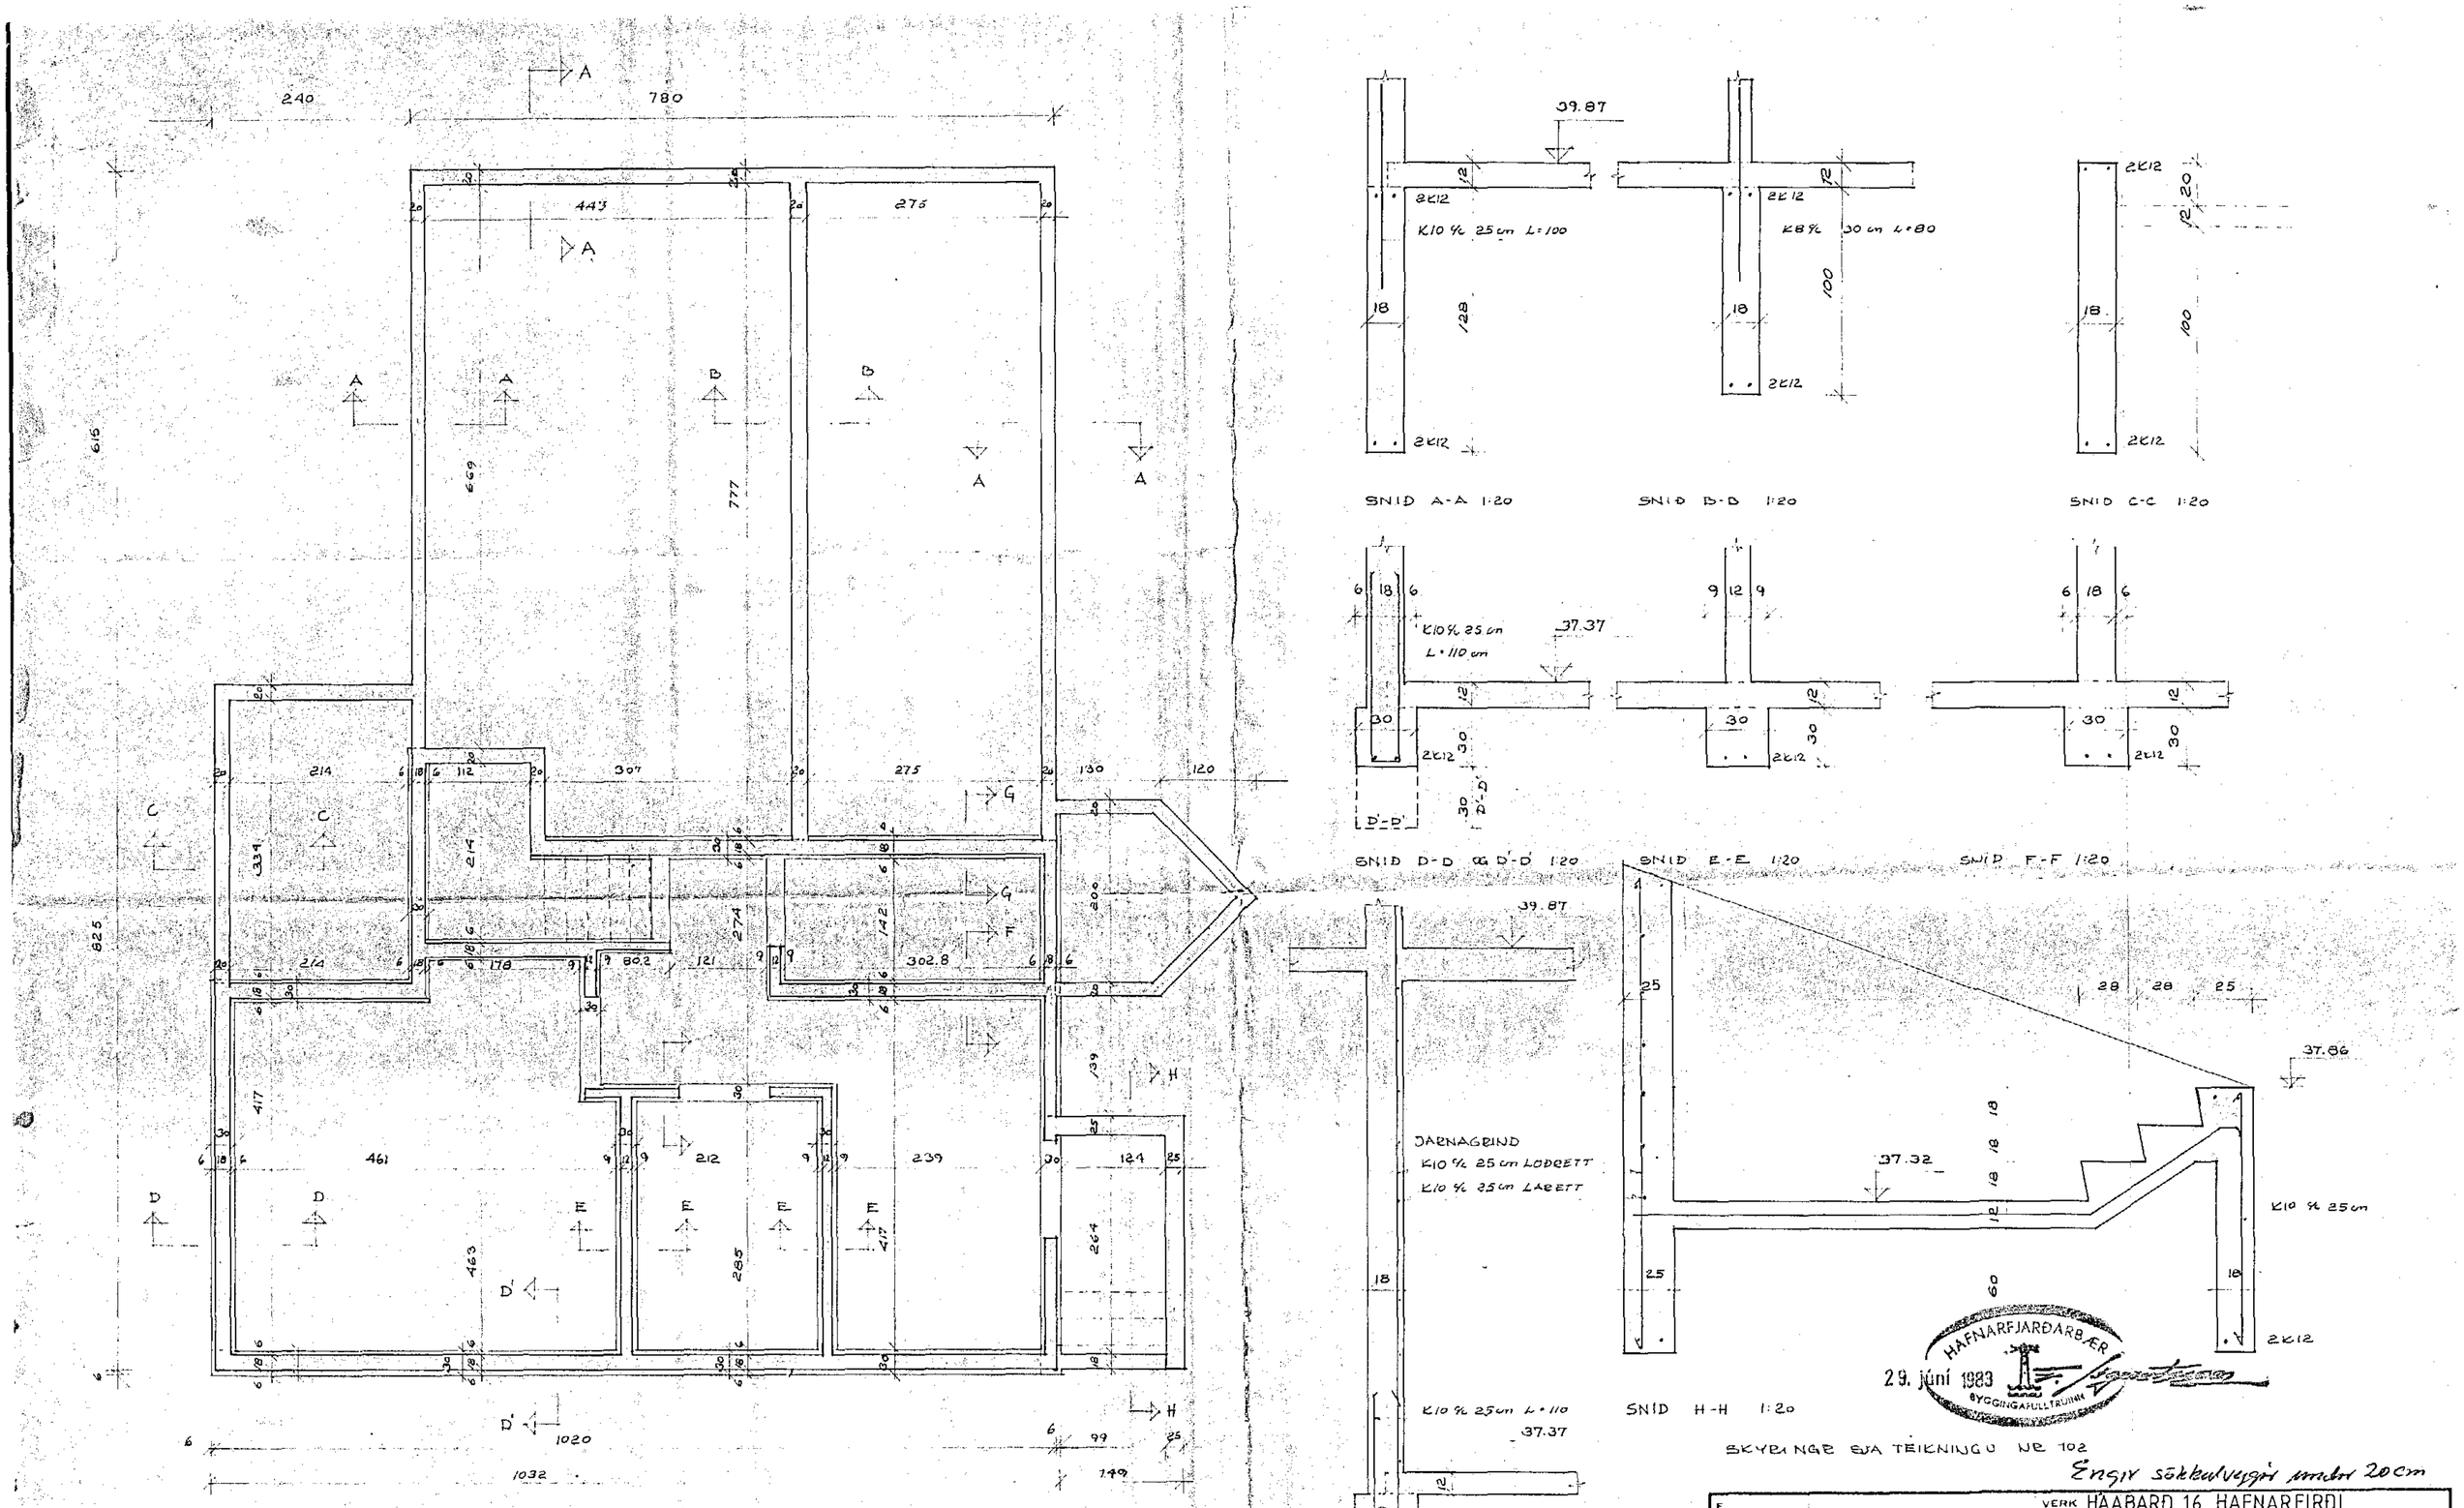

GRUNNMYND UNDIRSTÖDUR 1:50

NOTALAG : 1,5 kg/cm²

ALLAR PLÖTUR STEYPTAR A FYLLINGU 72cm (GOLFILÖGN 3cm) JARNBENDIST K8 % 30 cm im

SKYRINGR SJA TEIKNINGU NR 102

Engir sökkulveggir undir 20cm

F			VERK HÁABARÐ 16 HAFNARFIRÐI GRUNNMYND UNDIRSTÖDUR
E			
D			
C			
B			
A	6/6 83	Melsetning sokkula	TEIKN. NR. 101 A AF 8312
BR.	DAGS	BREYTING	
PÁLL ZÓPHONÍASSON BYGGINGATÆKNIFRÆÐINGUR KIRKJUVEGI 23 - ☎ 98-2711 900 VESTMANNAEYJUM			HANNAÐ pz TEIKNAÐ
			KVARÐI 1:50 1:20
			DAGS. APRIL 1983