

Ibúðarhús við Háukinn nr. 5

1:100

Afstöðumynd 1:500

80m<sup>2</sup>


Eig. *Anna Jónsdóttir*

Norðaustur

Sudvestur

Suðaustur


Nordvestur

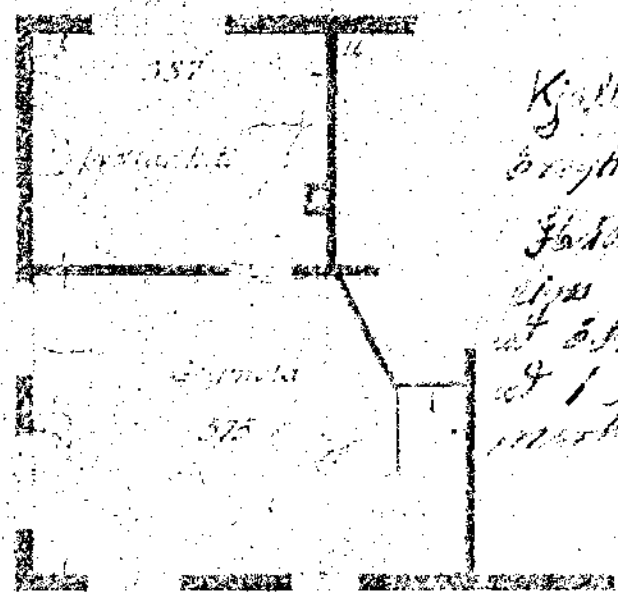


Kjallari hefur  
breytt þannig:  
Stofa í Kjallari  
líka og í heðrin  
at öðru lagi er þessi  
stofa í stofu  
markað A er þessari.

L.h.

*A. Jónsdóttir*

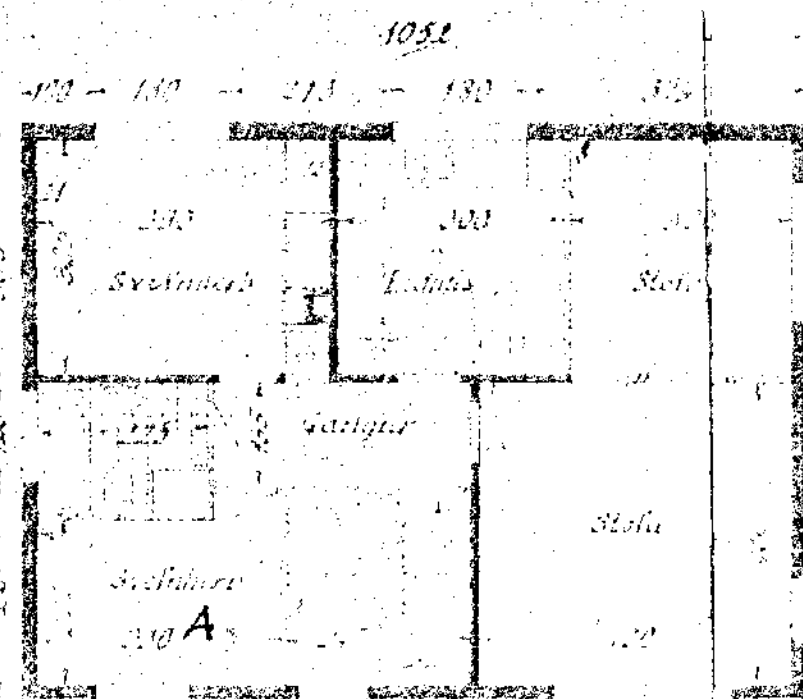

Heðin

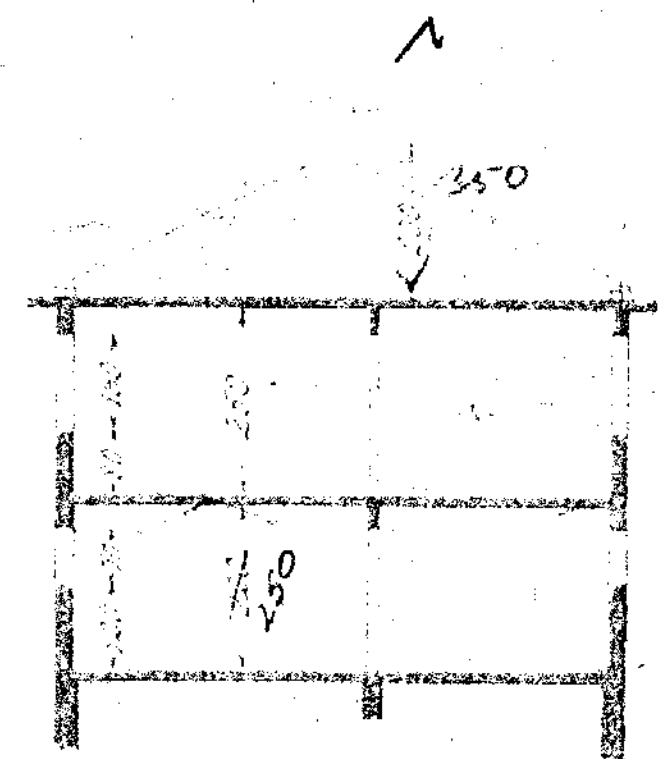

Hálmarsíða 6 okt 1952

*Anna Jónsdóttir*